


**PLANIMETRIA MOVIMENTI TERRA TR14**  
Scala: 1:150

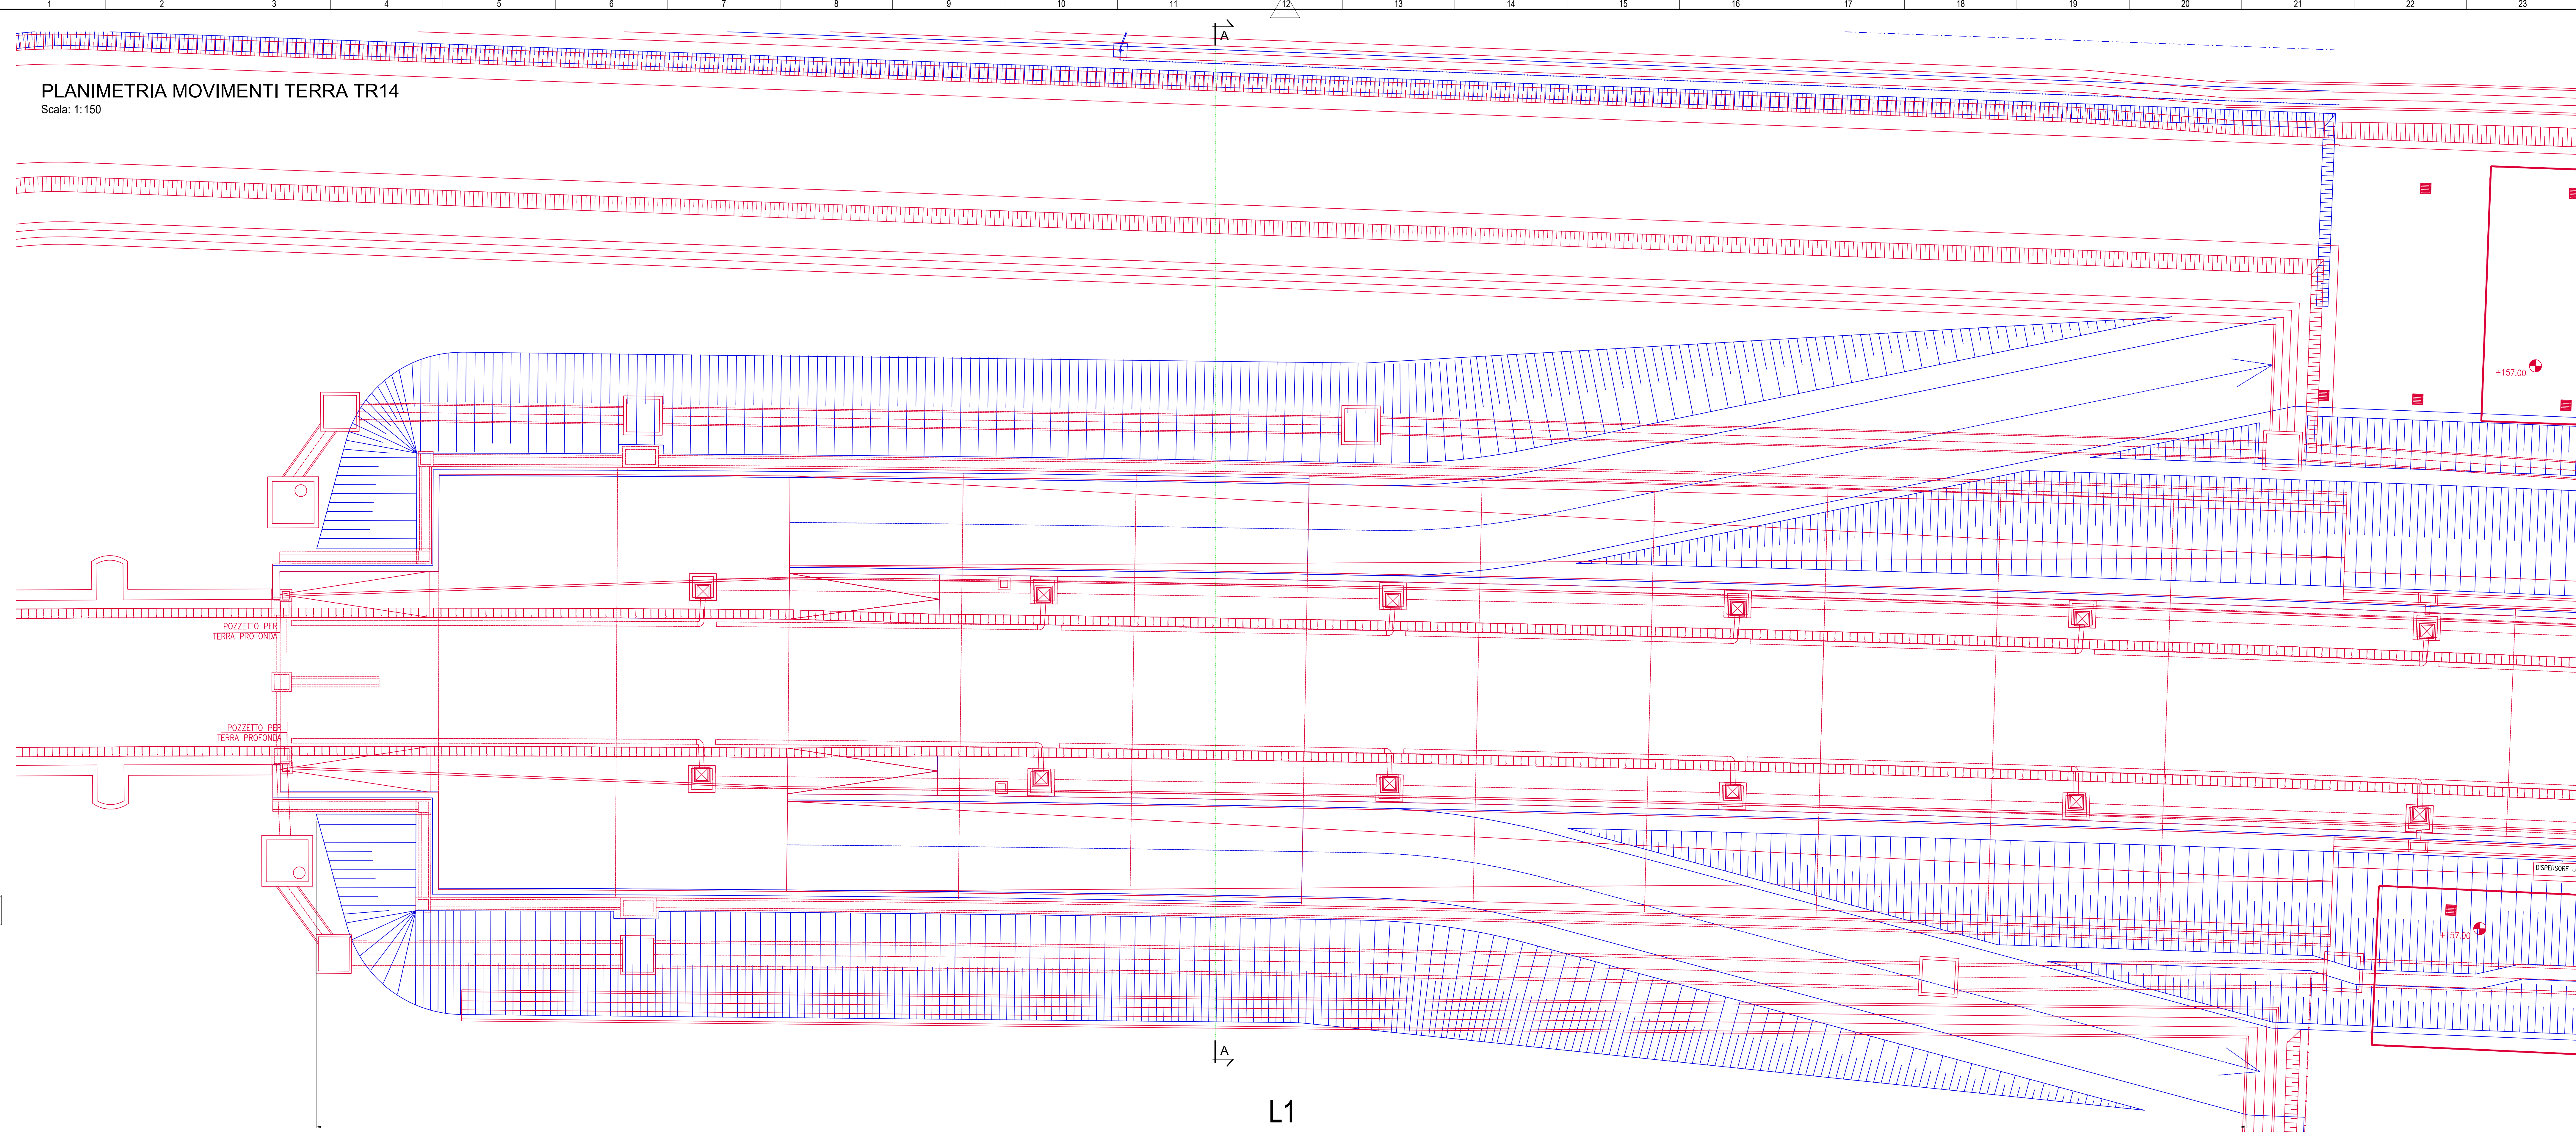


**LEGENDA**

- PLANIMETRIA DA PROGETTO ESECUTIVO
- PLANIMETRIA DA PROGETTO DEFINITIVO VARIANTE V08

Movimenti Terra - Pozzolo Nord							
WBS	Posizione	Area		Lunghezza		Maggiore Scavo [mc]	Maggiore Rientro [mc]
		Nome	[m <sup>2</sup> ]	Nome	[m]		
TR14 - IMBOCCO	Lato Binario pari	A1	93,24	L1	451,00	42052,14	-2231,504
		A3	-49,29	L1	451,00		6918,8
		A7	15,34	L1	451,00		
	Lato binario dispari	A2	85,26	L1	451,00	38454,06	38454,06
		A4	-51,50	L1	451,00		-2326,95
		A5	-4,44	L1	451,00		-2000,636
<b>Totale</b>						<b>80506,21</b>	<b>40738,38</b>

**SEZIONE TRASVERSALE MOVIMENTI TERRA**  
Scala: 1:100

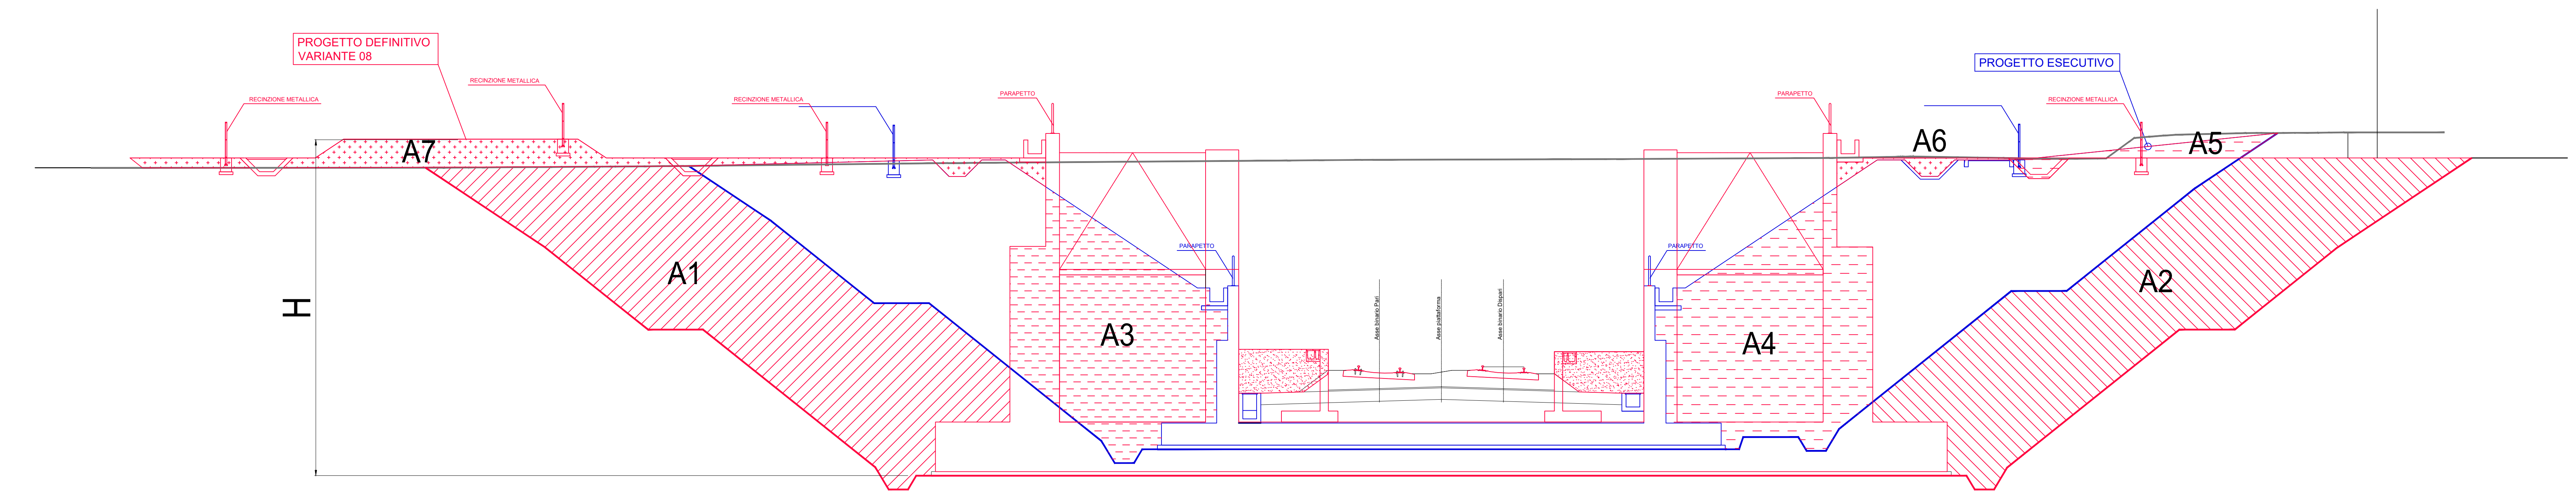

- MINOR RINTERRO
- AREA MAGGIORE SCAVO
- MAGGIOR RINTERRO
- TERRENO
- VAR008
- PE

COMMITTENTE:

ALTA SORVEGLIANZA:

GENERAL CONTRACTOR:

INFRASTRUTTURE FERROVIARIE STRATEGICHE DEFINITE DALLA LEGGE OBIETTIVO N.443/01

TRATTA A.V./A.C. TERZO VALICO DEI GIOVI PROGETTO DEFINITIVO

VAR0008 - SPECIFICHE TECNICHE INTEROPERABILITÀ TR14 - Trincea di Linea III Valico da pk. 42+778,8 a pk. 44+152,646

Movimenti Terra  
Planimetria e sezioni Tav.02

GENERAL CONTRACTOR: **Cocliv**

COMMISSIONE: A301 LOTTO: 0X FASE: D ENTE: CV TIPO DOC: AZ OPERAZIONE: TR1403 PROGR: 002 REV: A

Rev.	Descrizione emissione	Redatto	Data	Verificato	Data	Progettista	Data	IL PROGETTISTA
A00	PRIMA EMISSIONE	3BA.s.r.l.	16/06/2020	COCLV	17/06/2020	A.Mercuri	18/06/2020	
A01	REVISIONE INTERNA	3BA.s.r.l.	29/06/2020	COCLV	30/06/2020	A.Mercuri	01/07/2020	

In. Etab. Nome File: 081-00-00-00-TR14-0-00-02 CUP: F81H2000000008