


PLANIMETRIA MOVIMENTI TERRA TR14-Piazzale FFP+Area Triage

Scala: 1:150

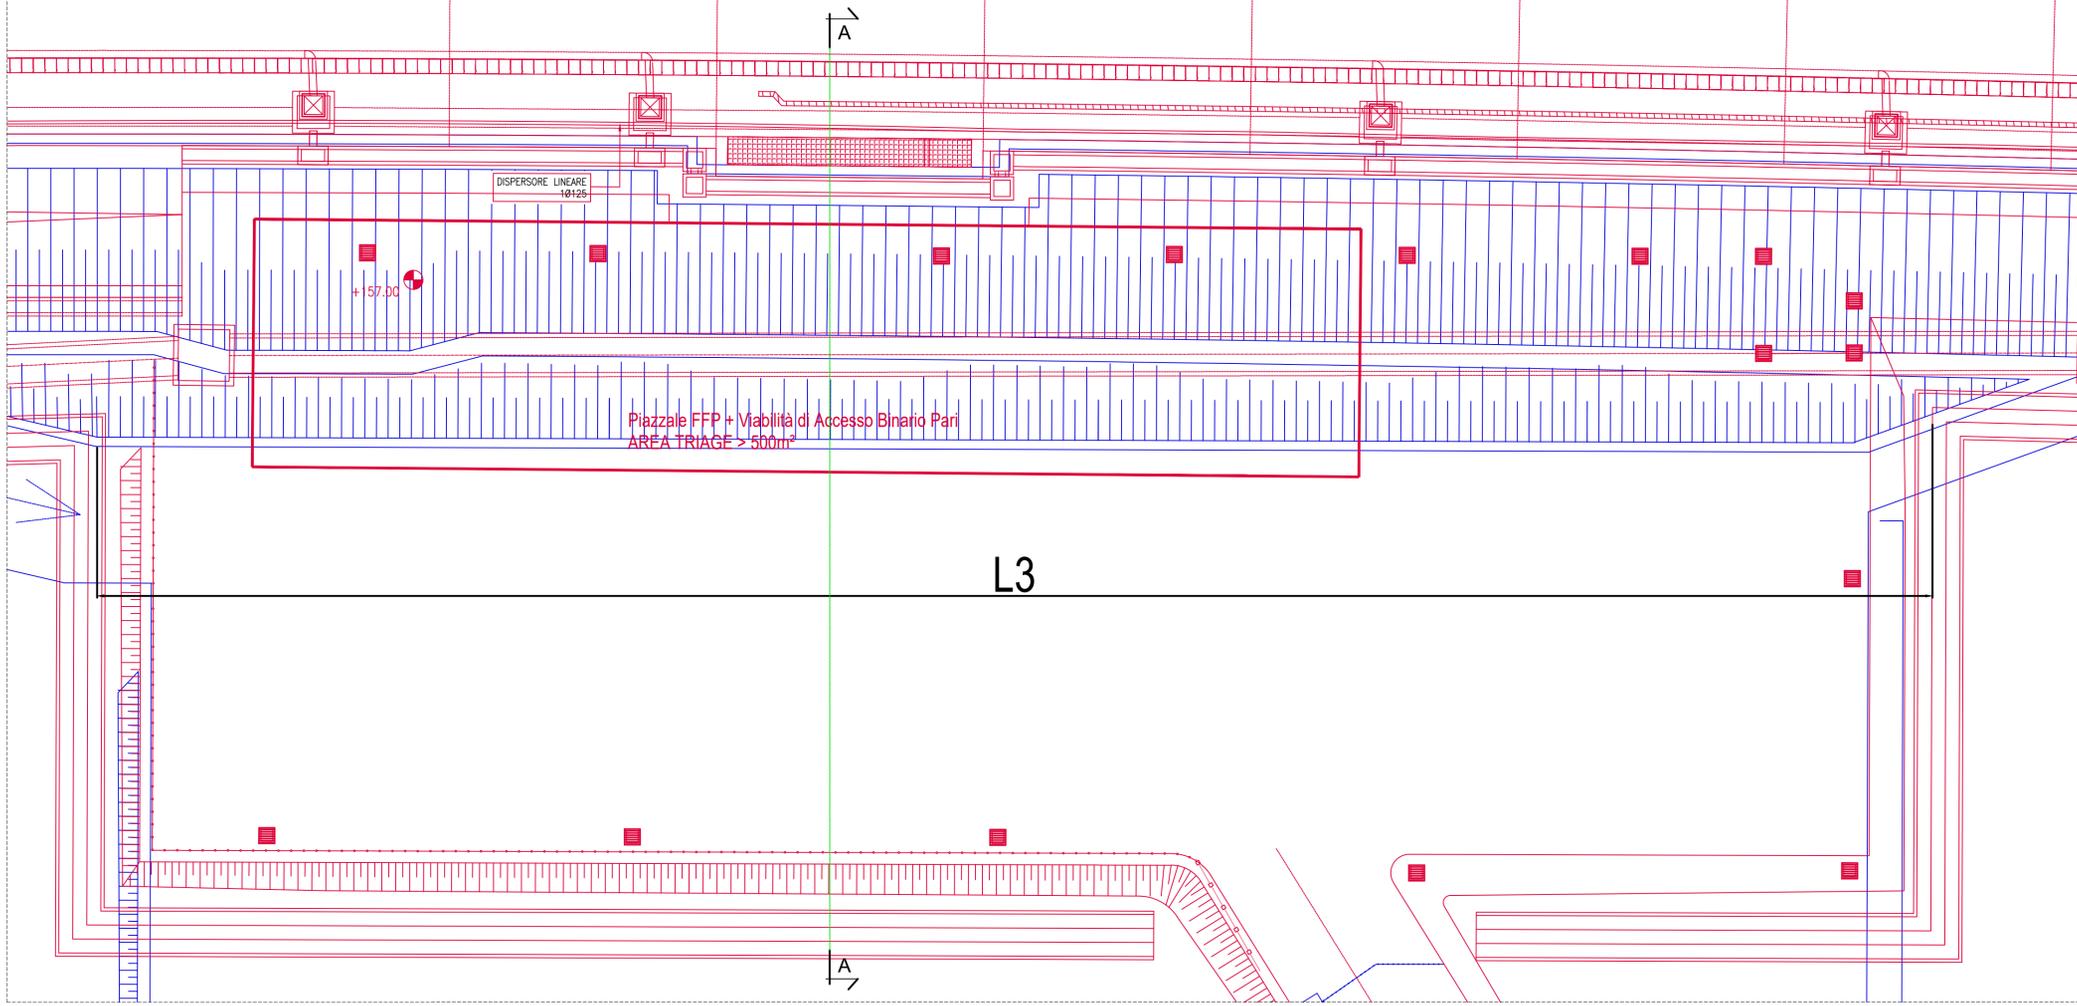


Movimenti Terra - Pozzolo Nord							
WBS	Posizione	Area		Altezza media		Maggiore Rientro [mc]	Maggiore Scavo [mc]
		Nome	[mq]	Nome	[m]		
TR14	Lato Binario Dispari Piazzale FFP+ Area Triage	A12	105,13	L3	76,42	8033,88	8033,88
		A13	16,04	L3	76,42	1225,39	
		A14	-10,68	L3	76,42	-816,47	
Totali						8442,81	8033,88

LEGENDA

- PLANIMETRIA DA PROGETTO ESECUTIVO
- PLANIMETRIA DA PROGETTO DEFINITIVO VARIANTE V008

SEZIONE TRASVERSALE MOVIMENTI TERRA

Scala: 1:100

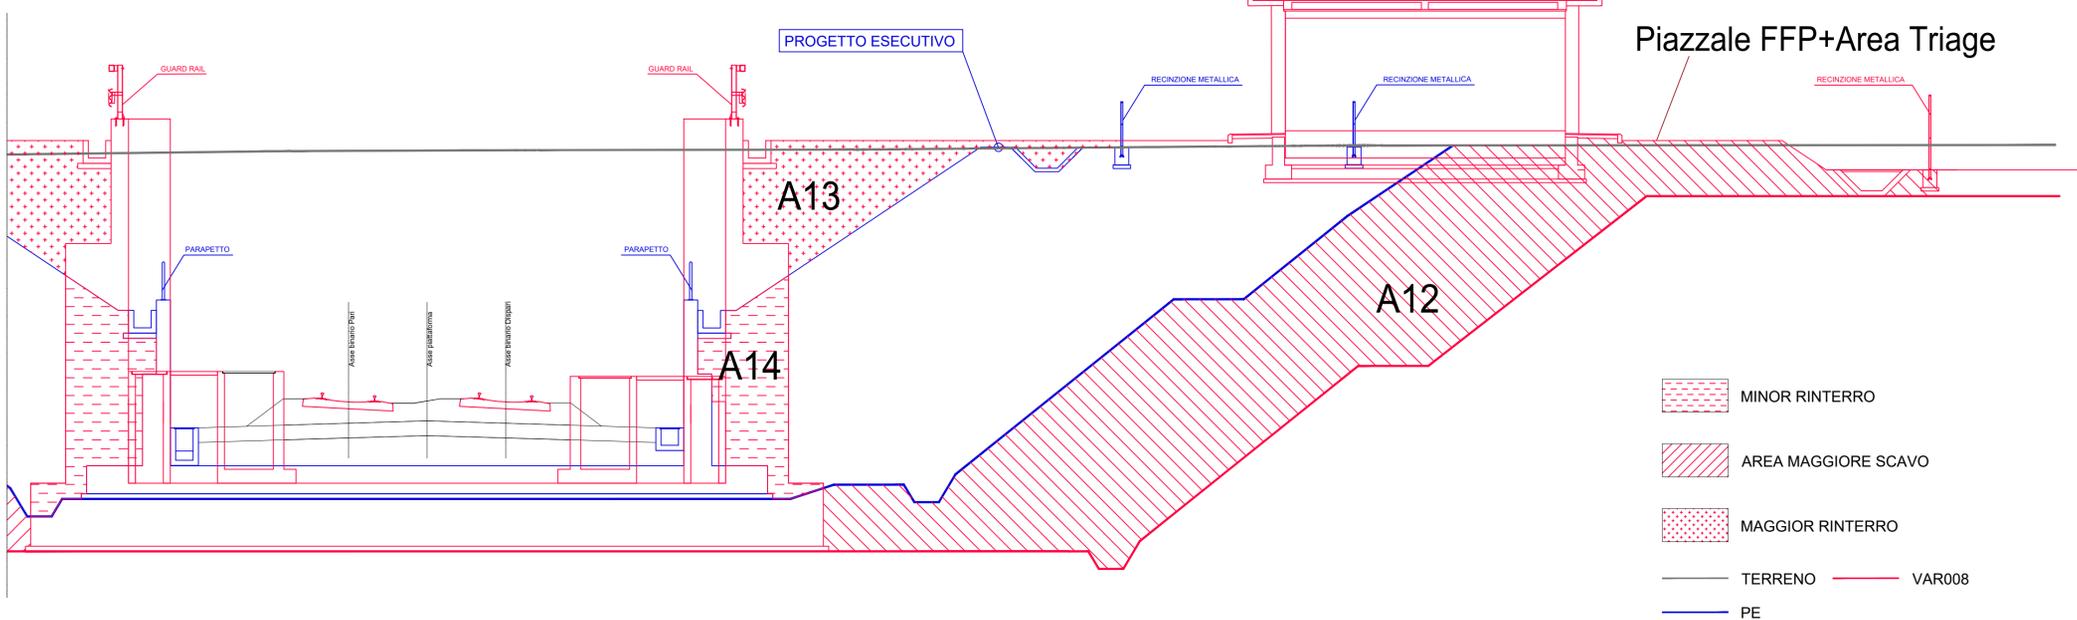

- MINOR RINTERRO
- AREA MAGGIORE SCAVO
- MAGGIOR RINTERRO
- TERRENO
- VAR008
- PE

COMMITTENTE:



ALTA Sorveglianza:



GENERAL CONTRACTOR:



INFRASTRUTTURE FERROVIARIE STRATEGICHE DEFINITE DALLA LEGGE OBIETTIVO N.443/01

TRATTA A.V./A.C. TERZO VALICO DEI GIOVI
PROGETTO DEFINITIVO

VAR0008 - SPECIFICHE TECNICHE INTEROPERABILITÀ
TR14 - Trincea di Linea III Valico da pk. 42+778,8 a pk. 44+152,646

Movimenti Terra
Planimetria e sezioni Tav. 3

GENERAL CONTRACTOR Consorzio Cociv Ing. N. Meistro		DIRETTORE LAVORI		SCALA: VARIE
COMMESSA A 3 0 1	LOTTO 0 X	FASE D	ENTE C V	TIPO DOC. A Z
OPERA/DISCIPLINA T R 1 4 0 3		PROGR. 0 0 3	REV. A	

PROGETTAZIONE				IL PROGETTISTA			
Rev.	Descrizione emissione	Redatto	Data	Verificato	Data	Progettista Integratore	Data
A00	PRIMA EMISSIONE	3BA s.r.l.	29/06/2020	COCIV	30/06/2020	A.Mancarella	01/07/2020