



PLANIMETRIA BINARIO PARI da Pk 43+154 a Pk 43+266

Scala: 1:100

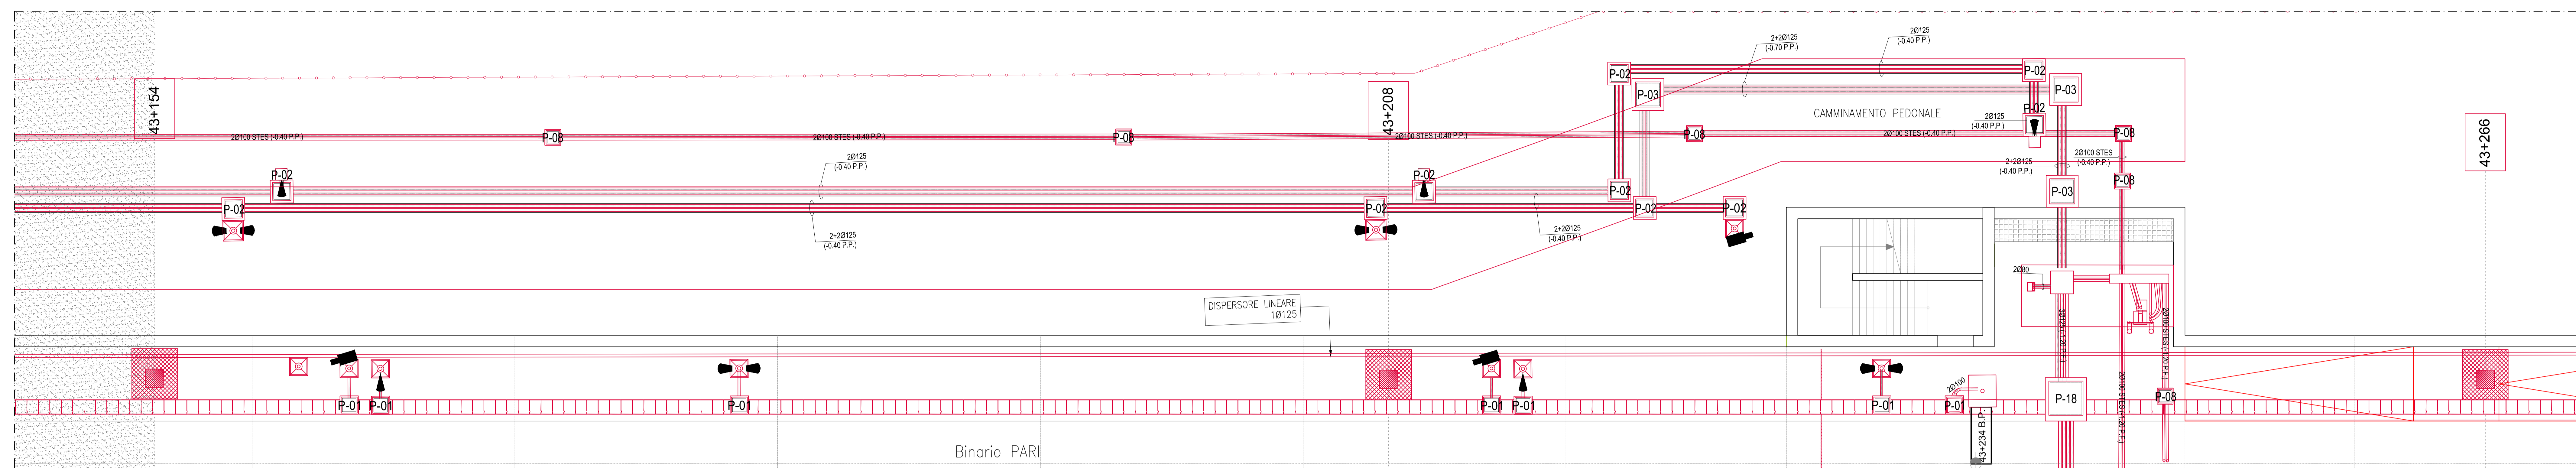


PROSPETTO BINARIO PARI

Scala: 1:100

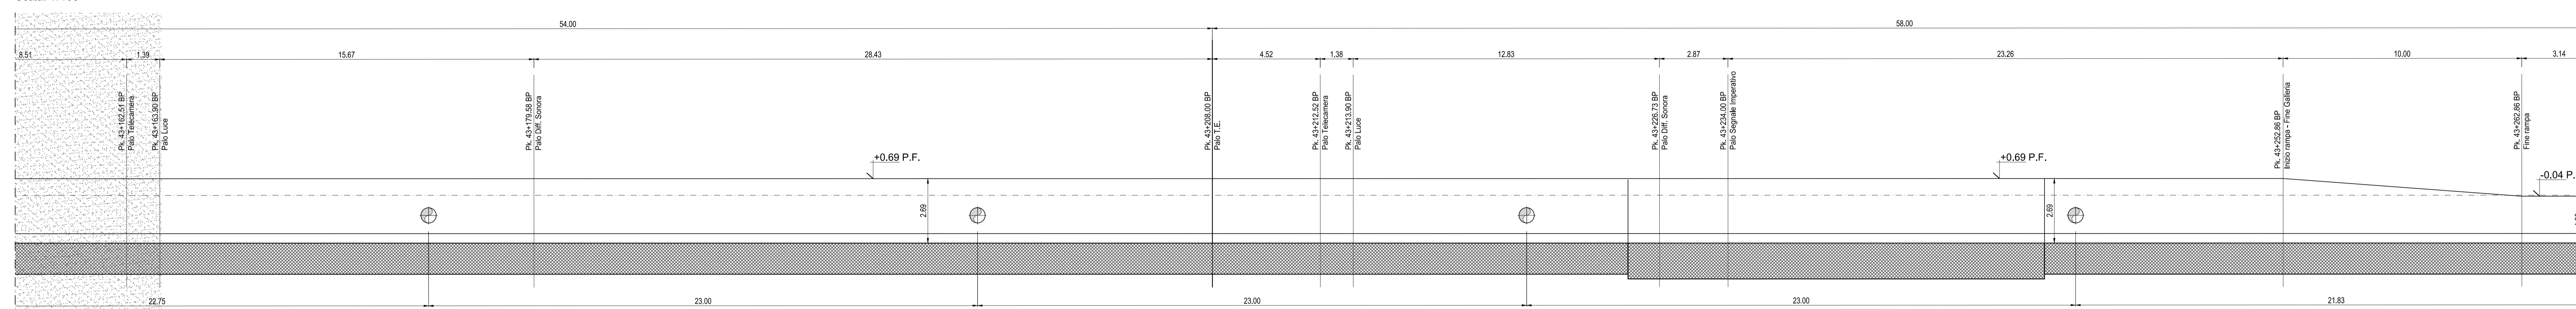


PLANIMETRIA BINARIO DISPARI da Pk 43+154 a Pk 43+266

Scala: 1:100

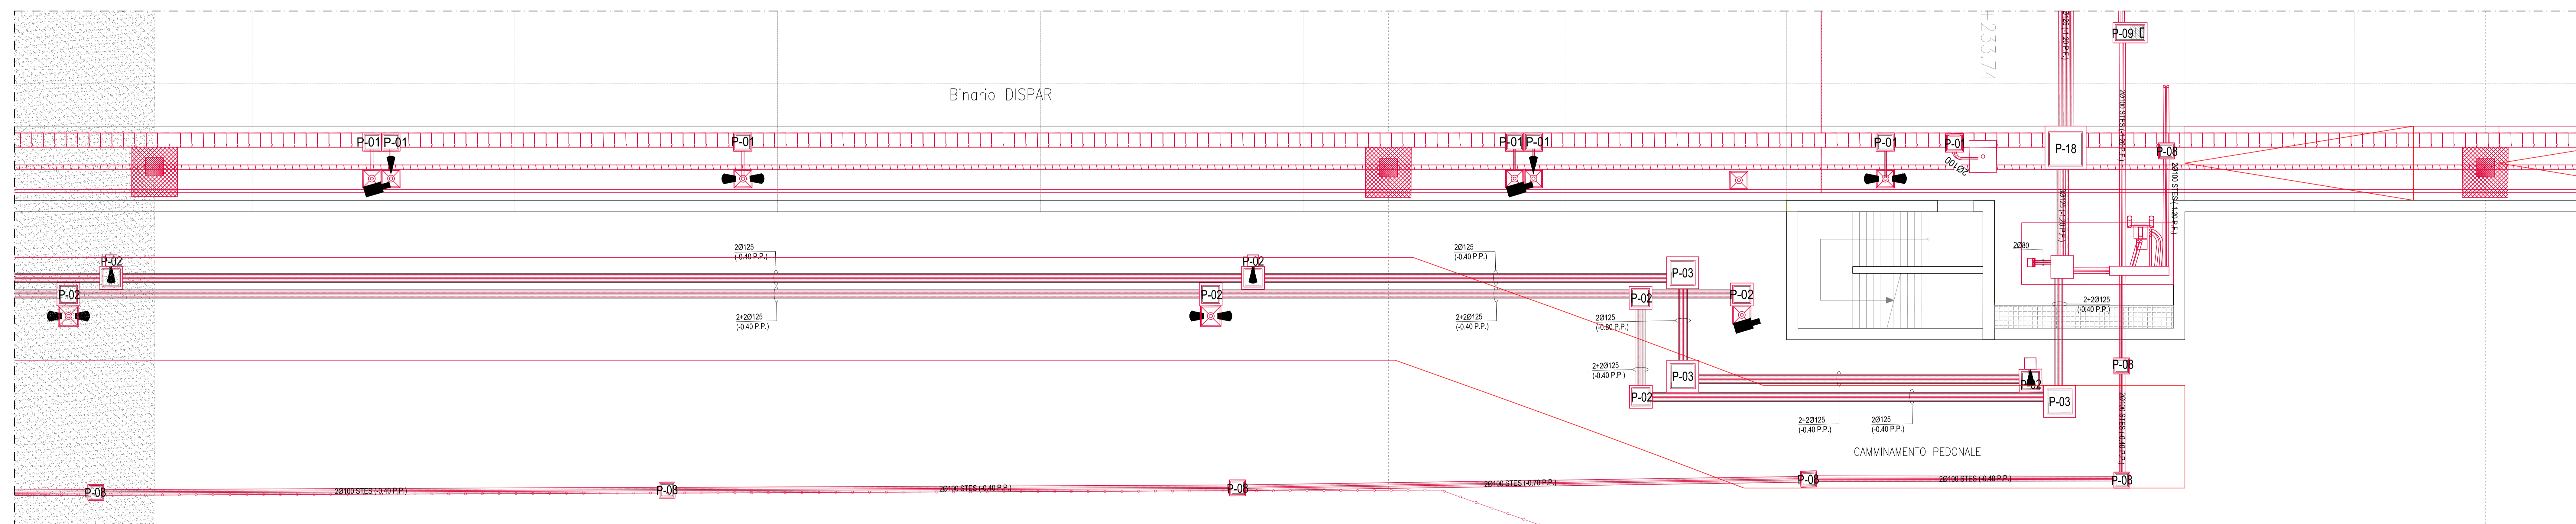


PROSPETTO BINARIO DISPARI




Scala: 1:100

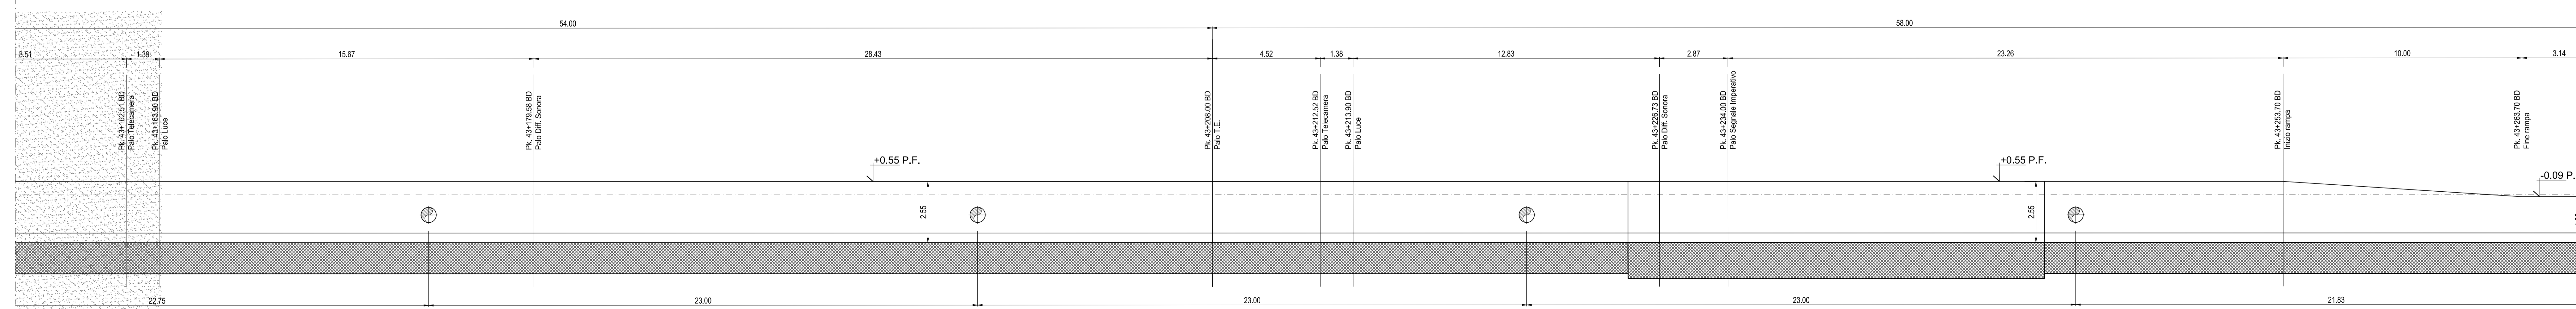

LEGENDA

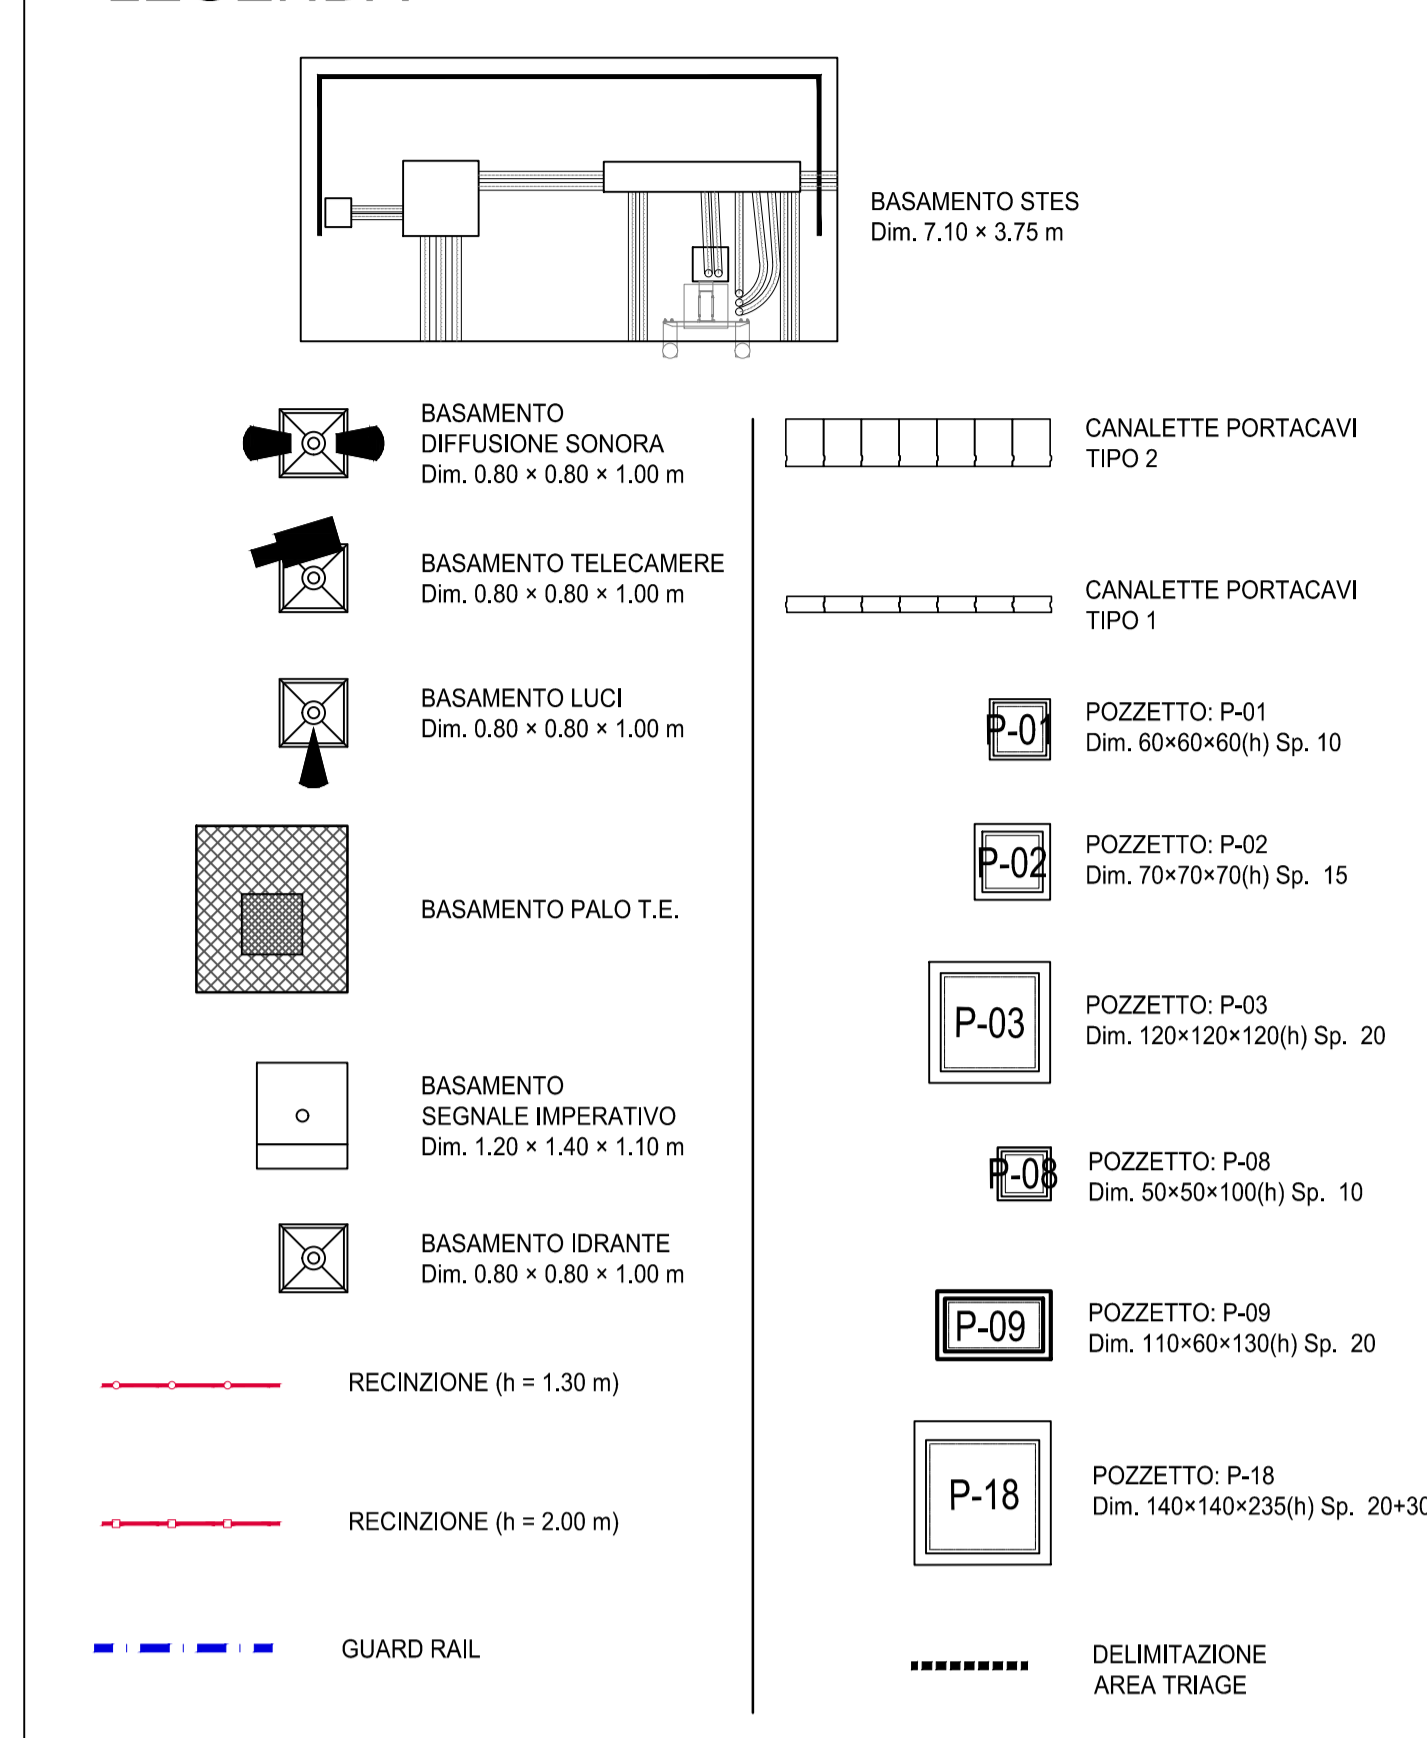

QUANTITA' ELEMENTI IN VARIANTE - TR14

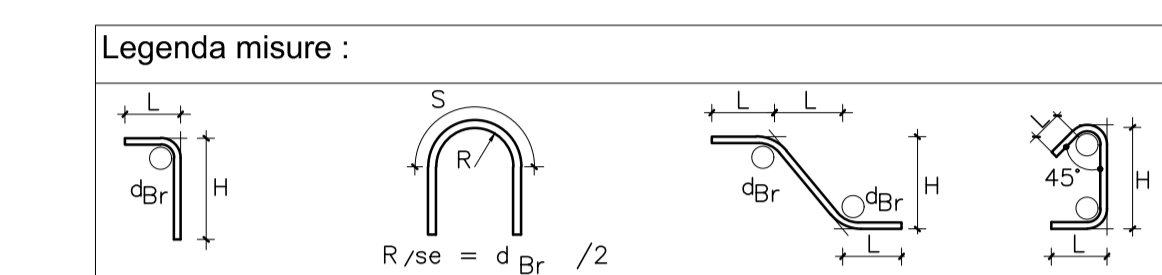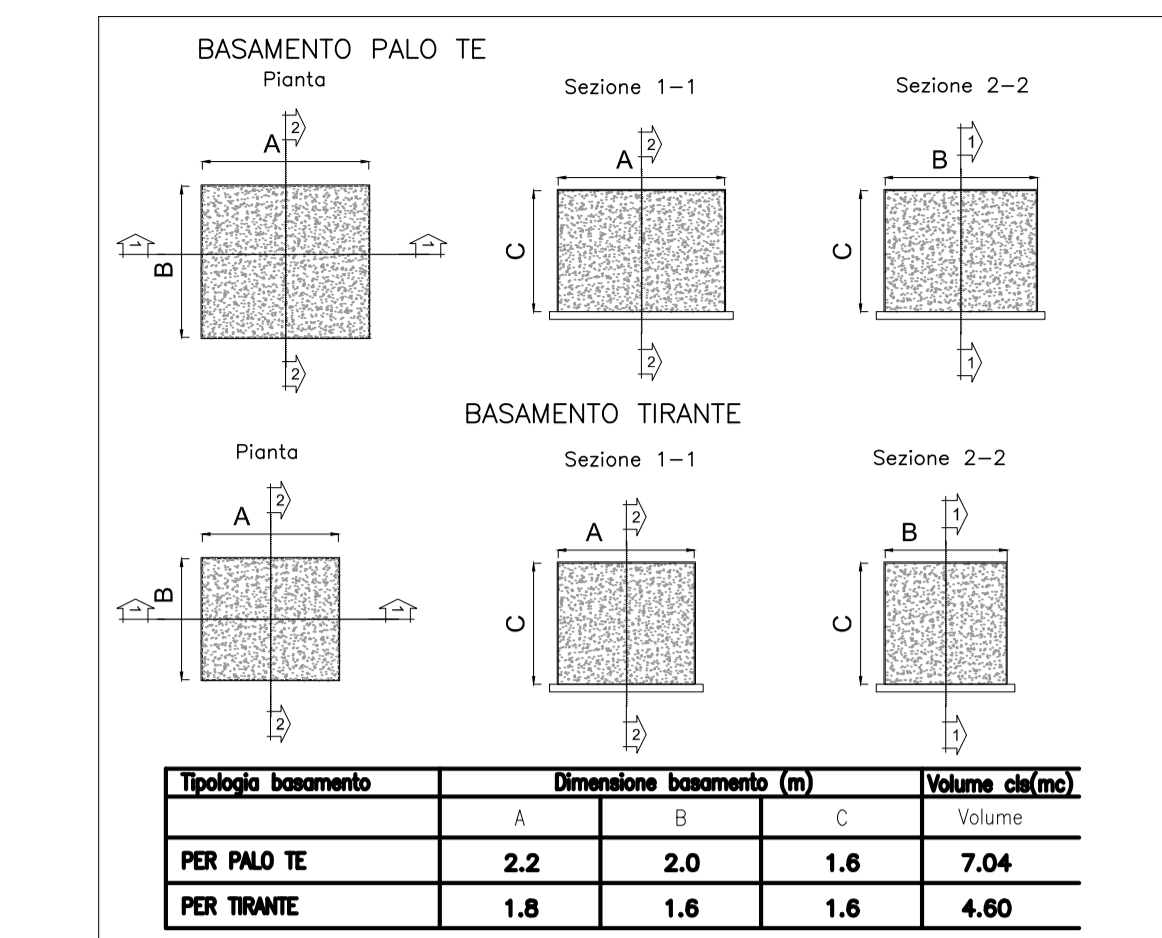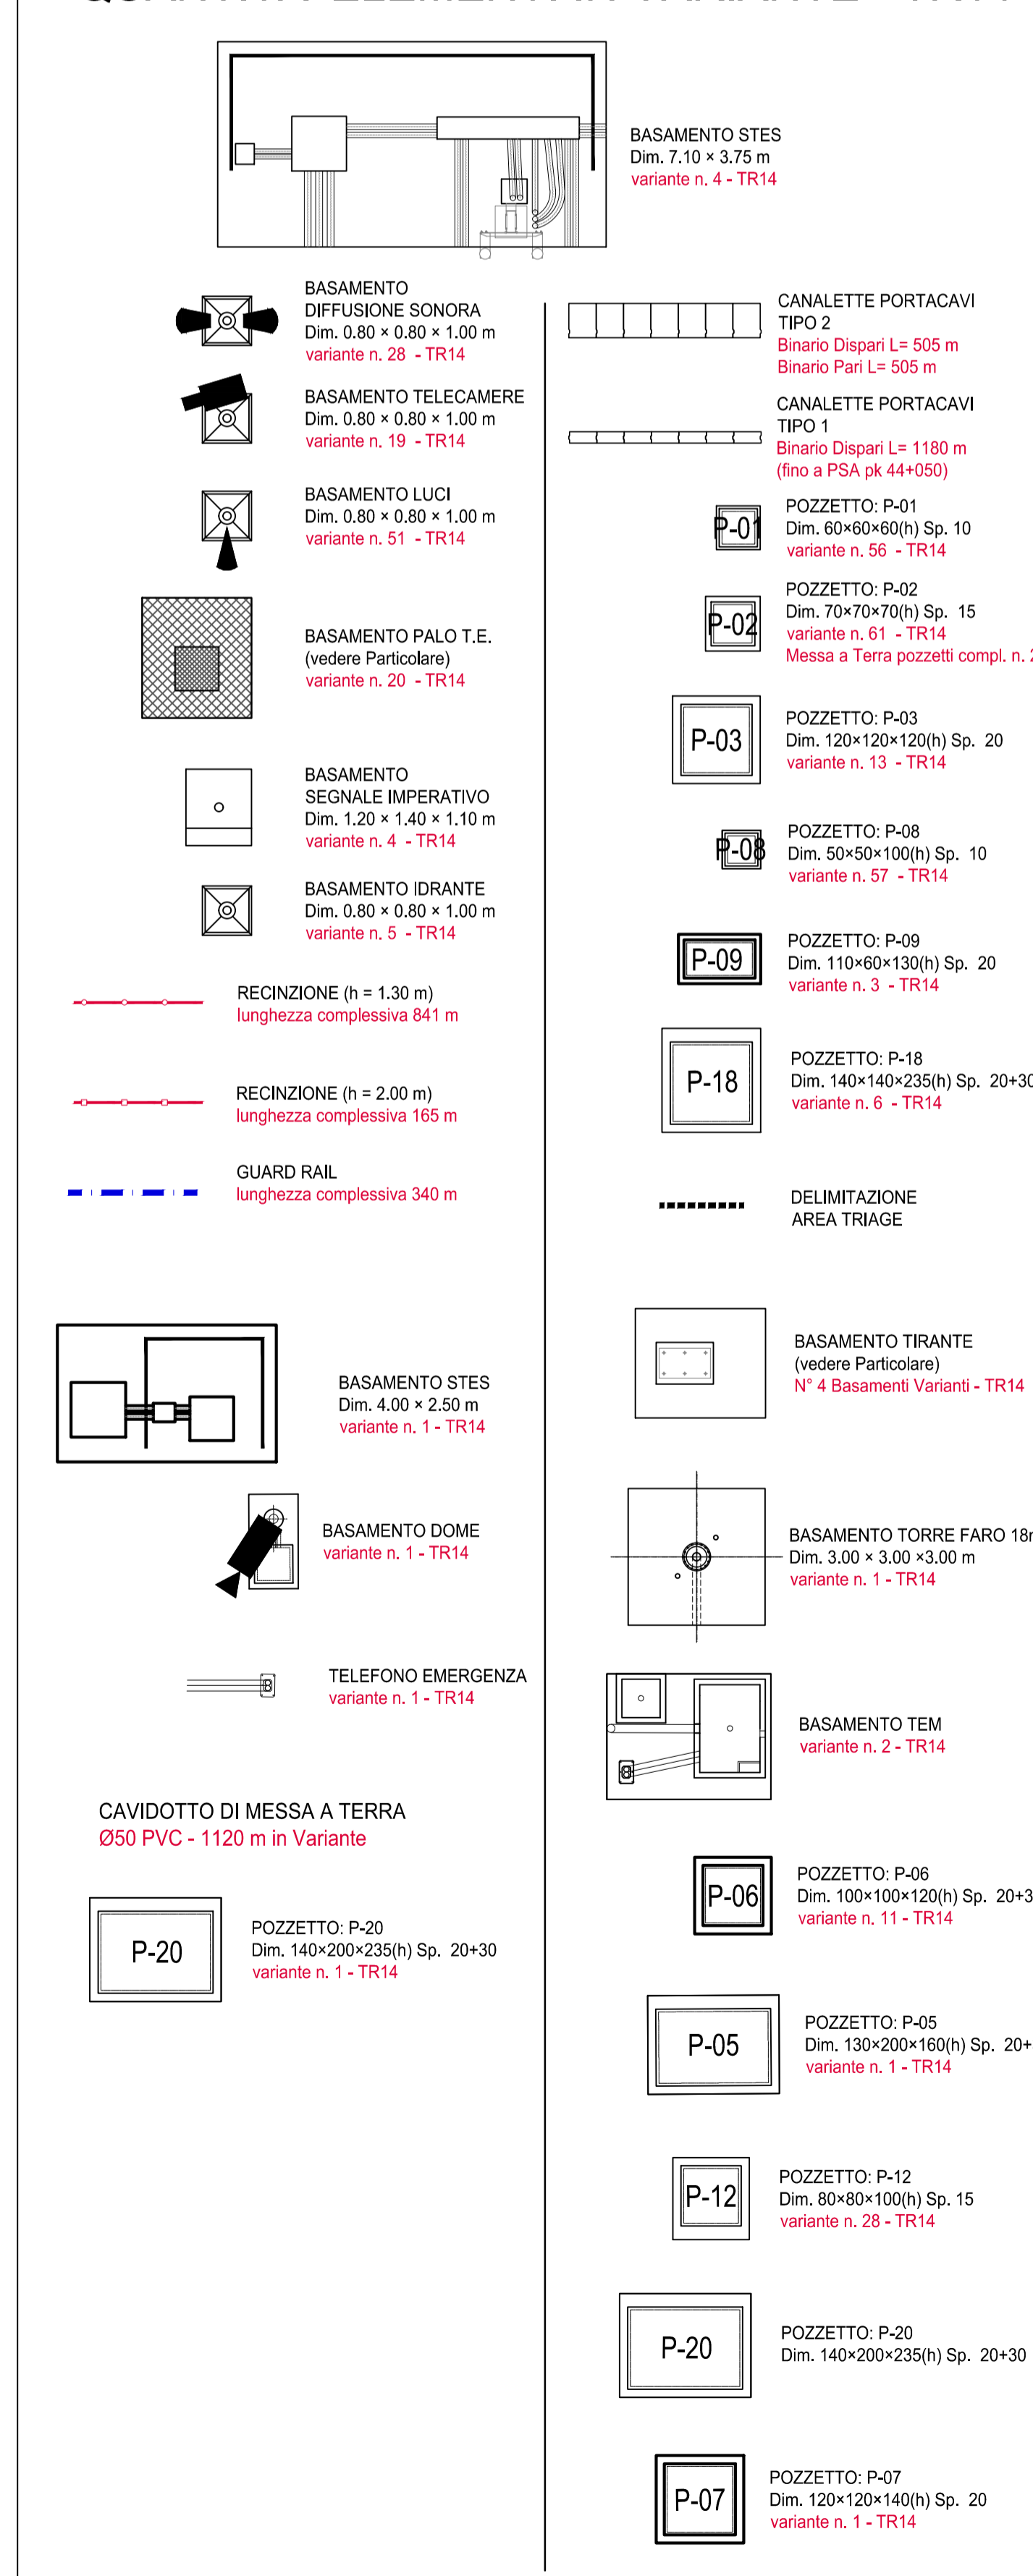

Diámetro plegature d_{sp}:

Barra	< e20	d _{sp} = 4ø
Barra	ø20 - ø26	d _{sp} = 7ø

Materiale:

Calcestruzzo Magrone R_{cm} >= 15 MPa
 Classe di esposizione ambientale: XC2

Calcestruzzo Plinti di Fondazione R_{ck} >= 30 MPa
 classe minima di consistenza S4
 rapporto A/C <= 0.50
 Classe di esposizione ambientale: XC2

ACCIAIO per C.A. S45C controllato in stabilimento
 (barre <ø30) sovrabile

ACCIAIO PROFILI S235 JO zincato a caldo

Elemento	Copri ferro (cm)	d _{max} inerti (mm)
FONDAZIONE	3 (-0 +0.5)	16

NOTA:
 Incidenza armatura 60 kg/mc

NOTA:
 Per visualizzare gli elementi non presenti in questo elaborato, ma conteggiati nella wbs TR14 vedere l'elaborato:
 - A301-0X-DV-PA-INV-XG-D-002

NOTA:
 Per i topologici relativi agli elementi in Variante fare riferimento agli elaborati:
 - A301-0X-DV-BA-OC00-00

COMMITTENTE:

ALTA Sorveglianza:

GENERAL CONTRACTOR:

INFRASTRUTTURE FERROVIARIE STRATEGICHE DEFINITE DALLA LEGGE OBIETTIVO N.443/01

TRATTA A.V./A.C. TERZO VALICO DEI GIOVI

PROGETTO DEFINITIVO

VAR0008 - SPECIFICHE TECNICHE INTEROPERABILITÀ

TR14 - Trincea di Linea III Valico da Pk. 42+778,8 a Pk. 44+152,646

marciapiede Binario Pari e Dispari Tav. 03

PIANTA e profilo longitudinale

GENERAL CONTRACTOR	DIRETTORE LAVORI	SCALA:
Cociv		1:100

CONVENUTA	LOTTO	FASE	DATA	TIPO DOC.	OPERAZIONE/STAD	PRODOTTORE	REV.
A30101	01X	D	01/01/2020	LA	TR140X	0103	A

PROGETTAZIONE	REVISIONI

Autore: [Firma]

Scale: 1:100