



PLANIMETRIA BINARIO DISPARI da Pk 42+916 a Pk 42+992

Scala: 1:100

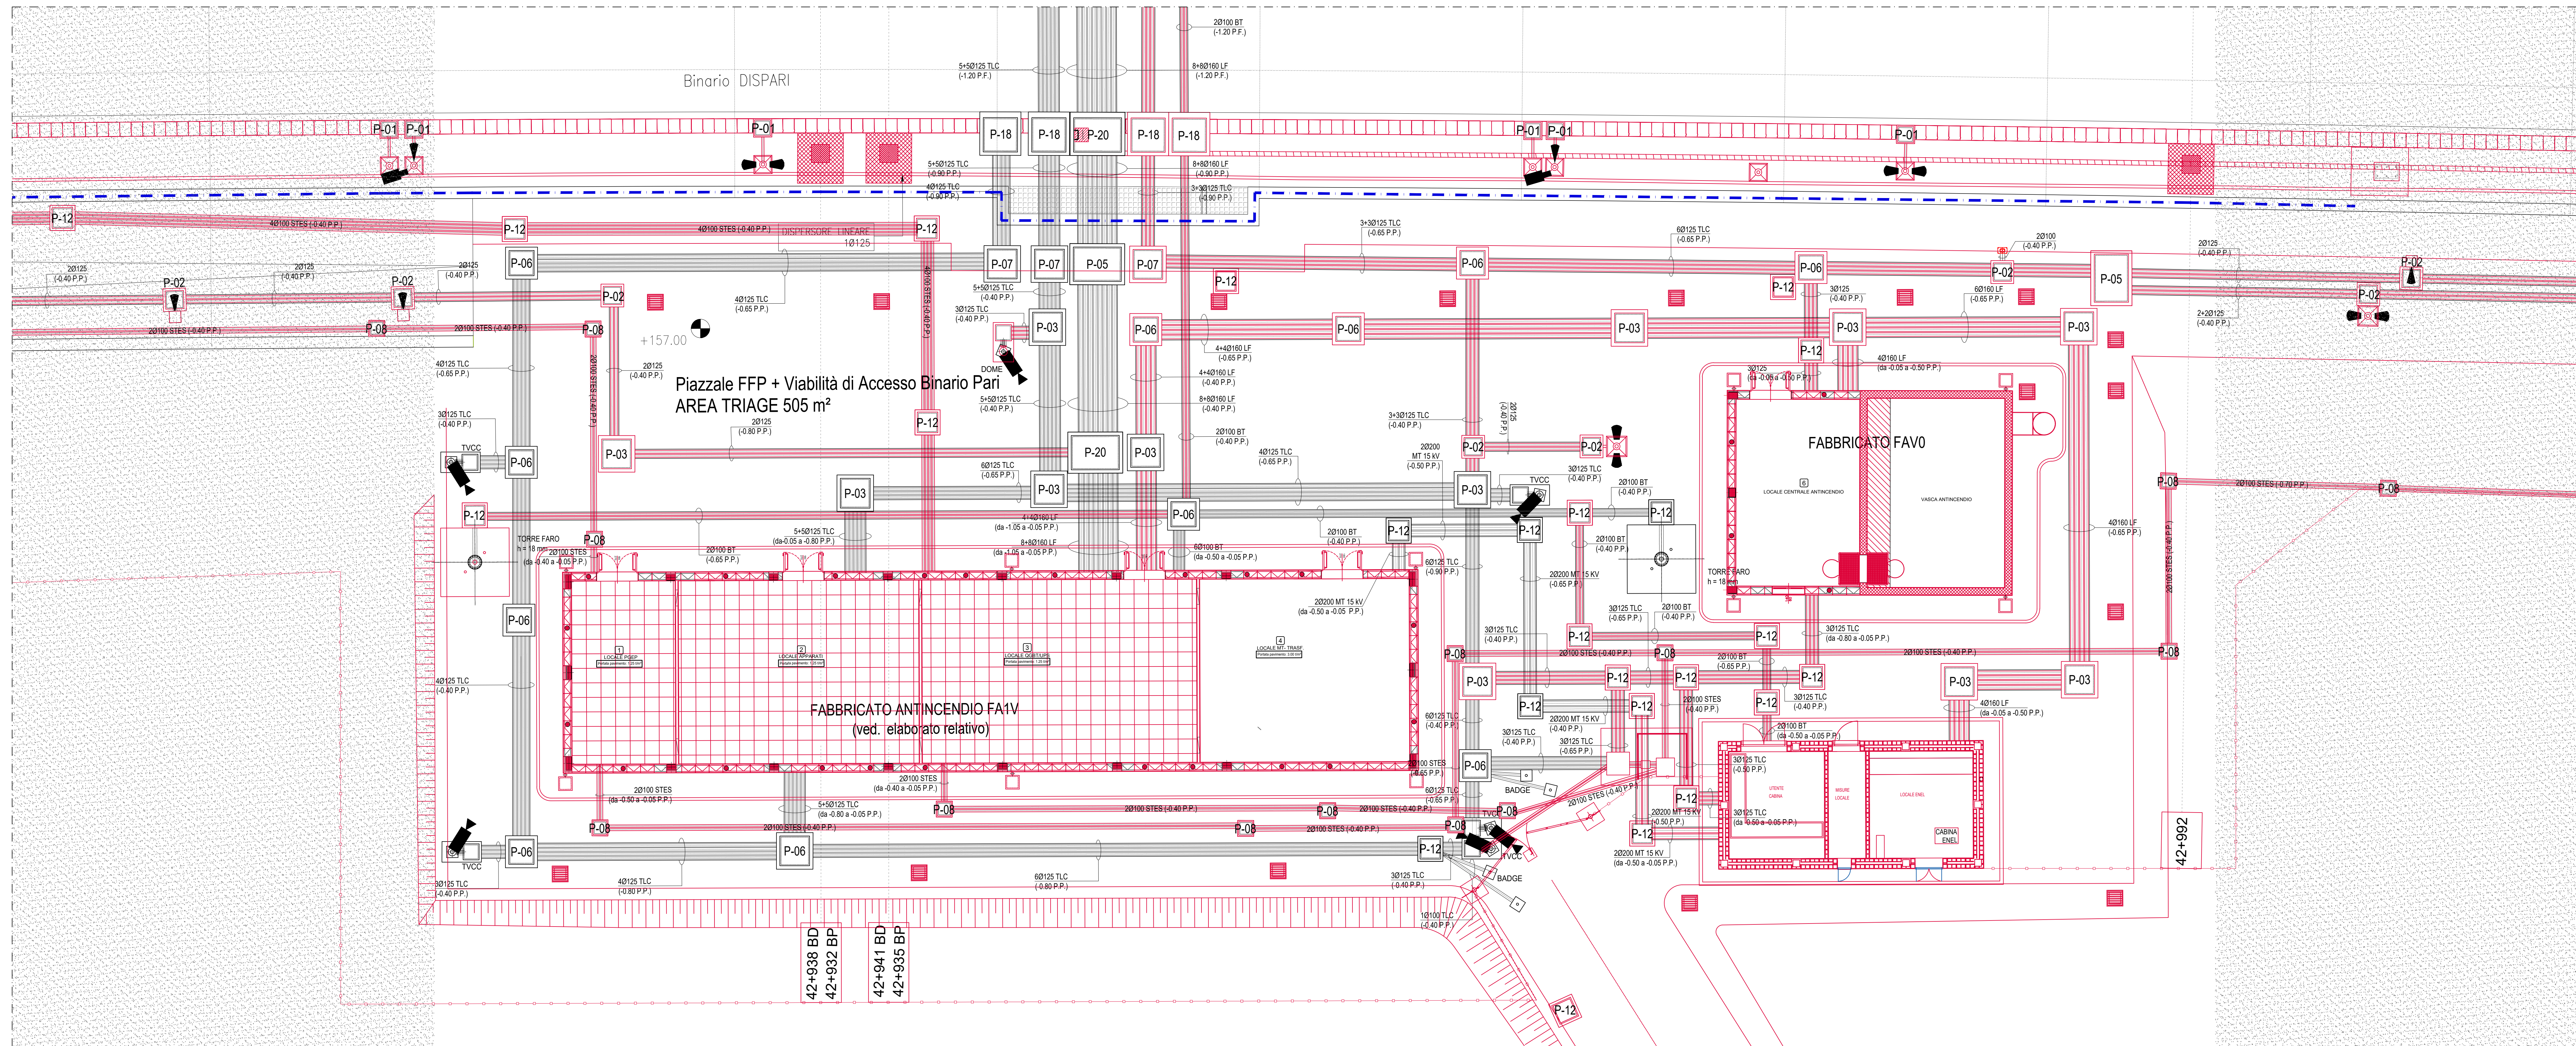


PROSPETTO BINARIO DISPARI

Scala: 1:100

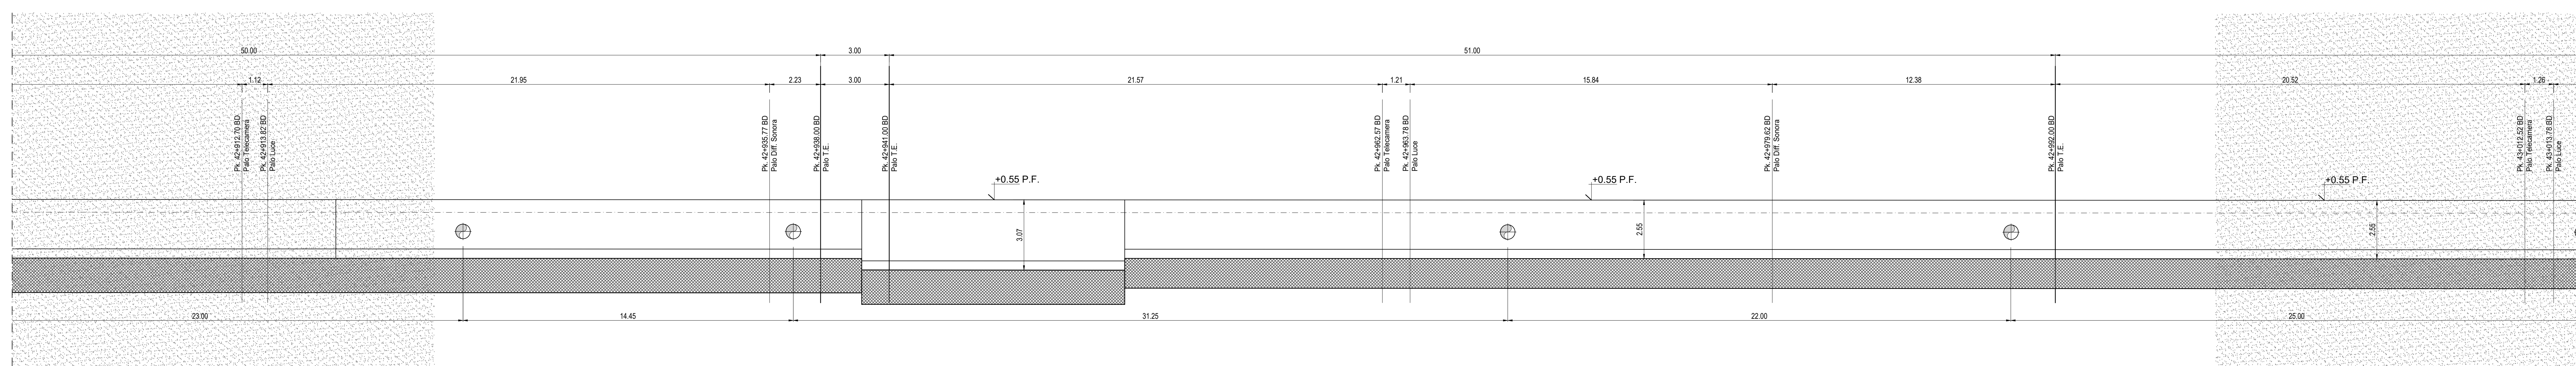

LEGENDA

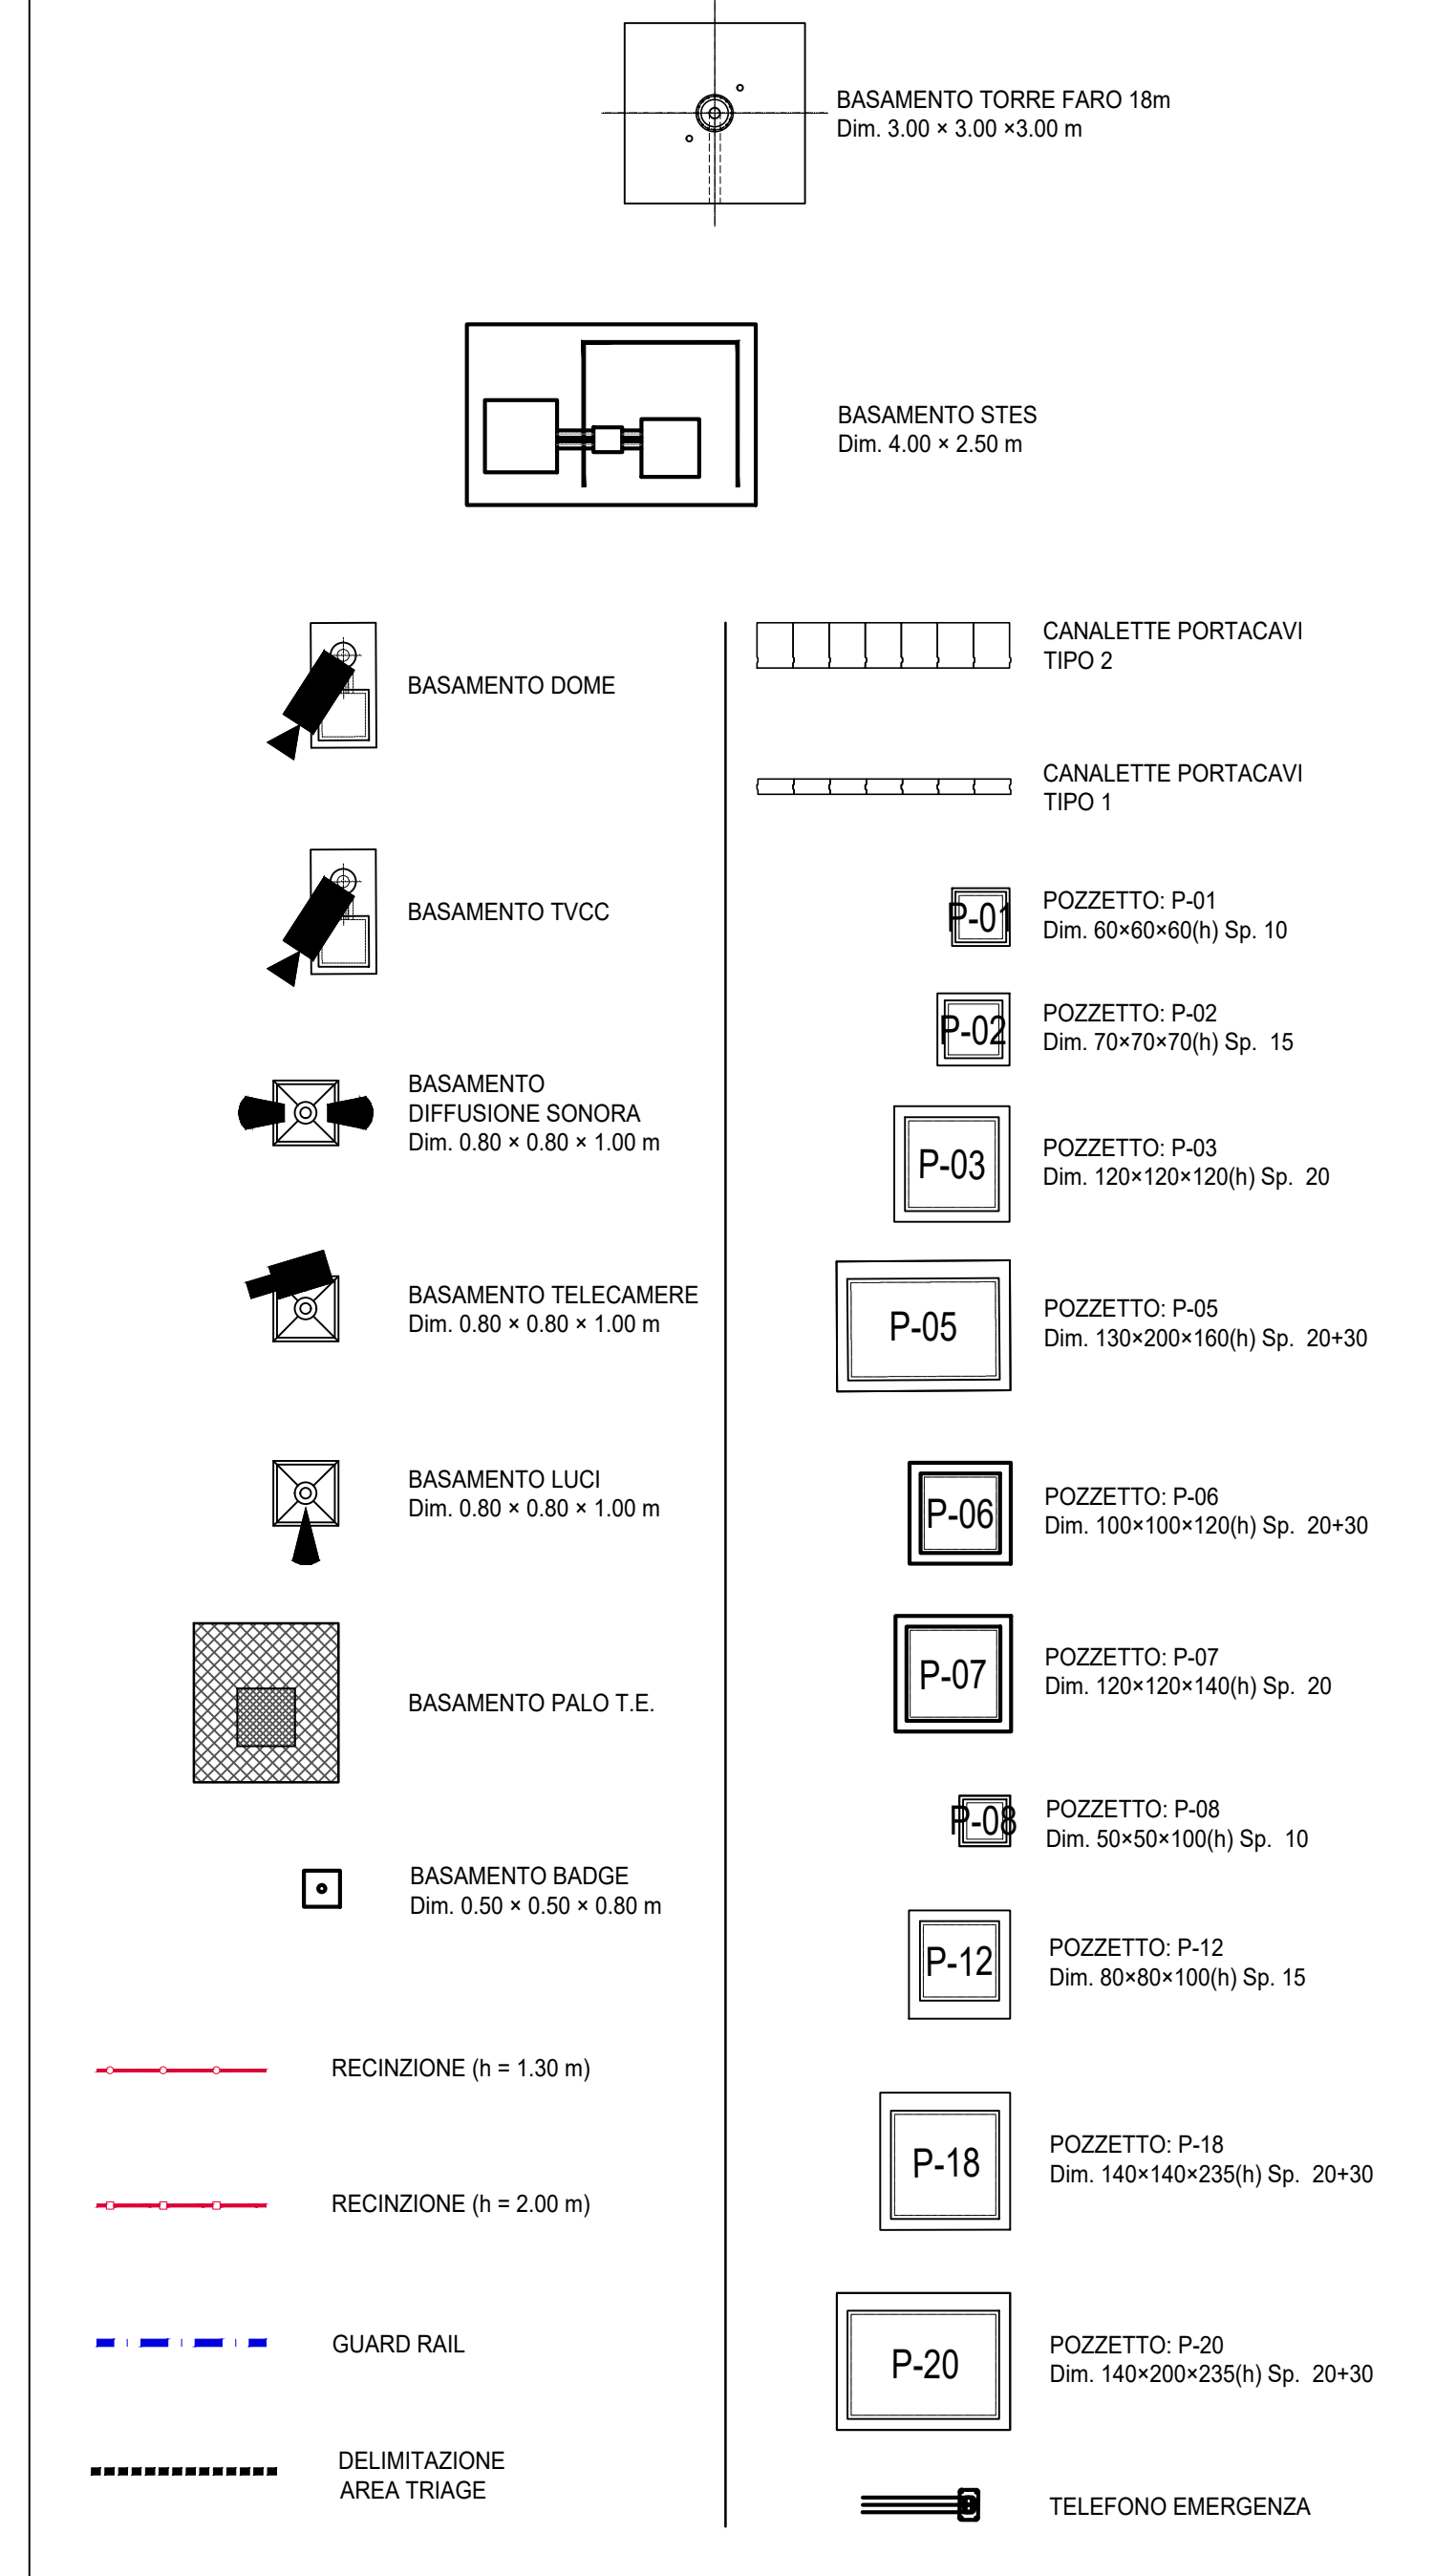

NOTA: Per i conteggi degli elementi ricadenti in Variante relativi alla Trincea di Linea TR14 fare riferimento all'elaborato: A301-0X-D-CV-LA-TR14-0X-003

COMMITTENTE:



ALTA SORVEGLIANZA:



GENERAL CONTRACTOR:



INFRASTRUTTURE FERROVIARIE STRATEGICHE DEFINITE DALLA LEGGE OBIETTIVO N.443/01

TRATTA A.V./A.C. TERZO VALICO DEI GIOVI PROGETTO DEFINITIVO

VAR0008 - SPECIFICHE TECNICHE INTEROPERABILITÀ TR14 - Trincea di Linea III Valico da pk. 42+778,8 a pk. 44+152,646

Confronto PE e PD VAR008

Planimetria

GENERAL CONTRACTOR	DIRETTORE LAVORI	SCALA:					
Cociv		1:100					
COMMESSA	LOTTO	FASE	ENTE	TIPO DOC.	OPERADISCIPLINA	PROG.	REV.
A301	0X	D	CV	PA	TR14	002	A

PROGETTAZIONE							
Rev.	Descrizione emissione	Redatto	Data	Verificato	Data	Progettista	Data
A00	PRIMA EMISSIONE	A. Manacorda	15/06/2020	COCIV	17/06/2020	A. Manacorda	15/06/2020
A01	REVISIONE INTERNA	A. Manacorda	28/06/2020	COCIV	29/06/2020	A. Manacorda	30/06/2020