PIANTA SOVRAPPOSIZIONE
SCALA 1:100

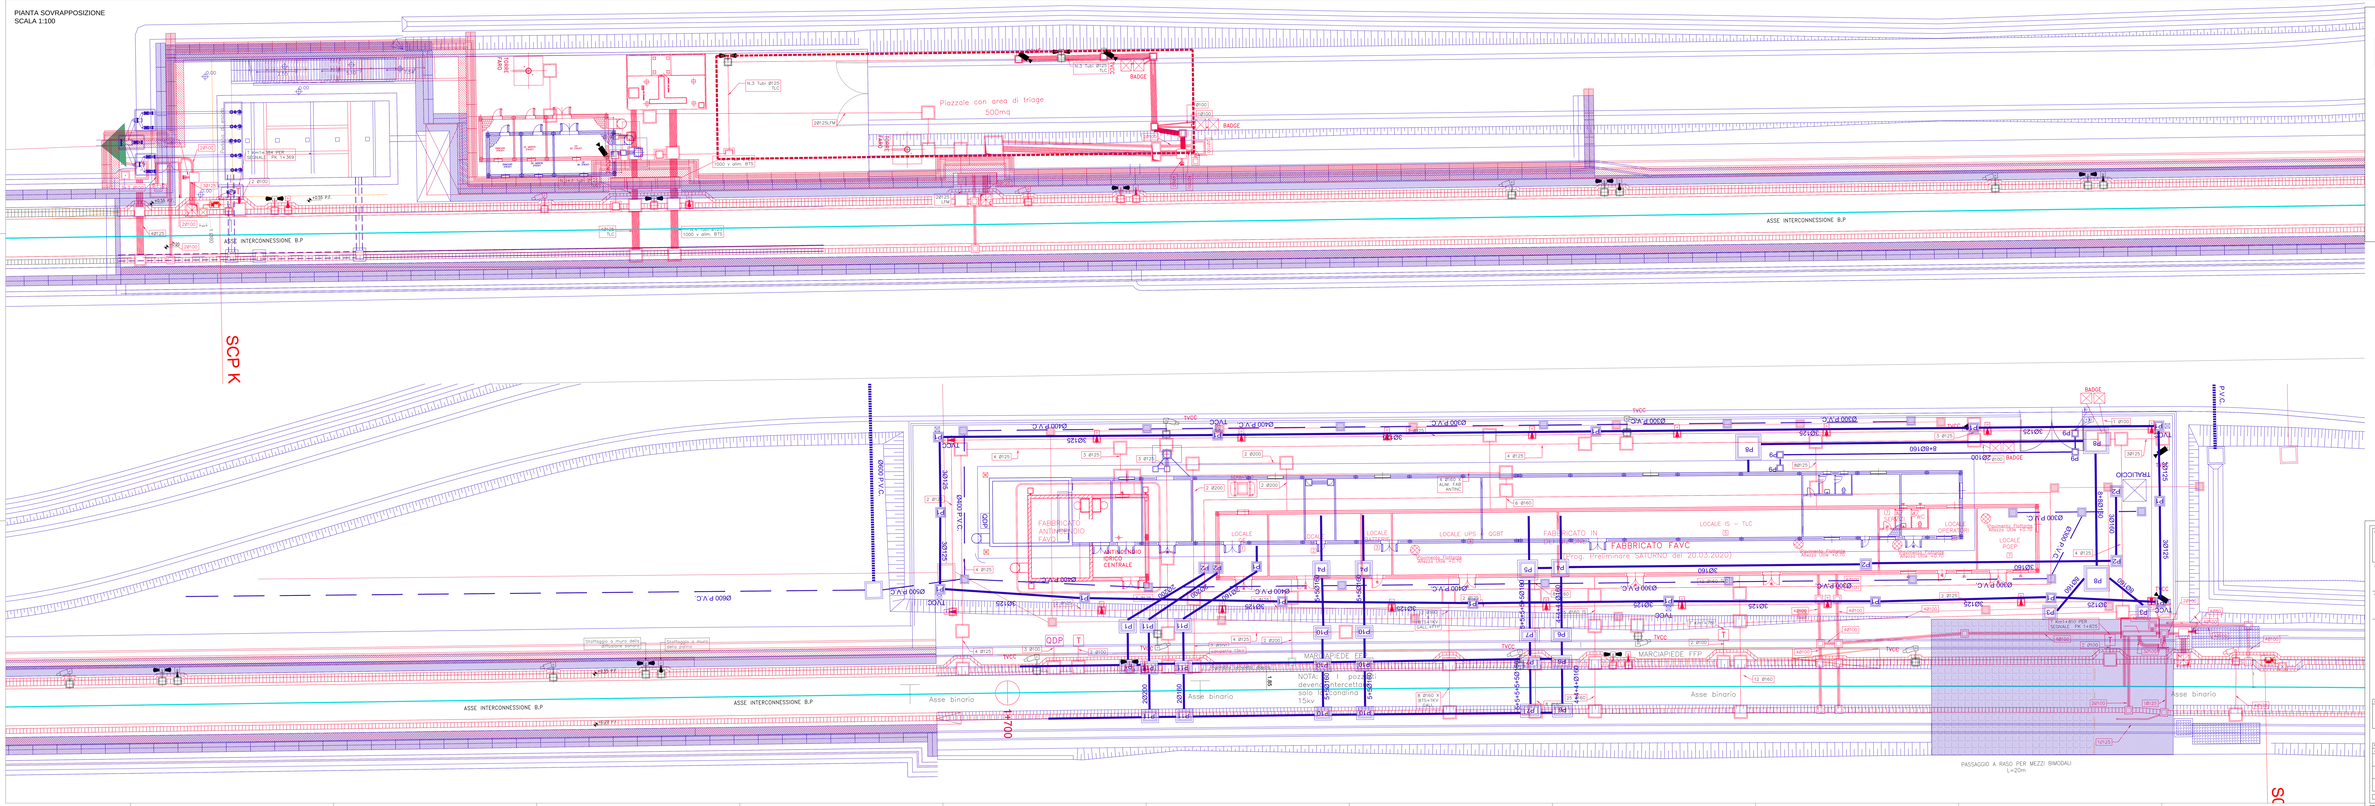

LEGENDA

- BASAMENTO STS: Dim. 0.80 x 0.80 x 0.80 m
- BASAMENTO SEMAFORO SEGNALE: Dim. 0.80 x 0.80 x 1.00 m
- BASAMENTO TELECAMERE: Dim. 0.80 x 0.80 x 1.00 m
- BASAMENTO LUCI: Dim. 0.80 x 0.80 x 1.00 m
- BASAMENTO PALO T.E.: Dim. 0.80 x 0.80 x 1.00 m
- BASAMENTO ALTOPARLANTE: Dim. 0.80 x 0.80 x 1.00 m
- BASAMENTO GRAFFITI: Dim. 0.80 x 0.80 x 1.00 m
- CANALETTE PORTICIATE (MT4)
- CANALETTE PORTICIATE (MT1)
- PROGETTO PVI: Rif. 0HH0/001/00 Sp. 10
- PROGETTO PVE: Rif. 0HF0/001/00 Sp. 10
- PROGETTO PVIR: Rif. 1D0R/001/00 Sp. 20-50
- PROGETTO PVR: Rif. 1J0R/001/00 Sp. 20-50
- RECINZIONE: H = 1.00 m

PROGETTO DEFINITIVO
VAR 004

PROGETTO DEFINITIVO
VAR 008

KEY PLAN

COMMITTENTE:
RFI RETE FERROVIARIA ITALIANA
GRUPPO FERROVIE DELLO STATO ITALIANE

ALTA SORVEGLIANZA:
ITALFERR GRUPPO FERROVIE DELLO STATO

GENERAL CONTRACTOR:
coav Consorzio Operativo Alta Velocità

INFRASTRUTTURE FERROVIARIE STRATEGICHE DEFINITE DALLA LEGGE OBIETTIVO N.443/01

TRATTA A.V./A.C. TERZO VALICO DEI GIOVI
PROGETTO DEFINITIVO

VAR008 - Specifiche Tecniche Interoperabilità
INVD - Piazzola Uscite Di Sicurezza Pk 1+537.00 I.P.

Conforme RD VAR004 e RD VAR008 - Planimetria

GENERAL CONTRACTOR	DIRETTORE LAVORI	SCALA
Coav S.c.a r.l.		1:100

COMMESSA	LOTTO	FASE	ENTE	TIPO DOC.	OPERA/DISCIPLINA	PROGR.	REV.
A 3 5 1	0 8	D	C V	P A	I N V D 0 8	0 0 2	A

Rev.	Descrizione emissione	Redatto	Data	Verificato	Data	Progettista integratore	Data	IL PROGETTISTA
00	Prima emissione	A.GIANNINI		T.DIAZ		A.CARPINELLI		coav Consorzio Operativo Alta Velocità
		A.GIANNINI		A.MATTEUCCI		A.CARPINELLI		

Scala 1:100

Codice File: IN0V0D0I0000100A.dwg
Nome File: IN0V0D0I0000100A.dwg

Modello: 1 - 1