

INTERVENTI DI PROLUNGAMENTO PISTA DI VOLO RWY 07/25 E VIA DI RULLAGGIO "T"
 SCHEDA APQ BA-05
1° STRALCIO FUNZIONALE

COMITENTE:

AEROPORTI DI PUGLIA
 Aeroporto "Karol Wojtyła" di Bari Palese
 Viale Enzo Ferrari 70057 PALESE (BA)
 tel. 080/5835111 telefax 080/5835225
 IL RESPONSABILE DEL PROCEDIMENTO:
 Dott. Ing. Roberto Scarravaglio

DIREZIONE LAVORI:
 CARICOFUGRO MANIFATTARIA:
TECNO ENGINEERING 2C S.r.l.
 TEC - SOCIETÀ DI INGEGNERIA - ROMA






PROGETTISTI:
STUDIO VALLE
 ASS.ne PROF. STUDIO VALLE PROGETTAZIONI - ROMA
 AMANDANTE:

PRO.SAL. PROGETTAZIONI SALENTINE S.r.l. - LECCE

OGGETTO/TITOLO:	OPERE E SISTEMAZIONI IDRAULICHE - PLANIMETRIA	DATA:	DICEMBRE 2010
AS-BUILT:	L'IMPRESA ESECUTRICE:	SCALA:	1:1.000
CAVALLERI OTTAVIO S.p.A.	CAVALLERI OTTAVIO S.p.A.	REVISIONE:	REV 02
B PE 001	Via Anonimo n° 20/a - 24044 Golinno (Bergamo)		

LEGENDA

SIMBOLO	DESCRIZIONE	MISURE INTERNE
	CANALETTA PREFABBRICATA GRIGLIA F900 (Rs1-T3)	0,20 x 0,40 m
	CANALETTA PREFABBRICATA GRIGLIA F900 (Rn2-Rs2)	0,30 x 0,75 m
	CANALETTA PREFABBRICATA GRIGLIA F900 (Rn1-T1-T2)	0,30 x 0,50 m
	CANALETTA PREFABBRICATA GRIGLIA F900	0,3 x 1,00 m
	TUBAZIONI INTERRATE DI ALLONTANAMENTO	
	DEFLUSSO ACQUE METEORICHE	
	IMPIANTO DI TRATTAMENTO 450 l/s	
	VASCA CON POZZI PERDENTI	VP18 27 m x 6,6 m x 3,7 m VP19 18,3 m x 4,6 m x 3,7 m

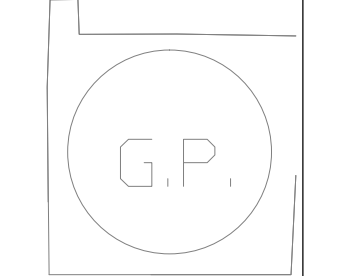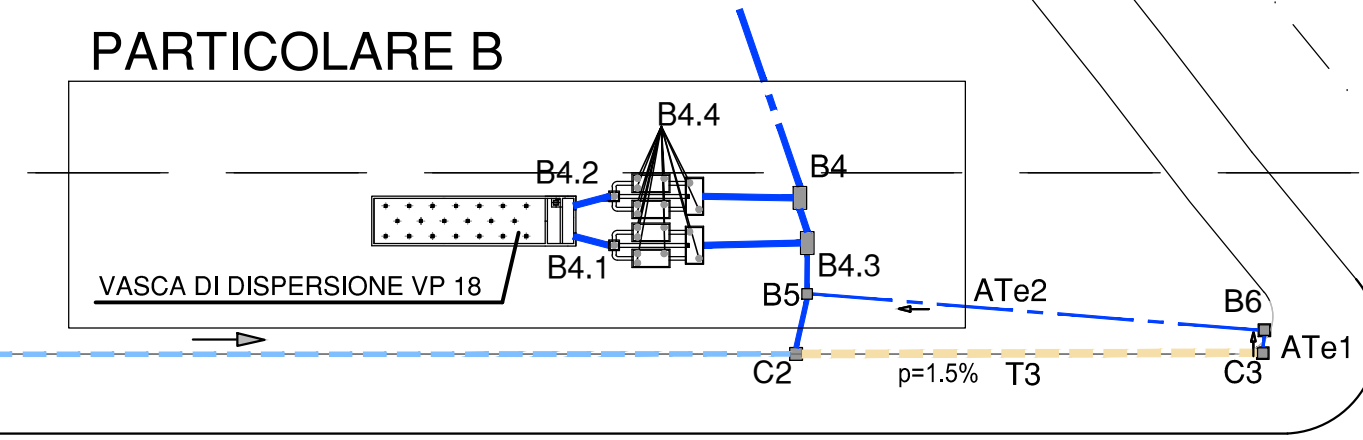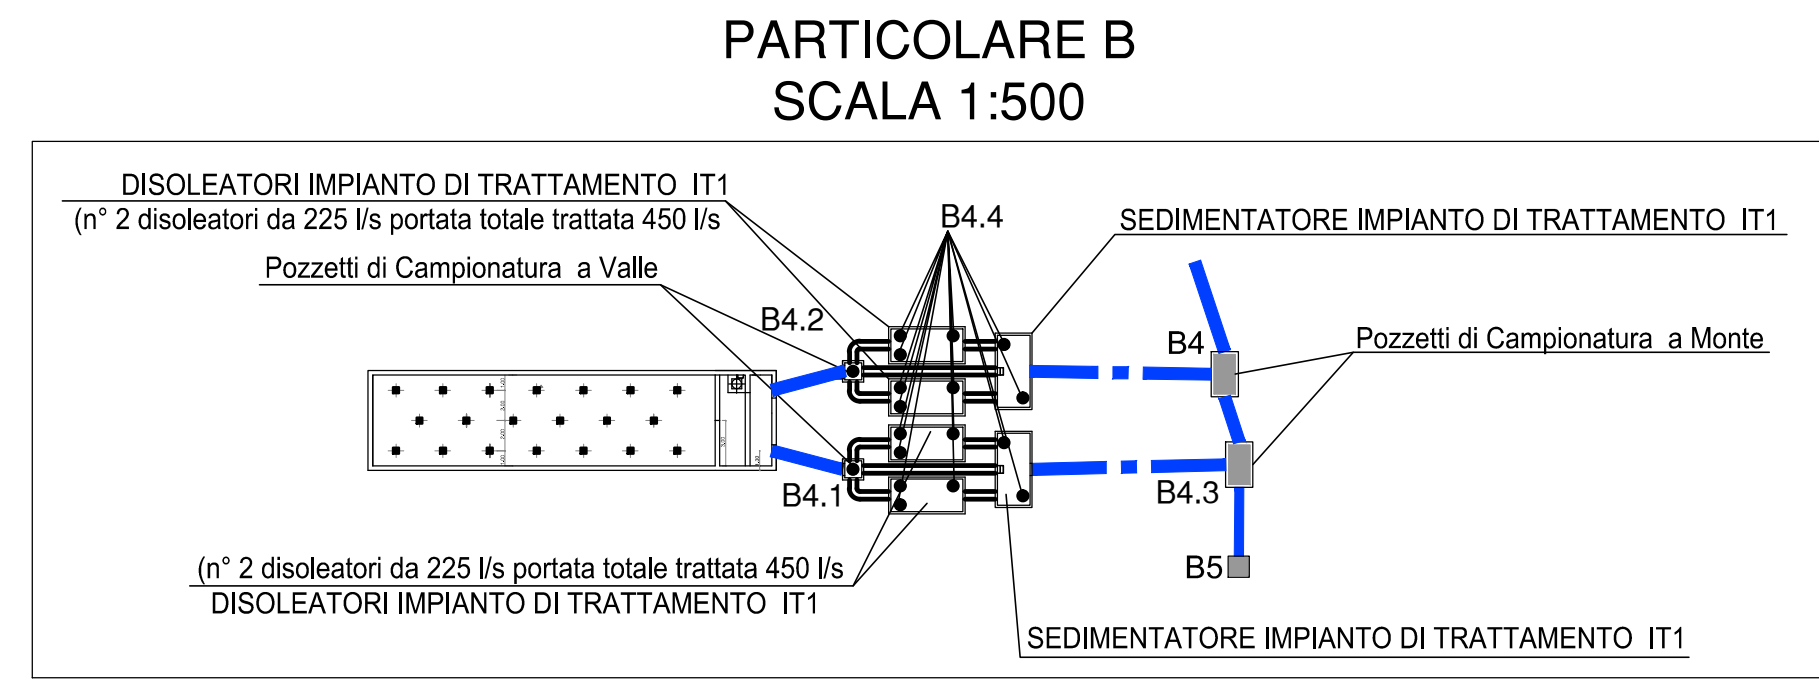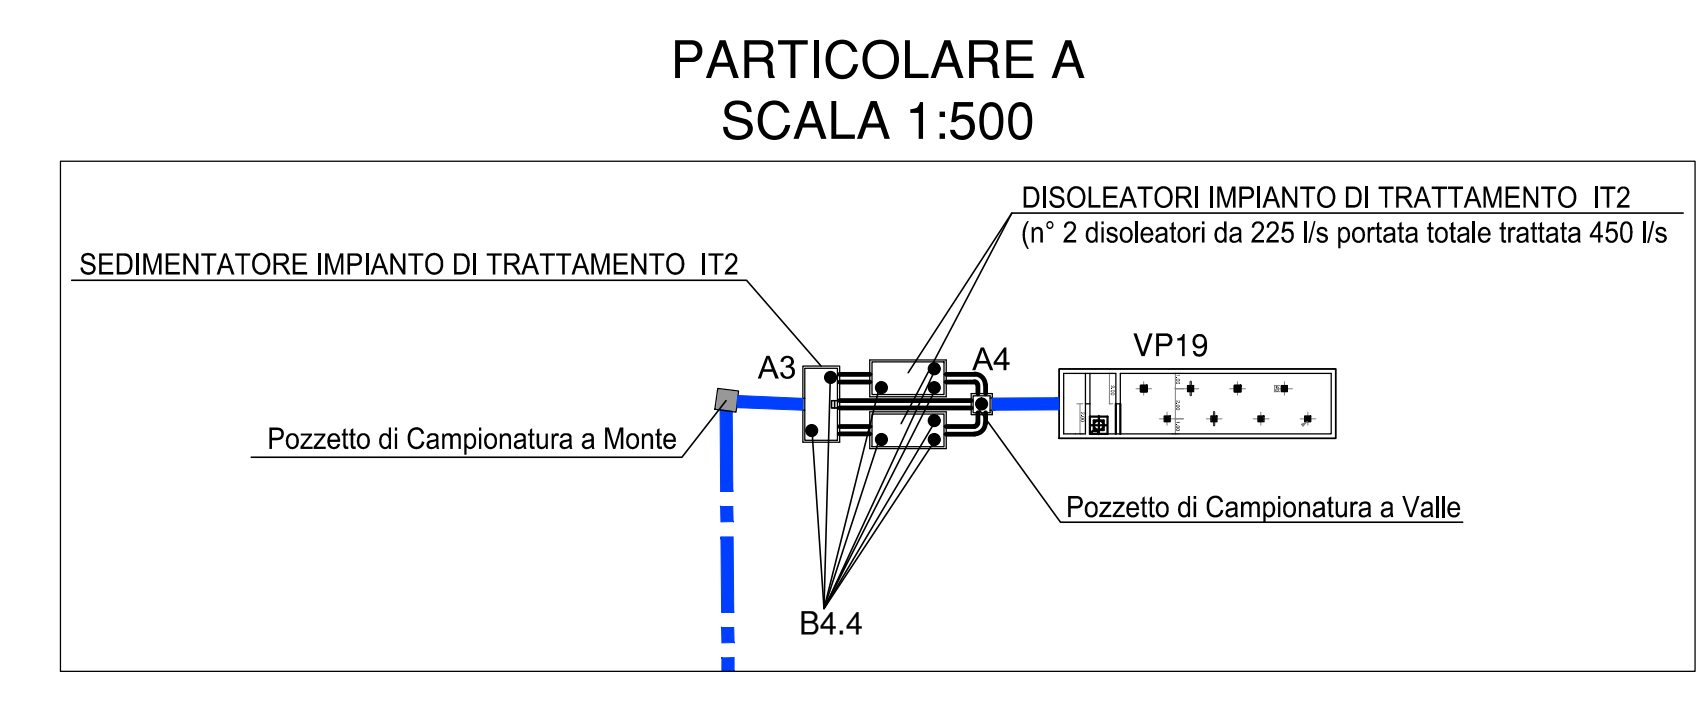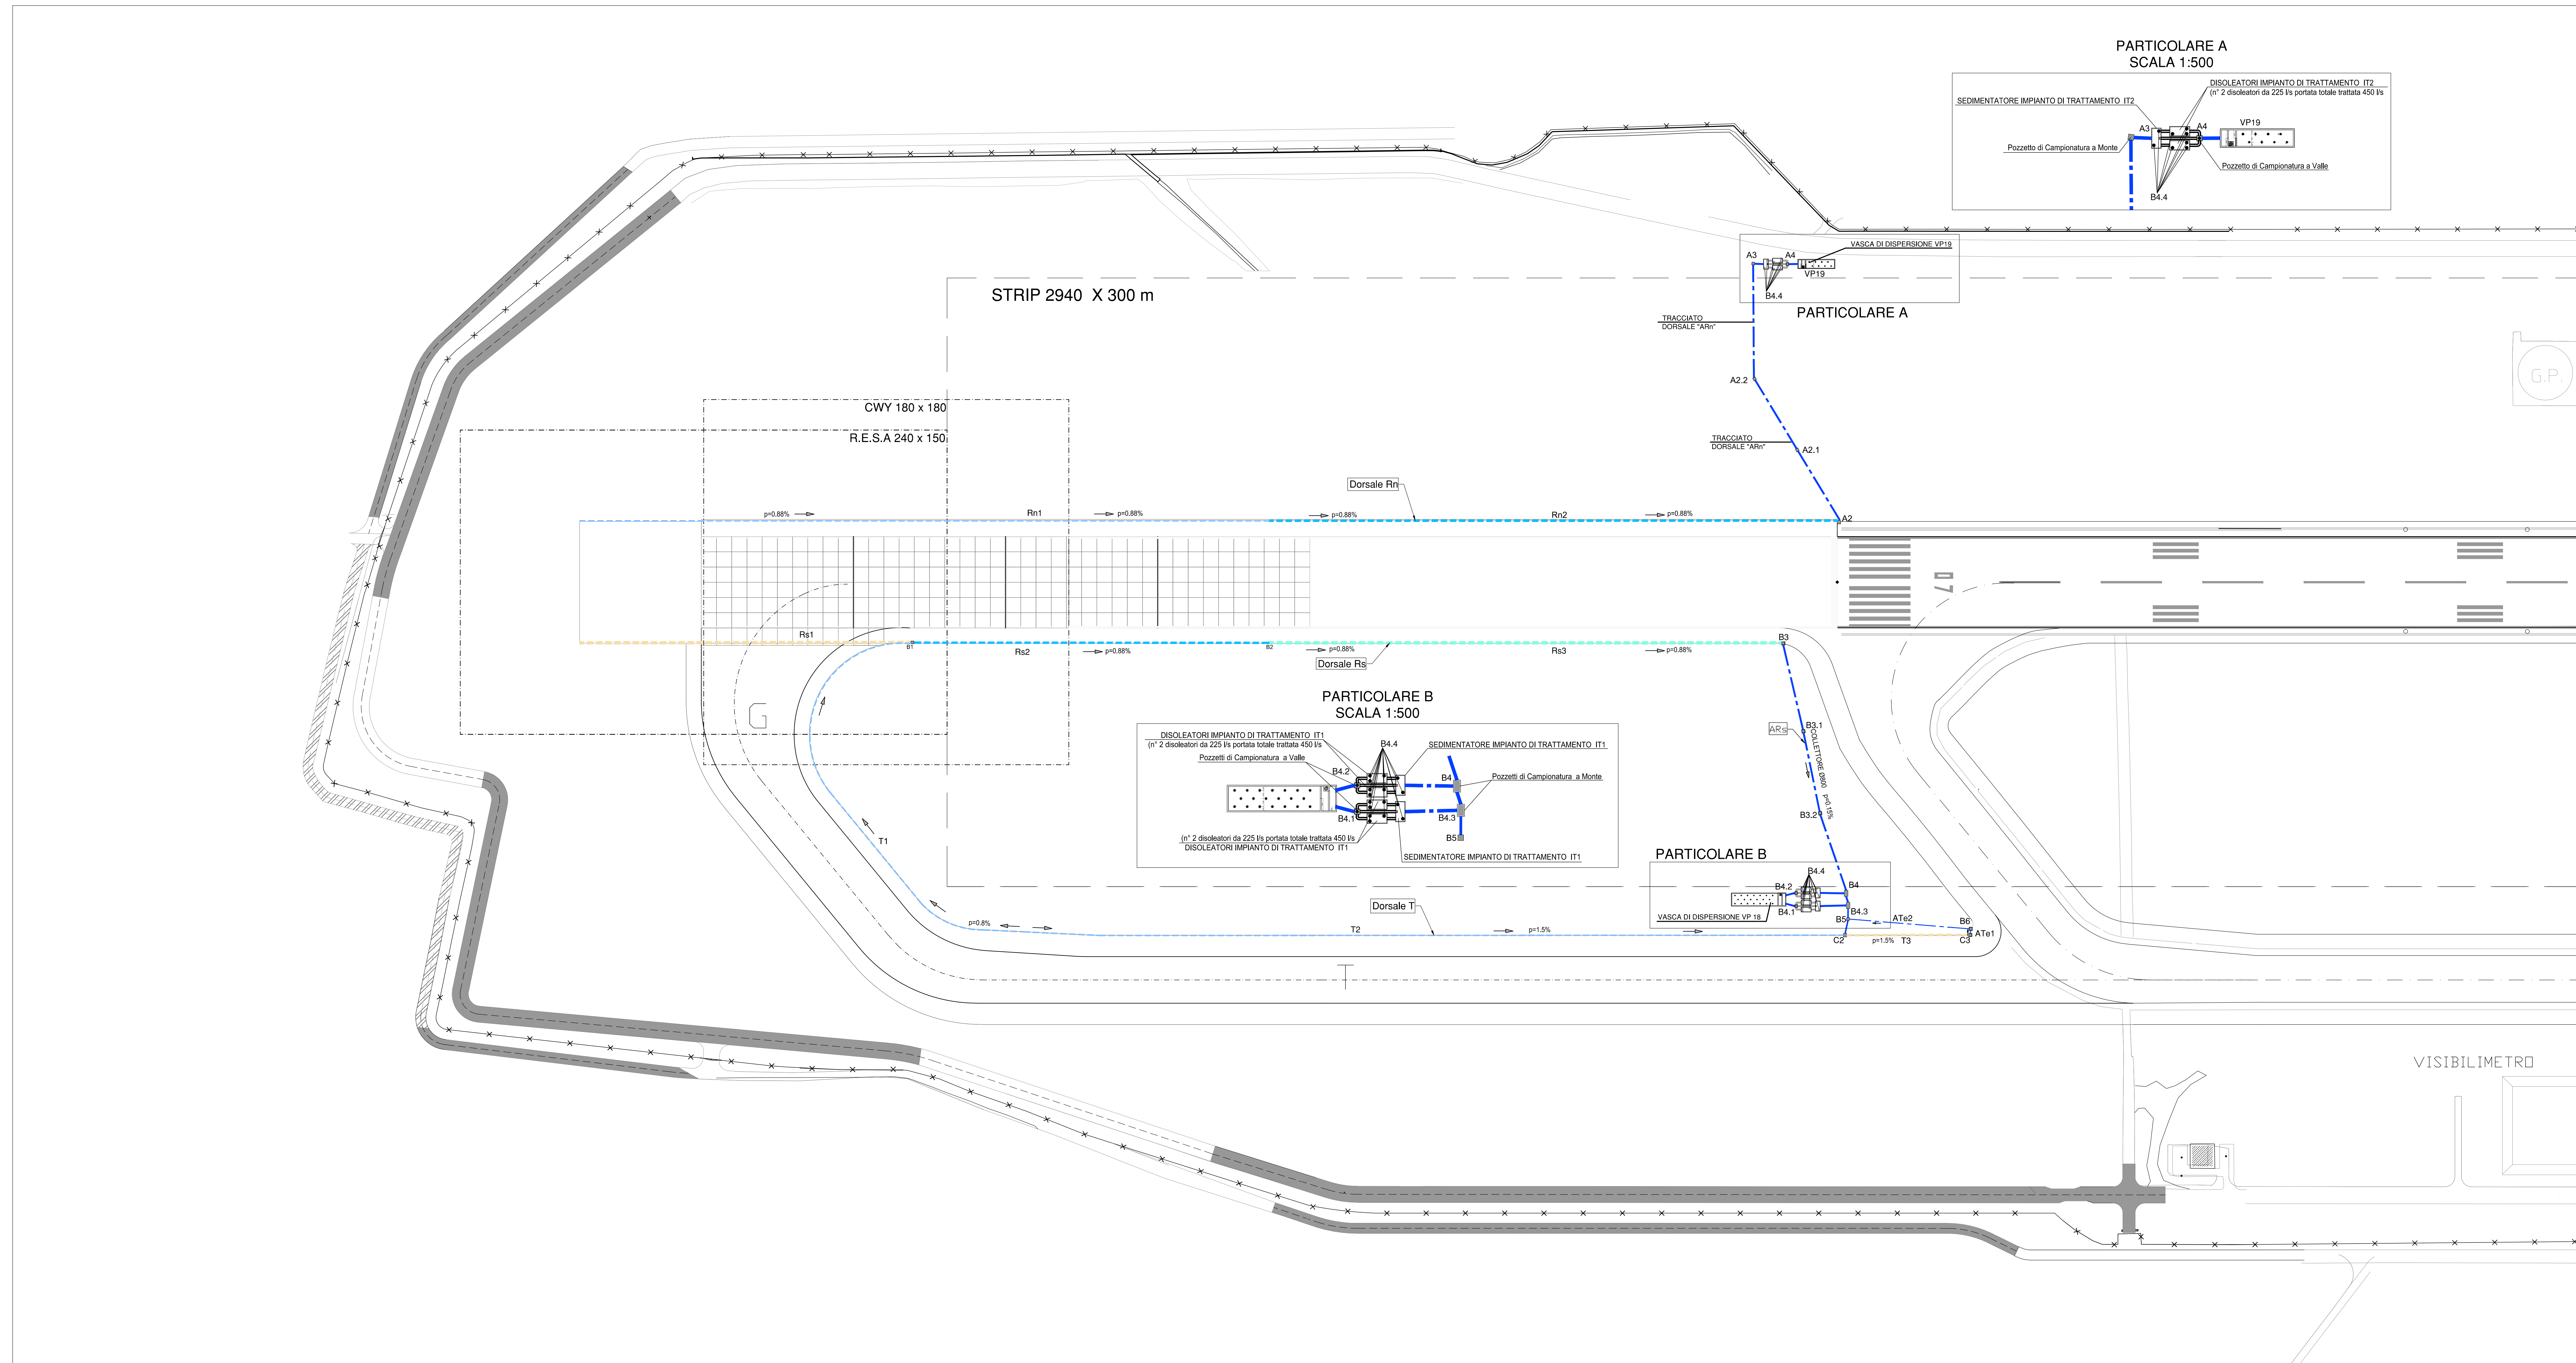

VISIBILIMETRO