REPUBBLICA ITALIANA
MINISTERO DEI TRASPORTI
ENTE NAZIONALE AVIAZIONE CIVILE
REGIONE PUGLIA

SISTEMA AEROPORTUALE PUGLIESE
AEROPORTO CIVILE DI BARI PALESE (LIBD)
FINANZIAMENTI C.I.P.E. PER "AREE DEPRESSE"

AGGREGAZIONE "BARI 1"
INTERVENTI DI PRIMA FASE DI SVILUPPO 2003-2007

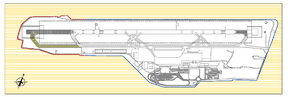

INTERVENTI DI PROLUNGAMENTO PISTA DI VOLO RWY 07/25 E VIA DI RULLAGGIO "T"
SCHEDA APQ BA-05
1° STRALCIO FUNZIONALE

COMMITTENTE:
AEROPORTI DI PUGLIA
Aeroporto "Karol Wojtyla" di Bari Palese
Viale Enzo Ferrari 70057 PALESE (BA)
tel. 080/5835111 telefax 080/5835225
IL RESPONSABILE DEL PROCEDIMENTO:
Dott. Ing. Roberto Scaravaglione

DIREZIONE LAVORI:
CAPOGRUPPO MANDATARIA:
TECNO ENGINEERING 2C S.r.l.
TE2C - SOCIETA DI INGEGNERIA - ROMA
MANDANTE:
STUDIO VALLE
ASS.ne PROF.ili STUDIO VALLE PROGETTAZIONI - ROMA
MANDANTE:
PRO.SAL. PROGETTAZIONI SALENTINE S.r.l. - LECCE

OGGETTO/TITOLO:
OPERE E SISTEMAZIONI IDRAULICHE:
VASCA DI DISPERSIONE VP19
CARPENTERIA ED ARMATURA

DATA: DICEMBRE 2010
SCALA: 1:50
REVISIONE: REV 01

AS-BUILT
CAVALLERI Ottavio S.p.A.
B | PE | 008

L'IMPRESA ESECUTRICE:
IMPRESA:
CAVALLERI OTTAVIO S.p.A.
Via Anemone n° 20/a - 24044 Dalmine (Bergamo)

VASCA DI DISPERSIONE CON 8 POZZI PERDENTI - VP19 -

SEZIONE A-A (ORIZZONTALE) Scala 1:50

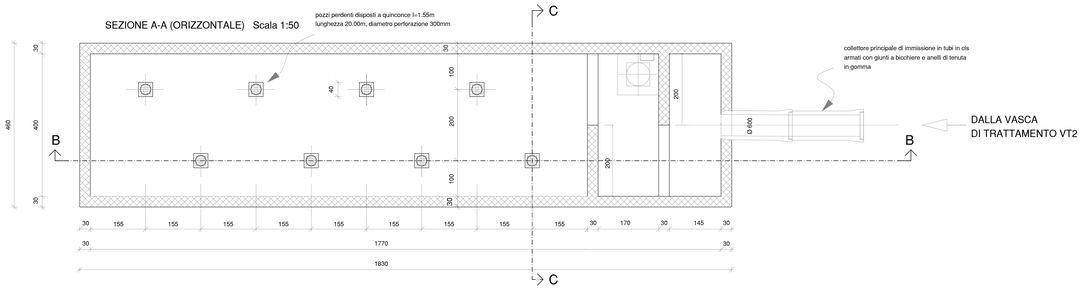

PIANTA COPERTURA Scala 1:50

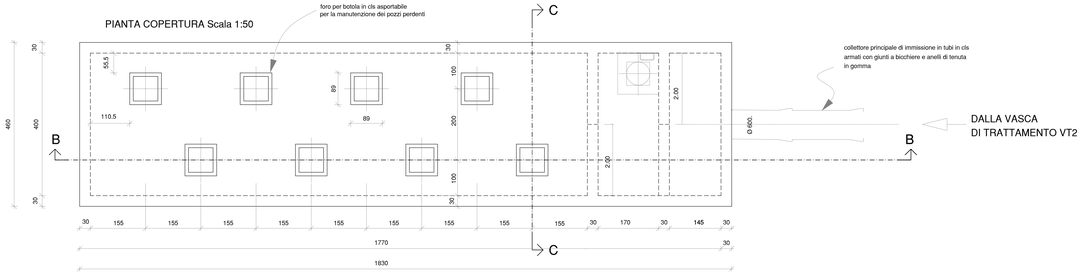

SEZIONE B-B (LONGITUDINALE) SCALA 1:50

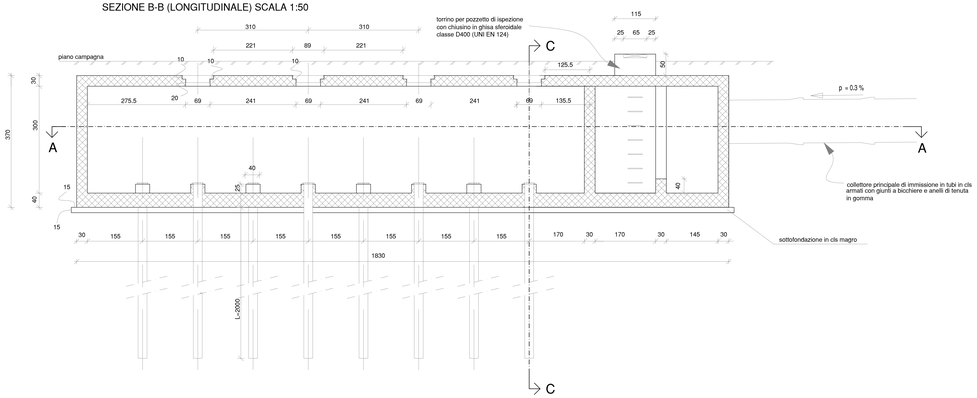

SEZIONE D-D
Scala 1:50

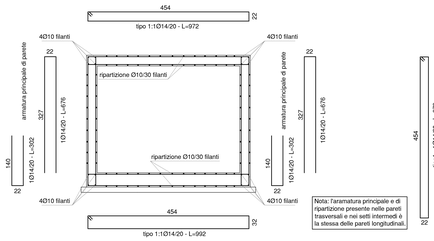

ARMATURA SOLETTA DI COPERTURA - Scala 1:50

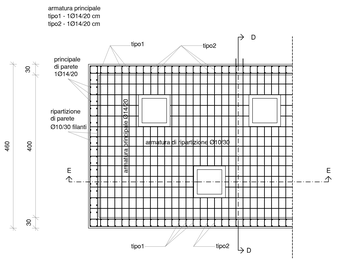

PARTICOLARE
PASSO D'UOMO - Scala 1:25

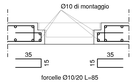

ARMATURA SOLETTA DI FONDAZIONE - Scala 1:50

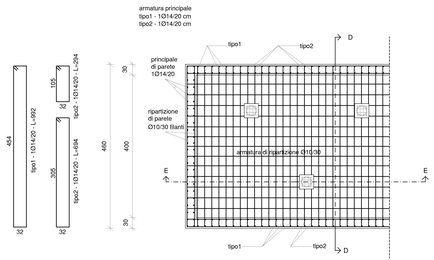

SEZIONE C-C (TRASVERSALE) Scala 1:50

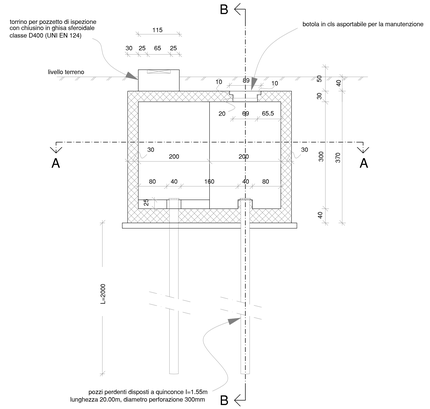

SEZIONE E-E (LONGITUDINALE) Scala 1:50

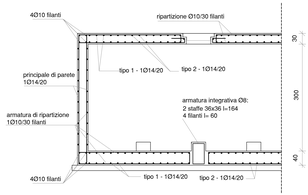

Firmato digitalmente da: Marco Catamero'
Data: 29/03/2021 15:23:40