REPUBBLICA ITALIANA
MINISTERO DEI TRASPORTI
ENTE NAZIONALE AVIAZIONE CIVILE
REGIONE PUGLIA

SISTEMA AEROPORTUALE PUGLIESE
AEROPORTO CIVILE DI BARI PALESE (LIBD)
FINANZIAMENTI C.I.P.E. PER "AREE DEPRESSE"
AGGREGAZIONE "BARI 1"
INTERVENTI DI PRIMA FASE DI SVILUPPO 2003-2007

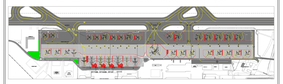

INTERVENTI DI AMPLIAMENTO PIAZZALE DI SOSTA AA/MM
SCHEDA APQ BA-06

COMMITTENTE:
AEROPORTI DI PUGLIA
Aeroporto "Karol Wojtyl" di Bari Palese
Viale Enzo Ferrari 70057 PALESE (BA)
tel. 080/5835111 telefax 080/5835225
IL RESPONSABILE DEL PROCEDIMENTO:
Dott. Ing. Roberto Scarvaglione

DIREZIONE LAVORI:
CAPOGRUPPO MANDATARIA:
TECNO ENGINEERING DC S.r.l.
TECC - SOCIETÀ DI INGEGNERIA - ROMA
MANDANTE:
STUDIO VALLE
ASSoc PROF.Ai STUDIO VALLE PROGETTAZIONI - ROMA
MANDANTE:
PRO.SAL. PROGETTAZIONI SALENTINE S.r.l. - LECCE

OGGETTO/TITOLO:
OPERE E SISTEMAZIONI IDRAULICHE:
VASCHE DI TRATTAMENTO E DI DISPERSIONE

DATA: MARZO 2010
SCALA: Varie
REVISIONE:

AS-BUILT
CAVALLERI OTTAVIO S.p.A.
L'IMPRESA ESECUTRICE:
CAVALLERI OTTAVIO S.p.A.
Via Anemone n° 20/a - 24044 Dalmine (Bergamo)

B	PE	005

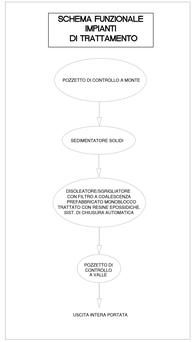

Firmato digitalmente da: Marco Catamero'
Data: 29/03/2021 15:25:14

IMPIANTI DI TRATTAMENTO I.T.2 - I.T.3 - I.T.4 scala 1:100

SCHEMA FUNZIONALE DEGLI IMPIANTI PER IL TRATTAMENTO DELLE ACQUE METEORICHE
DILAVANTI LE SUPERFICI PAVIMENTATE AMPLIAMENTO PIAZZALE DI SOSTA AA.MM. LATO EST

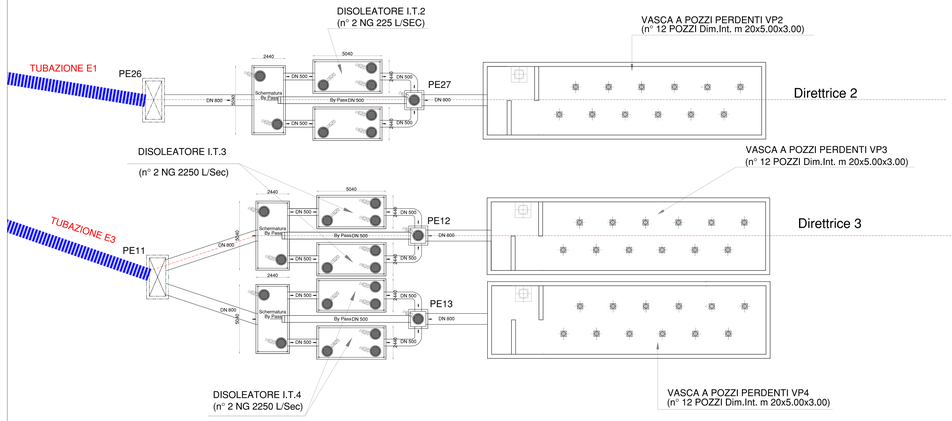

PROFILO LONGITUDINALE DIRETTRICE 2
SCALA 1/100

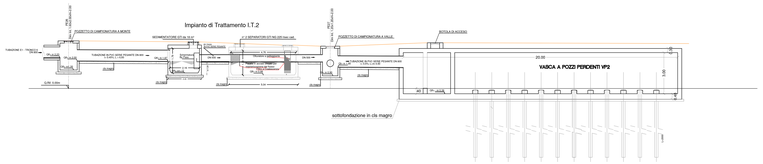

PROFILO LONGITUDINALE DIRETTRICE 3
SCALA 1/100

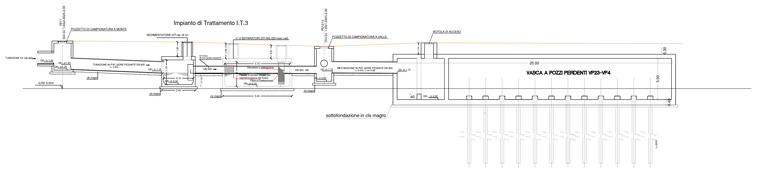

SCHEMA ARMATURE VASCHE DI TRATTAMENTO ACQUE

PARTE INFERIORE SOLETTA

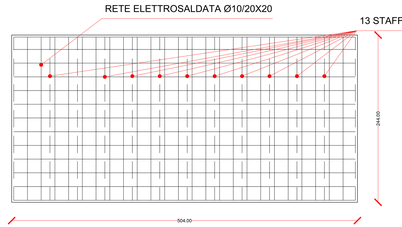

SEZIONE FONDAZIONE

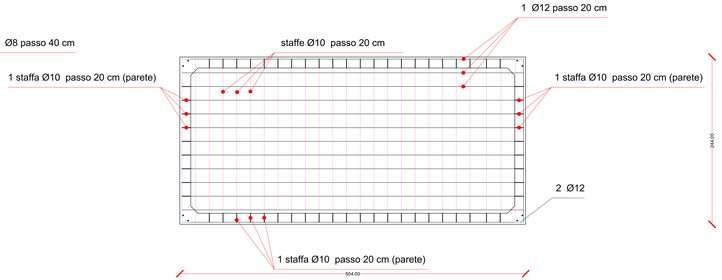

PARTE SUPERIORE SOLETTA

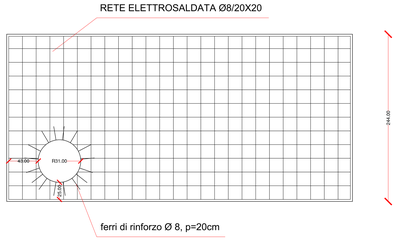
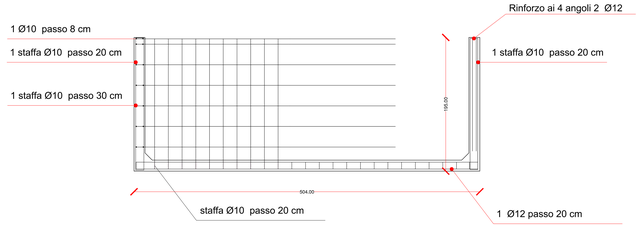
SEZIONE LONGITUDINALE IN PARETE