Firmato digitalmente da: Marco Catamero'
Data: 29/03/2021 15:30:27

VASCA DI TRATTAMENTO ED OPERA DI SMALTIMENTO (A SERVIZIO DELLA RETE F): PIANTE E SEZIONI

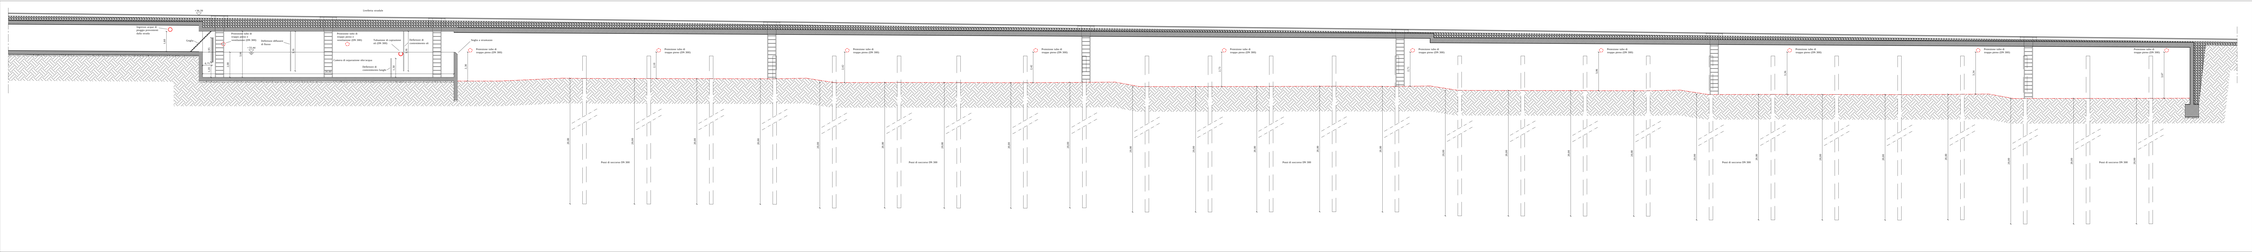

Sezione longitudinale

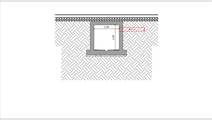

Sezione A-A

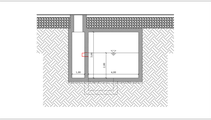

Sezione B-B

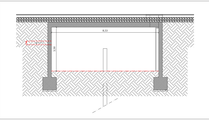

Sezione C-C

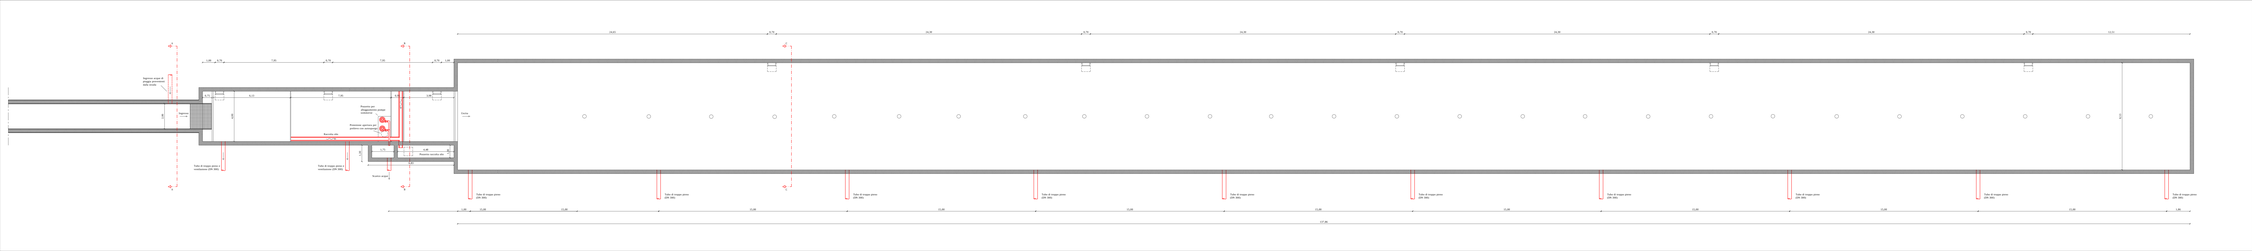

Pianta