




DETTAGLIO A - STRALCIO DI SEZIONE ANTE OPERAM - Scala 1:100

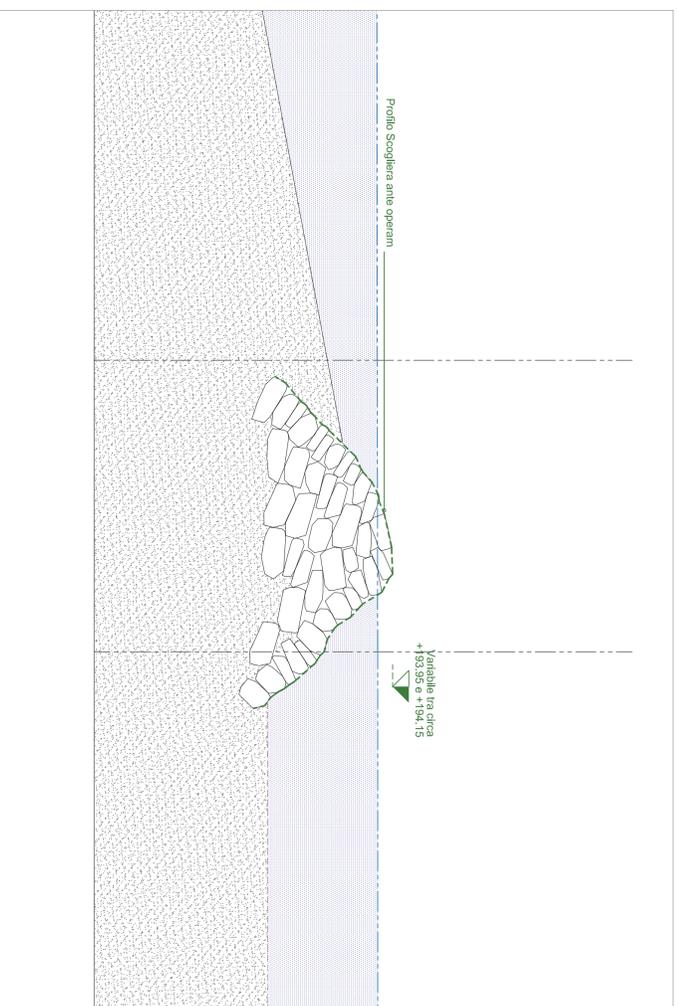

DETTAGLIO A - STRALCIO DI SEZIONE POST OPERAM - Scala 1:100

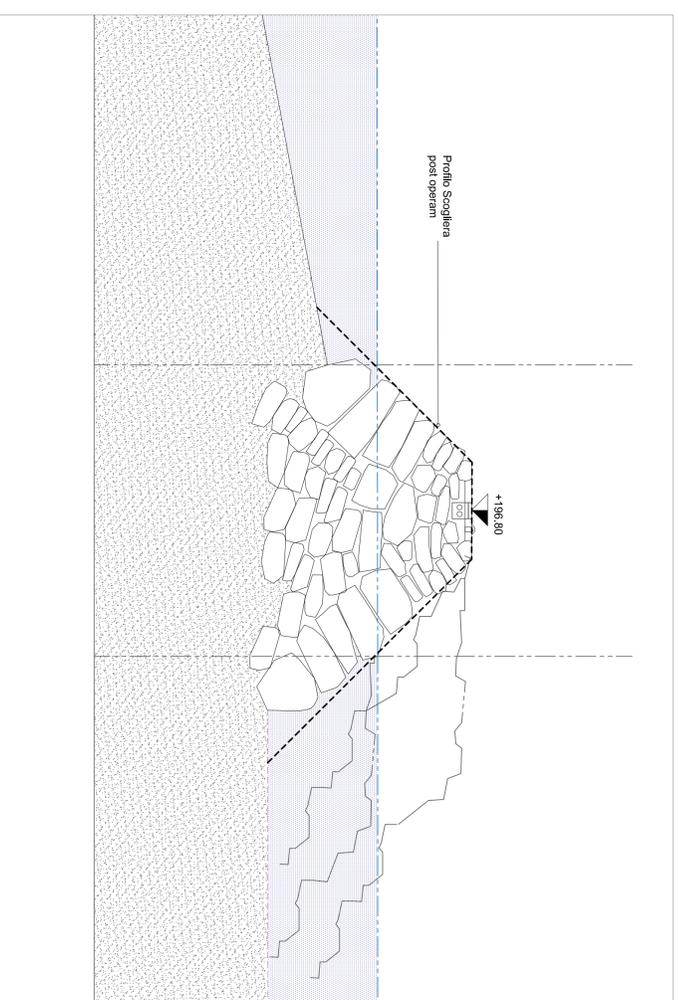


DETTAGLIO A - STRALCIO DI SEZIONE DI RAFFRONTO - Scala 1:100

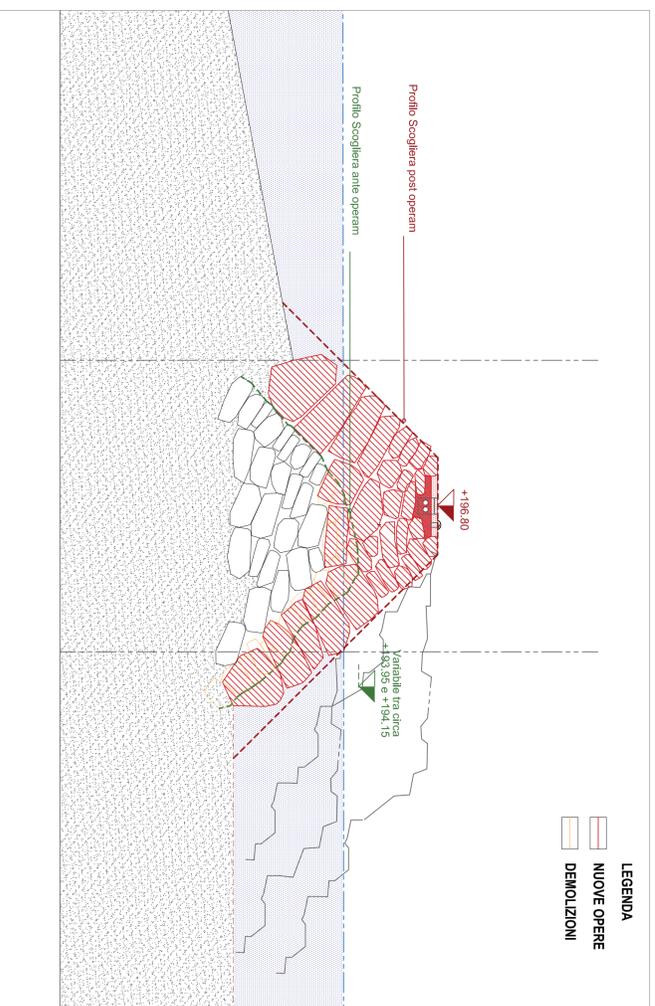

LEGENDA
 NUOVE OPERE
 DEMOLIZIONI

KEY - PLAN

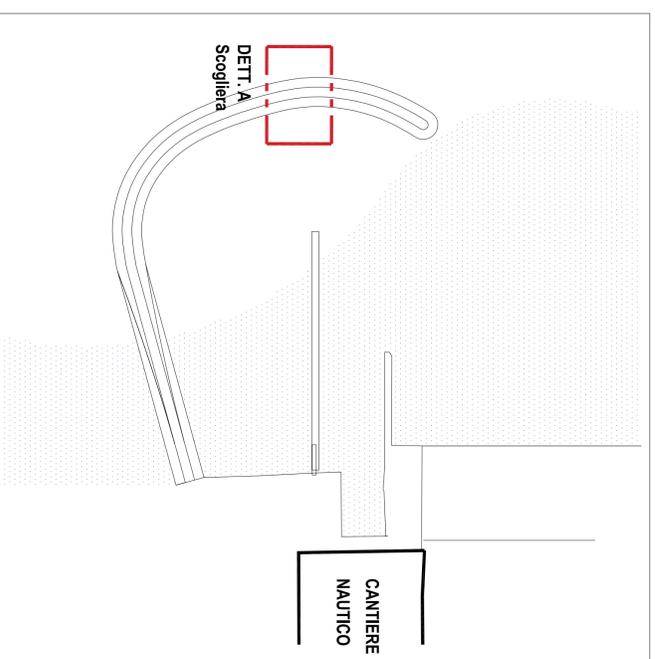

Techbau
 Engineering & Construction

 www.techbau.it

01 27052211 Estensione per valutazione di impatto ambientale
 REV. DATA Data DESCRIZIONE Descrizione
 CLIENTE Techbau Holding S.r.l.
 LUGOCA SPA
 CANTIERE NAUTICO
 PROGETTO Finalit 
 VALUTAZIONE DI IMPATTO AMBIENTALE PROGETTO DEFINITIVO
 TITOLO DOCUMENTO Documenti cliente
 SCOGLIERA: SEZIONI STATO ANTE OPERAM,
 POST OPERAM E DI RAFFRONTO
 CODICE ARCHIVIO 180004 P 04 AR 002 VW
 SCALE Scale 1:100
 NUMERO Number

Il tecnico Technical designer
 AR003-00

La propriet  di questo disegno e' riservata al cliente di legge. Qualunque riproduzione o utilizzazione senza permesso non puo' essere data senza autorizzazione.
 This project and drawing is reserved to the client by law. Any reproduction or utilization without permission is prohibited.