

Modulo per la presentazione delle osservazioni per i piani/programmi/progetti sottoposti a procedimenti di valutazione ambientale di competenza statale

Presentazione di osservazioni relative alla procedura di:

- Valutazione Ambientale Strategica (VAS) – art.14 co.3 D.Lgs.152/2006 e s.m.i.
- Valutazione di Impatto Ambientale (VIA) – art.24 co.3 D.Lgs.152/2006 e s.m.i.
- Verifica di Assoggettabilità alla VIA – art.19 co.4 D.Lgs.152/2006 e s.m.i.

(Barrare la casella di interesse)

II/La Sottoscritto/a CUSUMANO PATRIZIA

(Nel caso di persona fisica, in forma singola o associata)

II/La Sottoscritto/a _____

in qualità di legale rappresentante della Pubblica Amministrazione/Ente/Società/Associazione

(Nel caso di persona giuridica - società, ente, associazione, altro)

PRESENTA

ai sensi del D.Lgs.152/2006, le **seguenti osservazioni** al

- Piano/Programma, sotto indicato
- Progetto, sotto indicato.

(Barrare la casella di interesse)

Progetto per la realizzazione un impianto eolico denominato "Trapani 3", costituito da 30 aerogeneratori e dalle opere necessarie di connessione alla RTN, per una potenza complessiva pari a 126 MW, da realizzarsi nei Comuni di Marsala (TP), Mazara del Vallo (TP), Salemi (TP) e Trapani (TP) – PROPONENTE: Enel Green Power Solar Energy S.r.l. - Codice procedura: 5752

(inserire la denominazione completa del piano/programma (procedure di VAS) o del progetto (procedure di VIA, Verifica di Assoggettabilità a VIA)

OGGETTO DELLE OSSERVAZIONI

(Barrare le caselle di interesse, è possibile selezionare più caselle):

- Aspetti di carattere generale (es. struttura e contenuti della documentazione, finalità, aspetti procedurali)
- Aspetti programmatici (coerenza tra piano/programma/progetto e gli atti di pianificazione/programmazione territoriale/settoriale)
- Aspetti progettuali (proposte progettuali o proposte di azioni del Piano/Programma in funzione delle probabili ricadute ambientali)
- Aspetti ambientali (relazioni/impatti tra il piano/programma/progetto e fattori/componenti ambientali)
- Altro *(specificare)* INTERFERENZA CON PROGETTO FOTOVOLTAICO IN CAPO ALLA SOCIETA' COOLBINE SRL,
denominato MZV-PV01, per il quale in data 27/04/2020 è stato sottoscritto contratto preliminare di costituzione di un diritto di superficie e di servitù e vendita.

ASPETTI AMBIENTALI OGGETTO DELLE OSSERVAZIONI

(Barrare le caselle di interesse, è possibile selezionare più caselle):

- Atmosfera
- Ambiente idrico
- Suolo e sottosuolo

- Rumore, vibrazioni, radiazioni
- Biodiversità (vegetazione, flora, fauna, ecosistemi)
- Salute pubblica
- Beni culturali e paesaggio
- Monitoraggio ambientale
- Altro *(specificare)* _____

TESTO DELL' OSSERVAZIONE

- Il progetto proposto da Enel Green Power Solar Energy S.r.l. prevede la realizzazione di 30 aerogeneratori da realizzarsi nei Comuni di Marsala (TP), Mazara del Vallo (TP), Salemi (TP) e Trapani (TP)
- Con la presente segnaliamo che il cavidotto di collegamento tra l'aerogeneratore T3_11 e T3_26 di tale progetto, ricade all'interno della particella n. 15 del foglio di mappa n. 7 del comune di Mazara del Vallo, di cui la scrivente è proprietaria (si veda dettaglio geometrico in allegato 3).
- Si dichiara che la scrivente non ha sottoscritto alcun contratto per la cessione di proprietà o per costituzione di diritti di superficie, di elettrodotto, locazione o altro per la realizzazione del progetto TRAPANI3
- La scrivente ha sottoscritto un contratto per la costituzione di diritto di superficie e servitù (ai sensi dell'art. 4 comma b) del D.P.R. 18/07/2012 n. 48. con la società COOLBINE SRL per la realizzazione di un impianto fotovoltaico denominato MZV-PV01. Il cavidotto di collegamento sopra menzionato attraversa l'area destinata alla realizzazione dell'impianto fotovoltaico e ne compromette in via definitiva la fattibilità.

Il/La Sottoscritto/a dichiara di essere consapevole che, ai sensi dell'art. 24, comma 7 e dell'art.19 comma 13, del D.Lgs. 152/2006 e s.m.i., le presenti osservazioni e gli eventuali allegati tecnici saranno pubblicati sul Portale delle valutazioni ambientali VAS-VIA del Ministero dell'Ambiente e della Tutela del Territorio e del Mare (www.va.minambiente.it).

Tutti i campi del presente modulo devono essere debitamente compilati. In assenza di completa compilazione del modulo l'Amministrazione si riserva la facoltà di verificare se i dati forniti risultano sufficienti al fine di dare seguito alle successive azioni di competenza.

ELENCO ALLEGATI

Allegato 1 - Dati personali del soggetto che presenta l'osservazione


Allegato 2 - Copia del documento di riconoscimento in corso


Allegato 3 - DETTAGLIO GEOMETRICO *(inserire numero e titolo dell'allegato tecnico se presente)*

Luogo e data Marsala, 11/05/2021

(inserire luogo e data)

Il/La dichiarante

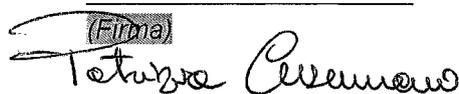(Firma)

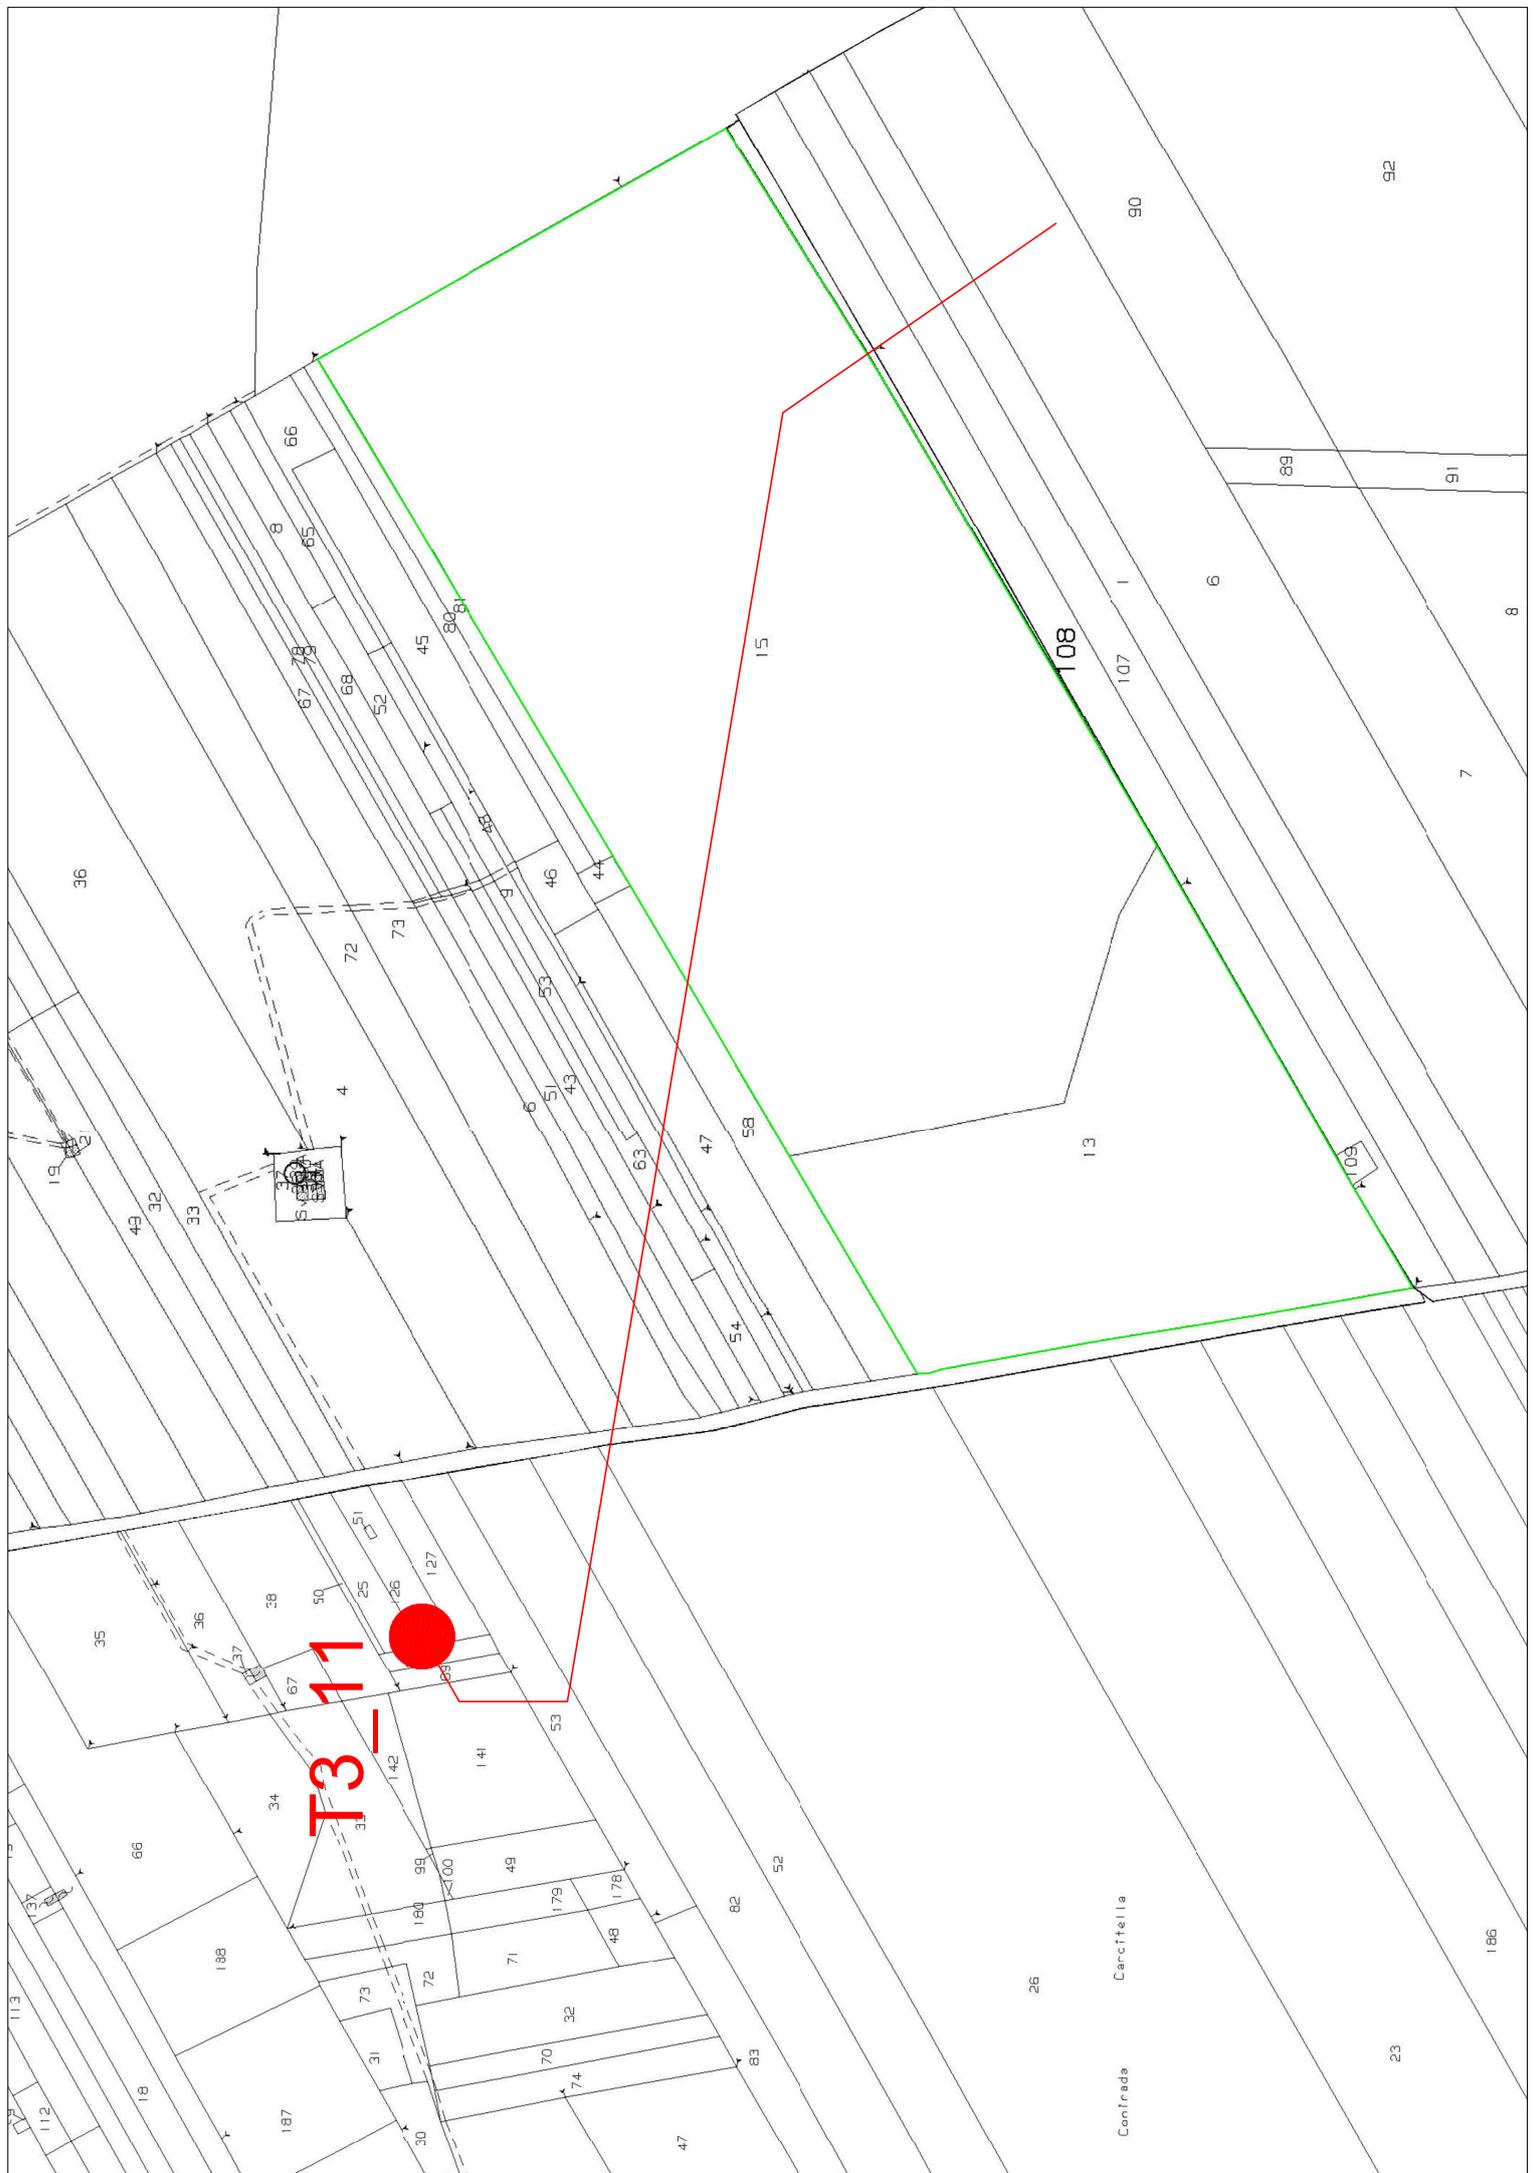


T3_11



Contrada Carciffella

26

23

186

92

91

89

6

90

107

108

109

13

15

44

46

48

















8

7

186



3

5

