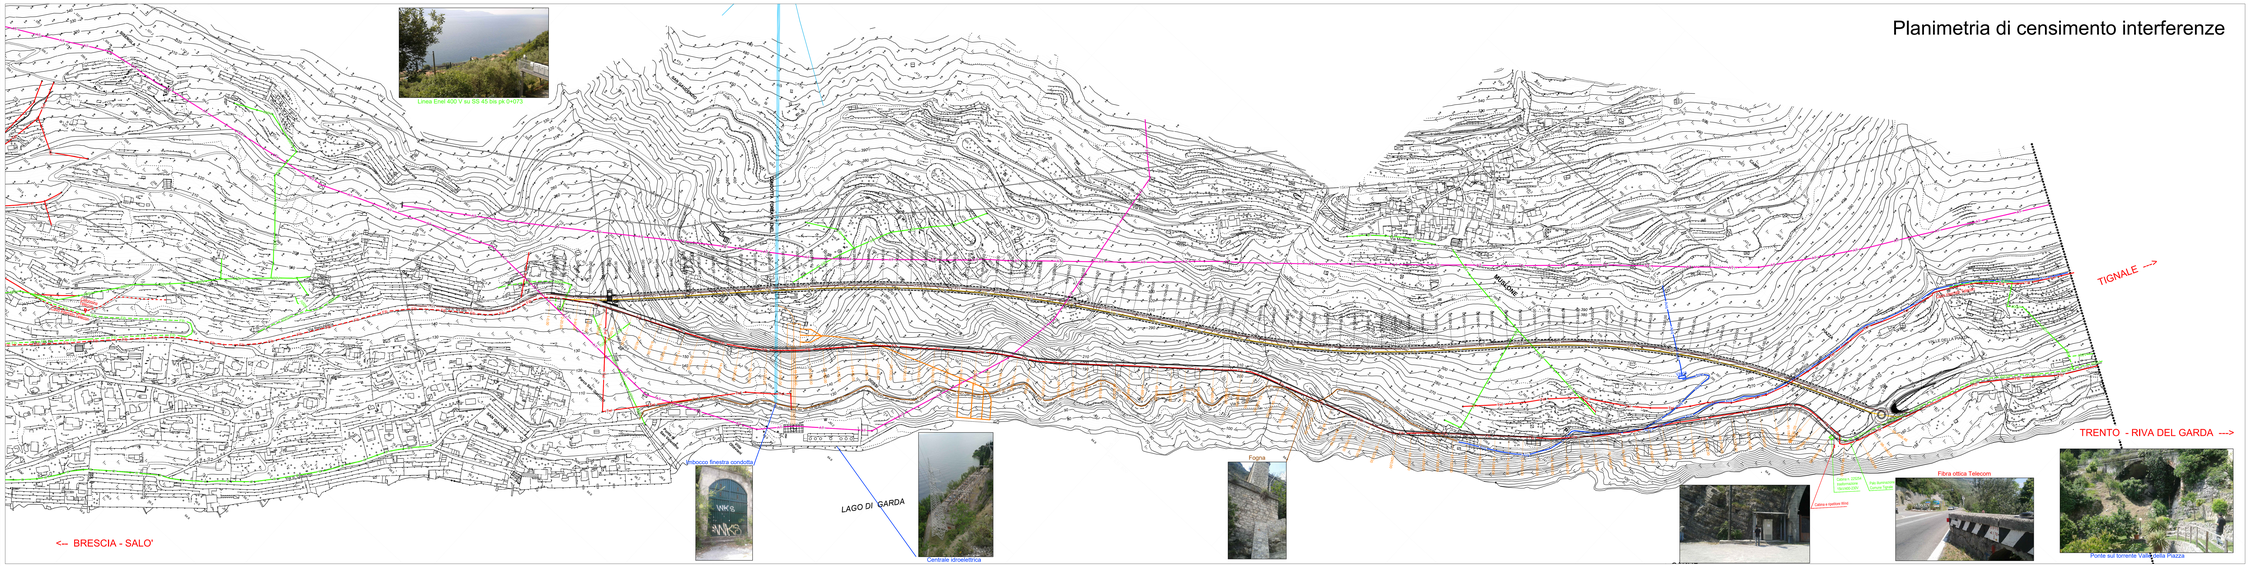
Planimetria di censimento interferenze
Linea Enel 400 V su SS 45 bis pk 0+073
Via Gardesana Occidentale
Via Gardesana
Via Gardesana
Via Gardesana