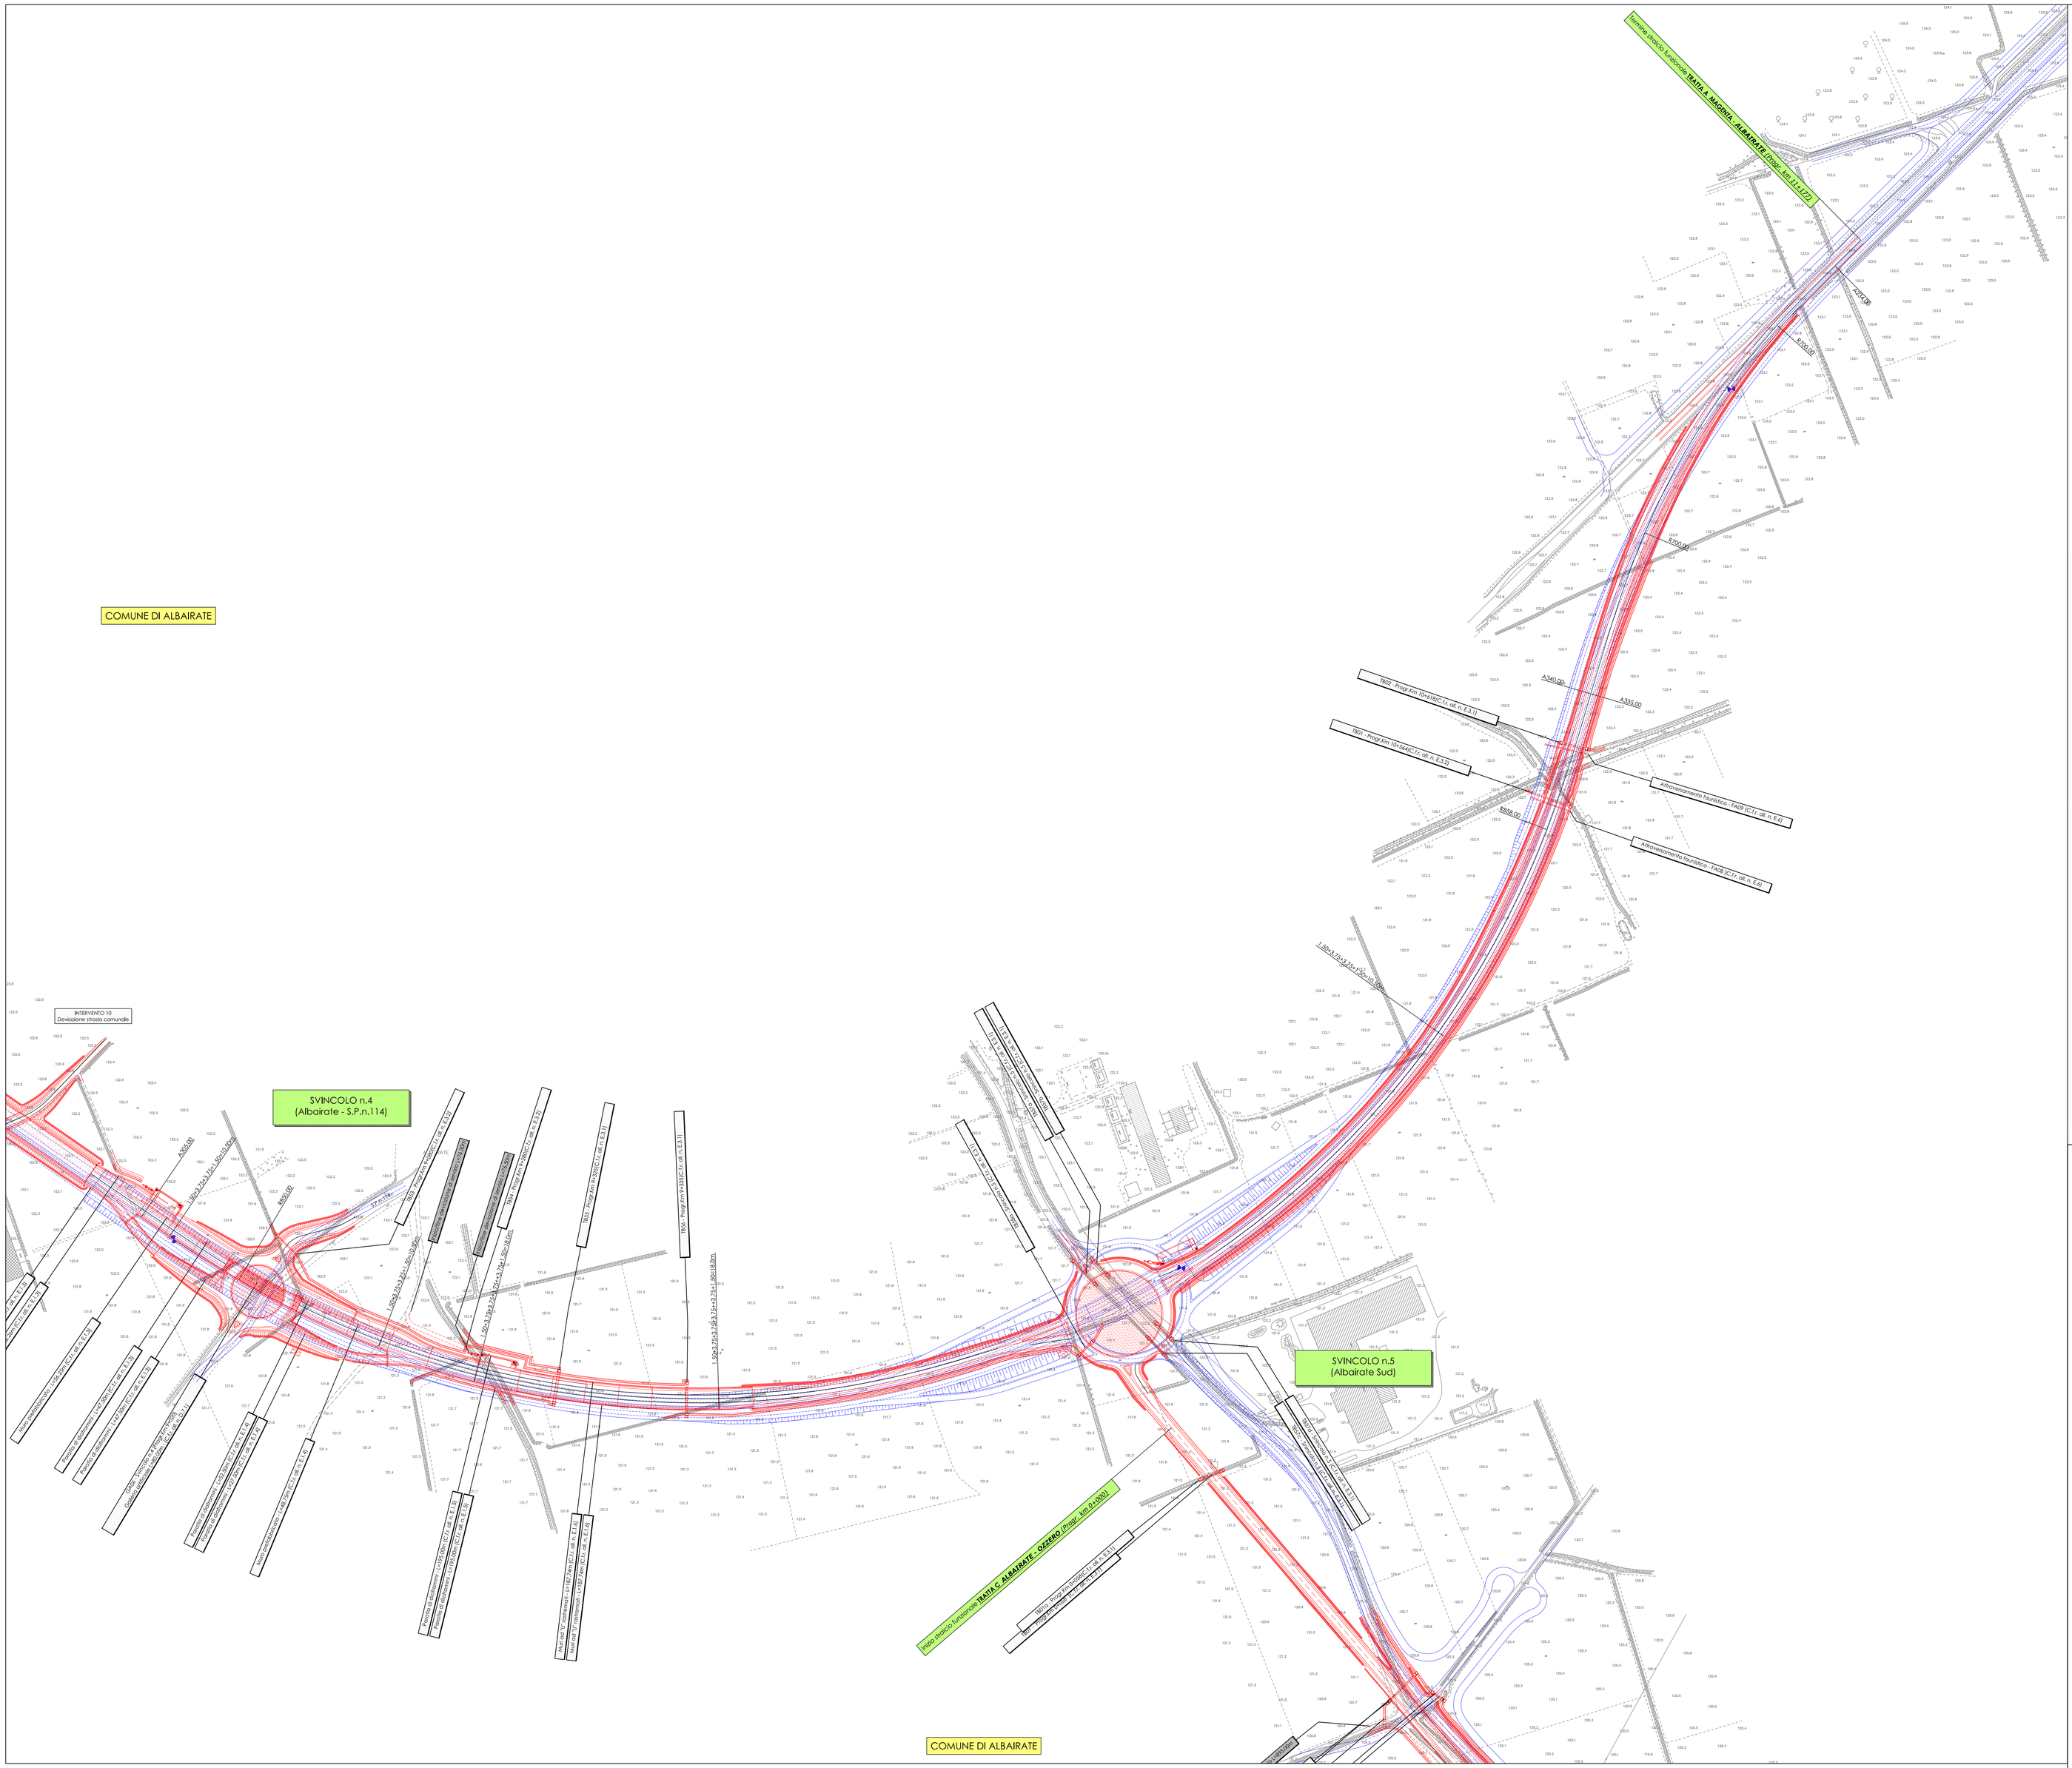

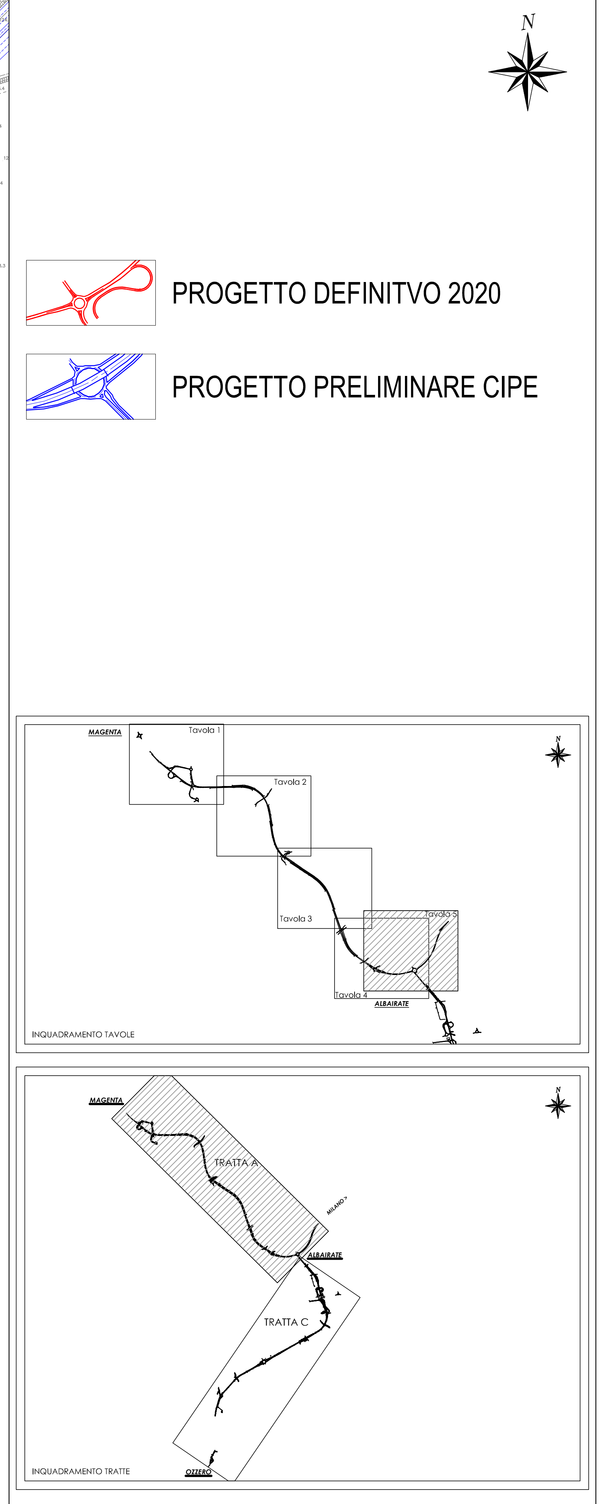

anas

Direzione Progettazione e Realizzazione Lavori

Collegamento tra la S.S. 11 "Padana Superiore" a Magenta e la Tangenziale ovest di Milano

Variante di Abbiategrasso sulla S.S. 494 e adeguamento in sede del tratto Abbiategrasso Vigevano fino al nuovo Ponte sul Ticino

I Stralcio Funzionale

Tratta A: Magenta – Albairate Tratta C: Albairate – Ozzero

PROGETTO DEFINITIVO

PROGETTAZIONE: ANAS - DIREZIONE PROGETTAZIONE E REALIZZAZIONE LAVORI

IL PROGETTISTA:
Ing. Antonio Scalamandré
Ordine Ing. di Trapiano n. A1063

VISTO: IL RESPONSABILE DEL PROCEDIMENTO :
Ing. Giuseppe Danilo Malgeri

PROTOCOLLO | DATA

PARTE GENERALE

Planimetria soprapposizione progetto preliminare CIPE e progetto definitivo 2020 - Tratta A - Tav 5/5

CODICE PROGETTO (PROGETTO / LIV. PROG. / ANNO)	NOME FILE	REVISIONE	SCALA:
DPMI0608 D 21 DPMI0609 D 21	T00EG00GENPP05A.pdf CODICE ELAB. T00EG00GENPP05	A	1:2000

REV.	DESCRIZIONE	DATA	REDATTO	VERIFICATO	APPROVATO
C					
B					
A	EMISSIONE	Giugno 2021			