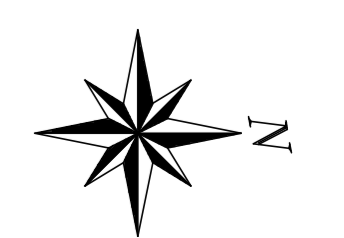
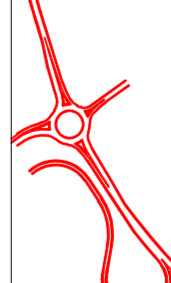

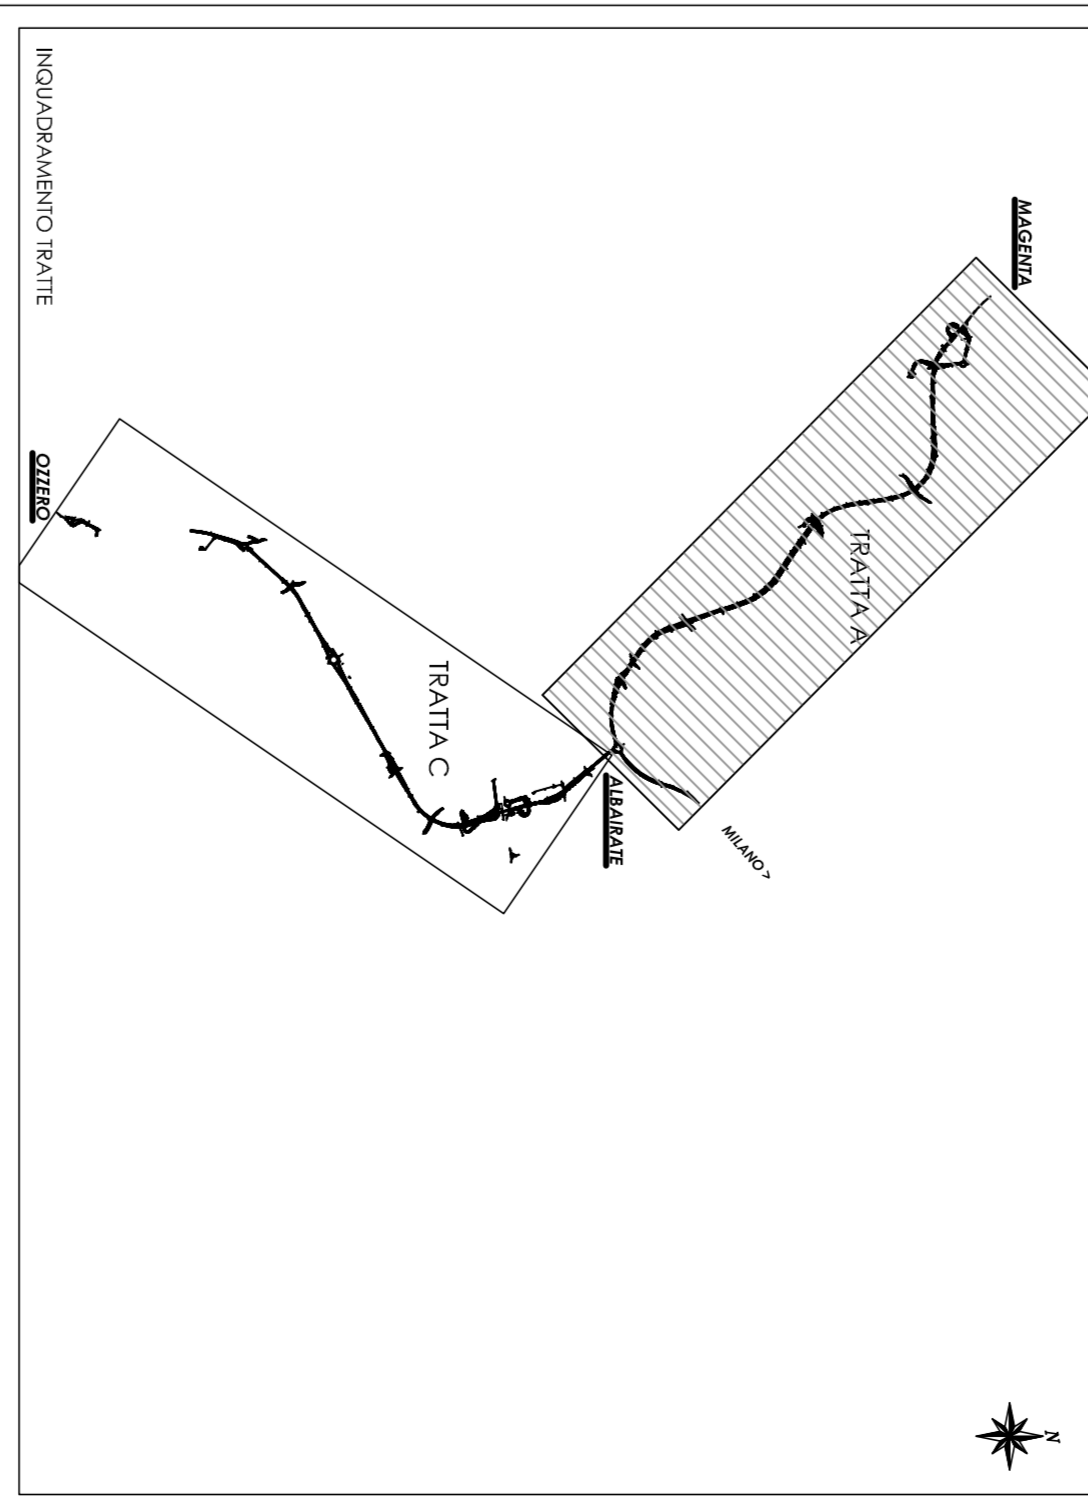
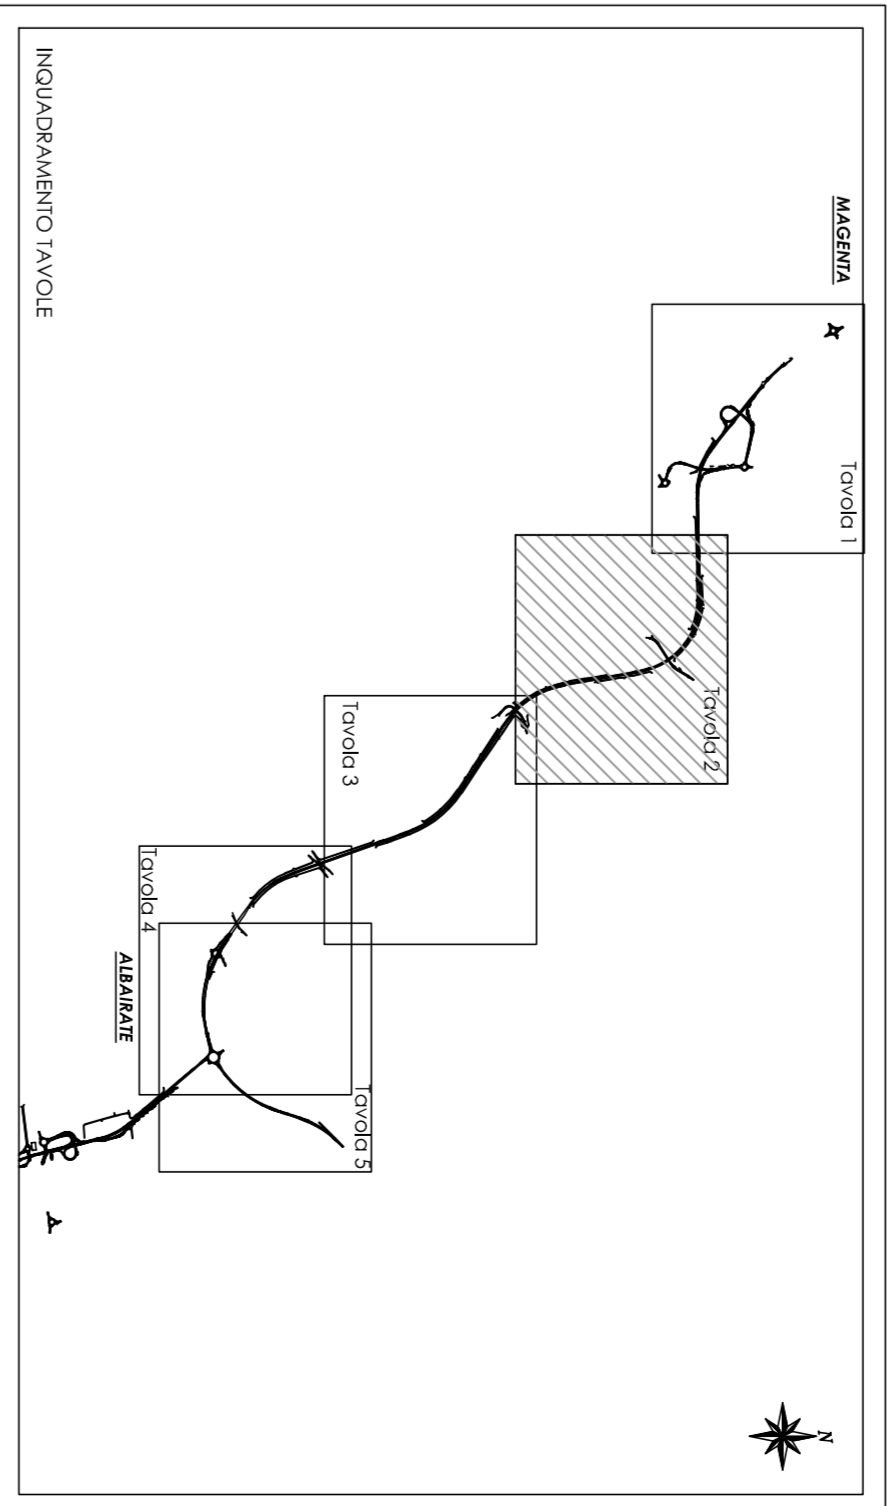


COMUNE DI ROBECCO SIN

COMUNE DI ROBECCO SIN



 **PROGETTO DEFINITIVO 2020**
 **PROGETTO DEFINITIVO 2008**



anas Direzione Progettazione e Realizzazione Lavori

Collegamento tra la S.S. 11 "Podana Superiore" a Magenta e la Tangenziale ovest di Milano
 Variante di Abbiategrasso sulla S.S. 494 e adeguamento in sede del tratto Abbiategrasso Vigevano fino di nuovo Ponte sul Ticino
 I Strada Funzionale
 Tratta A: Magenta – Albrate
 Tratta C: Albrate – Ozzero

PROGETTO DEFINITIVO

PROGETTAZIONE: ANAS - DIREZIONE PROGETTAZIONE E REALIZZAZIONE LAVORI

IL PROGETTISTA:
 Anas SpA - Direzione Progettazione e Realizzazione Lavori
 Via Giuseppe Galvani, 10 - 20122 Milano - Tel. 02/76001111

VISTO IL RESPONSABILE DEL PROCCAMENTO:
 Ing. Giovanni Galvani Magari

PROCCAMENTO:
 DATA

PARTE GENERALE

Parimetria soprapposizione progetto definitivo 2008 - progetto definitivo 2020 - Tratta A - Tav. 2/5

CODICE PROGETTO	DATA	SCALE	REVISIONE	SCALE
DPM110608	0/21		A	1:500
DPM10609	0/21			
C				
B				
A	ESISTENTE	4/24/2008	RELAZIO	APPROVATO
REV.	DESCRIZIONE	DATA	RELAZIO	APPROVATO