

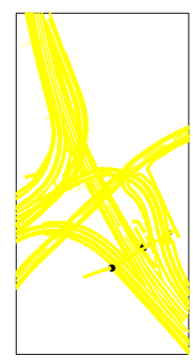


PROGETTO DEFINITIVO 2020

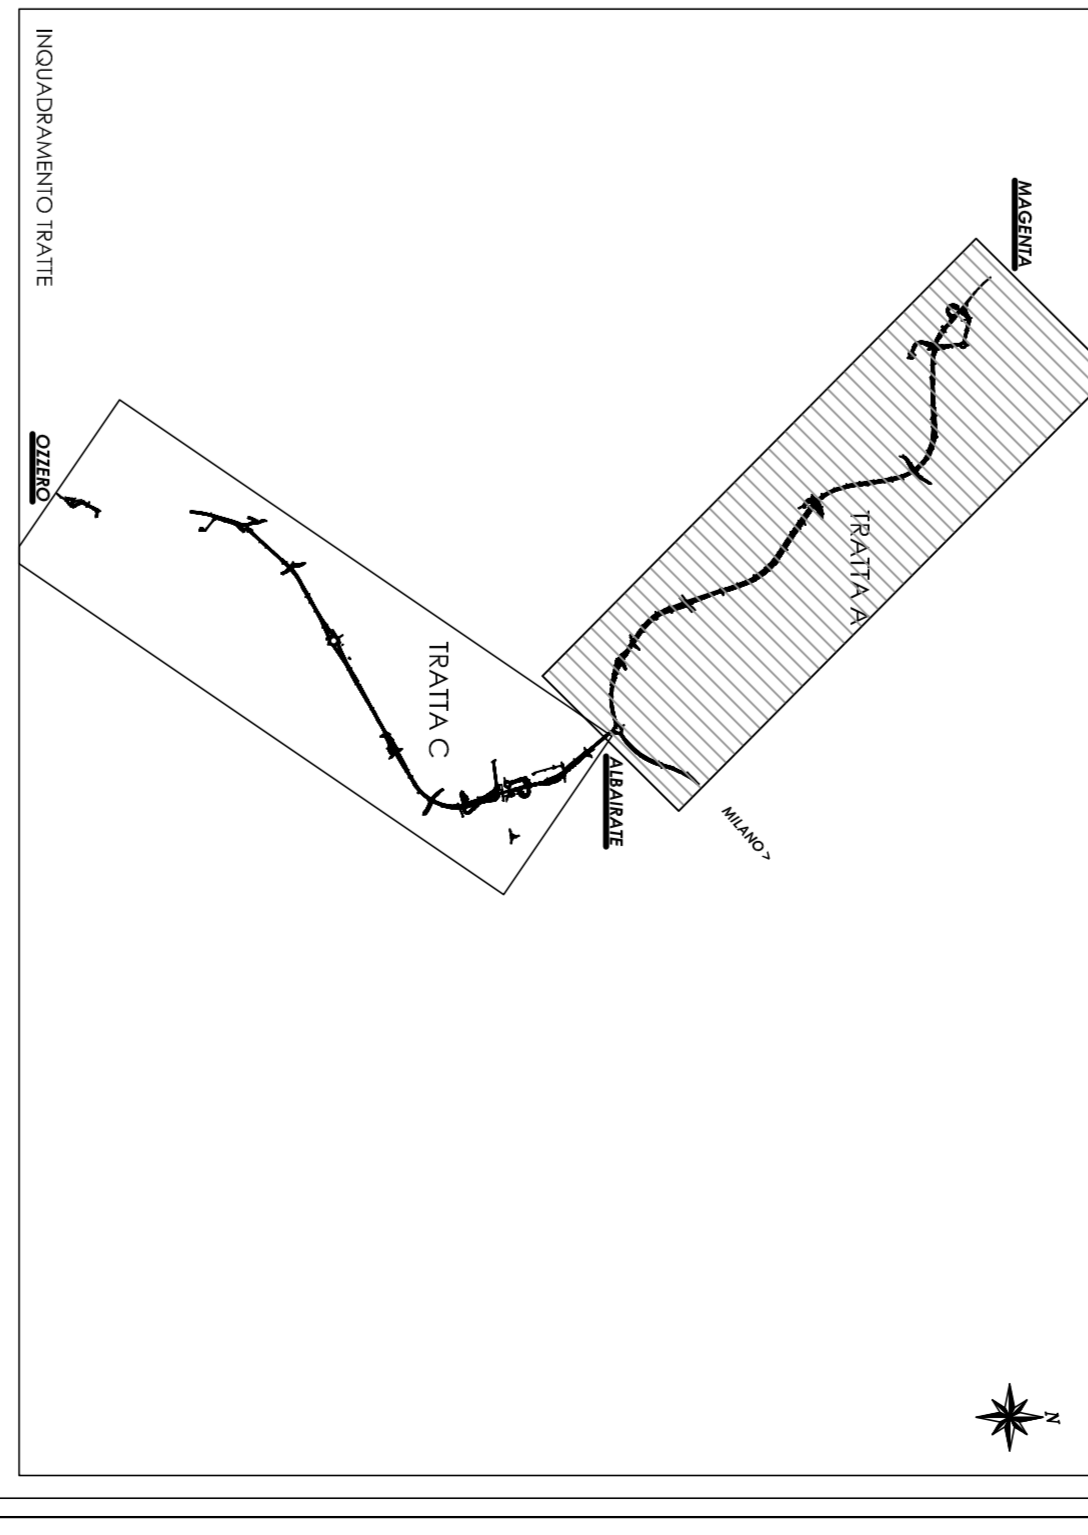

PROGETTO DEFINITIVO 2008

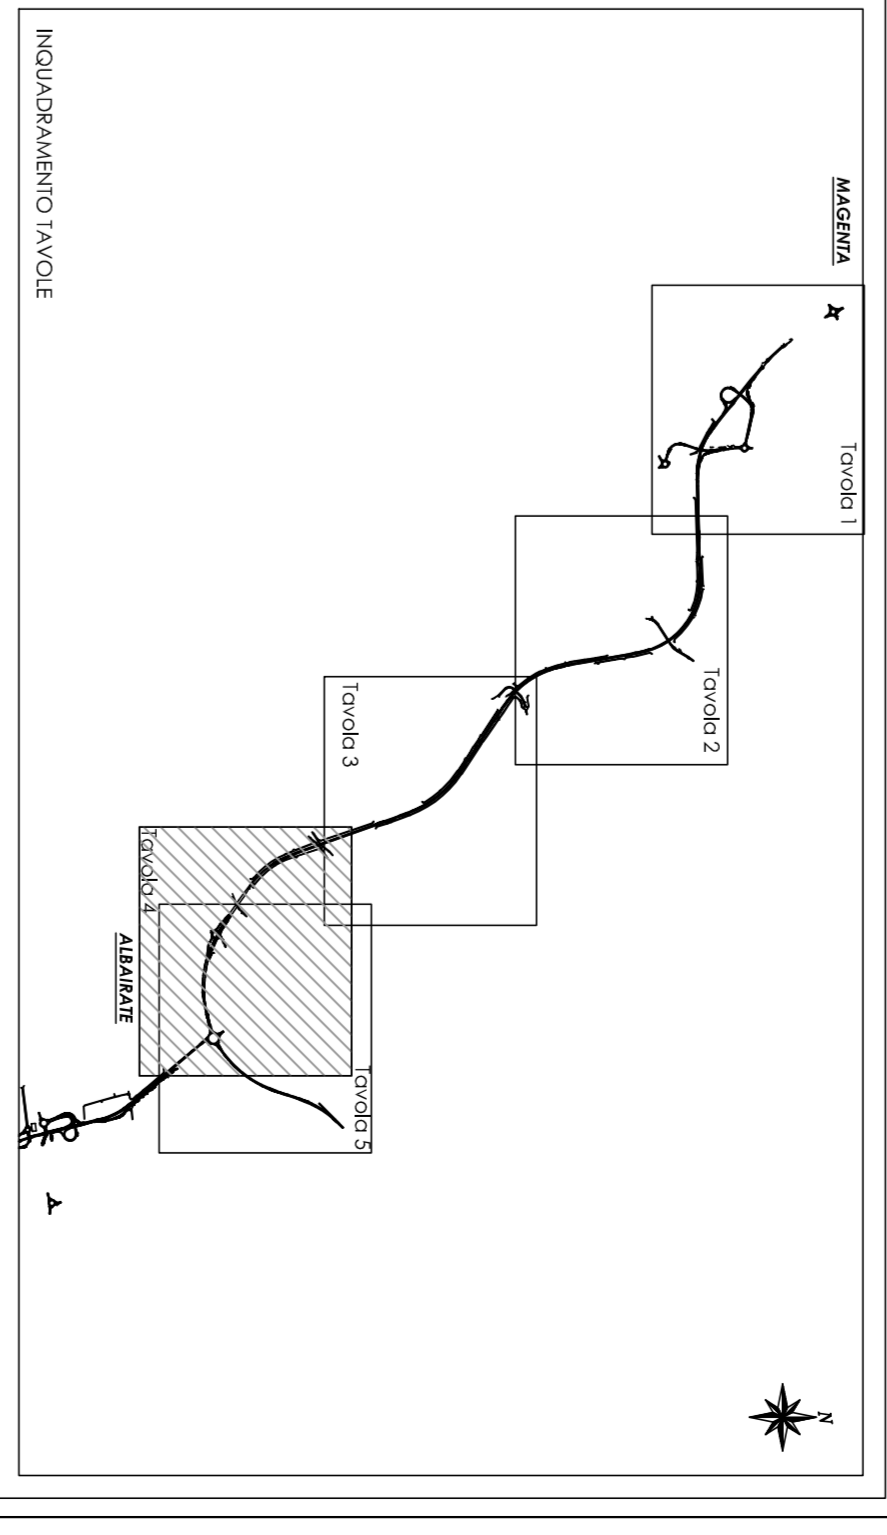

anas
Direzionale Progettazione e Realizzazione Lavori

Collegamento tra la S.S. 11 "Podara Superiore" a Magenta e la Tangenziale ovest di Milano
Varianti di Abbiategrasso sulla S.S. 494 e adeguamento in sede del tratto Abbiategrasso Vigevano fino di nuovo Ponte sul Ticino

PROGETTO DEFINITIVO
PROGETTAZIONE: ANAS - DIREZIONE PROGETTAZIONE E REALIZZAZIONE LAVORI
IL PROGETTISTA:
Ing. Massimo Sottocasa

PARTE GENERALE
Parimetria soprapposizione progetto definitivo 2008 - progetto definitivo 2020 - Tratto A - Tav. 4/5

CODICE PROGETTO	DATA	MODALITÀ	REGIONE	SCALA	
C					
B					
A	ESISTENTE				
REV.	DESCRIZIONE	DATA	REDAZIONE	VERIFICATO	APPROVATO

