
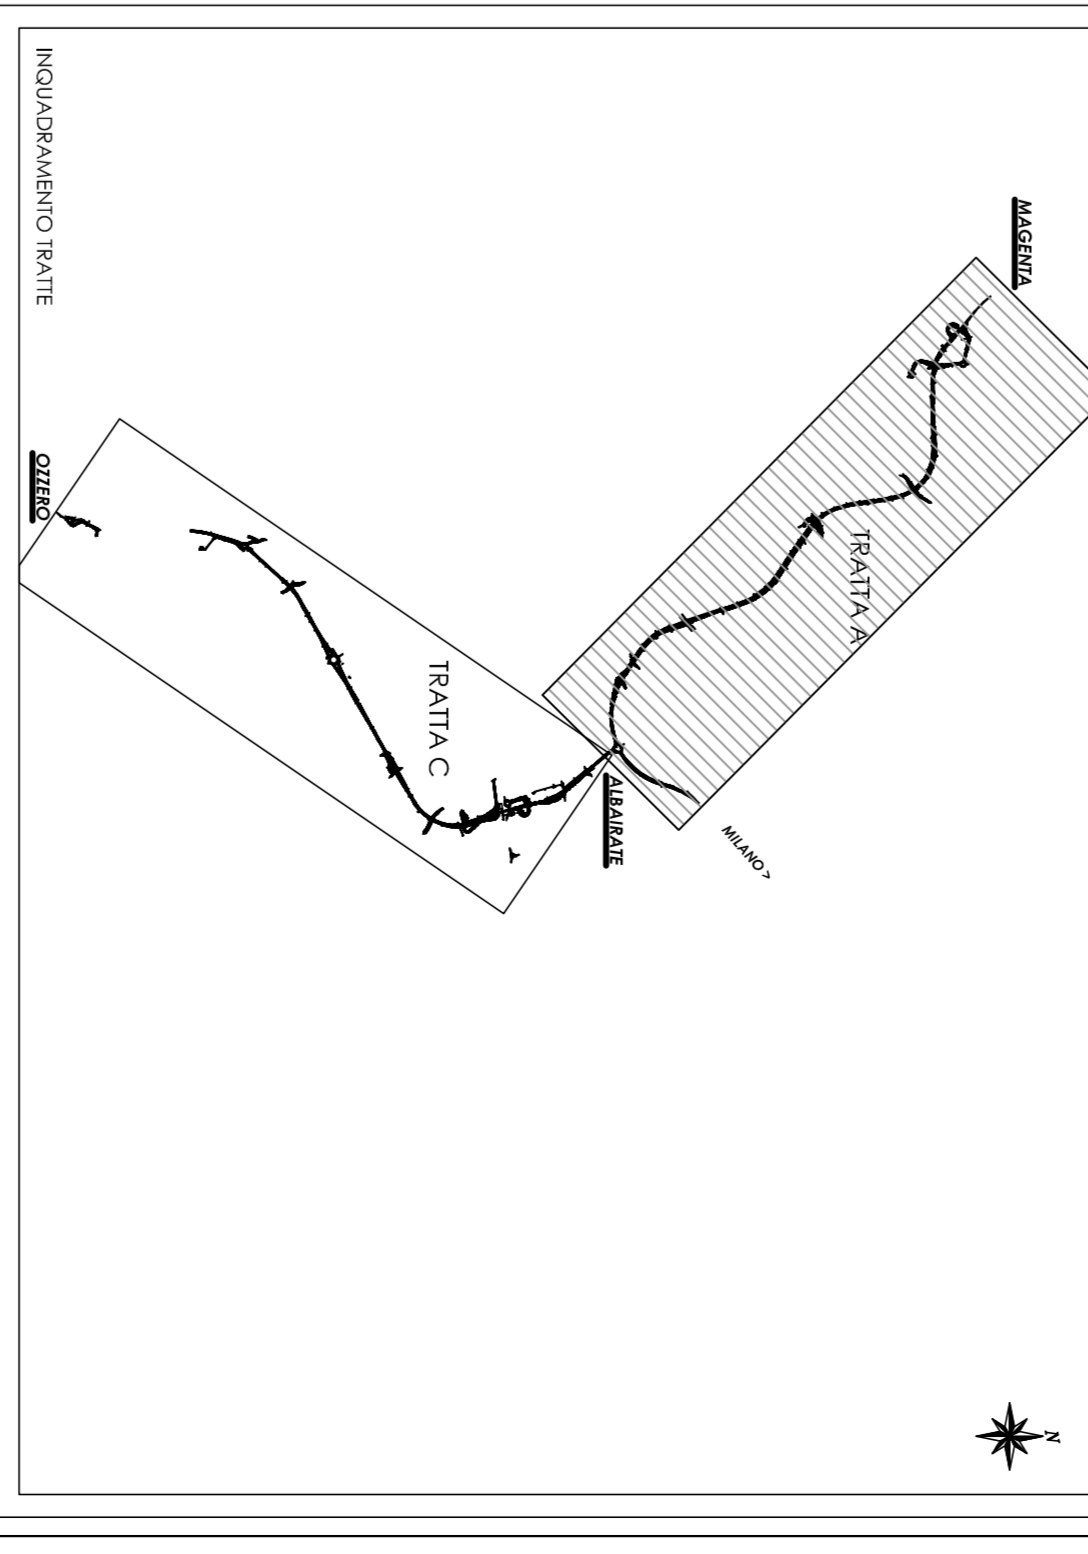


PROGETTO DEFINITIVO 2020

PROGETTO DEFINITIVO 2008

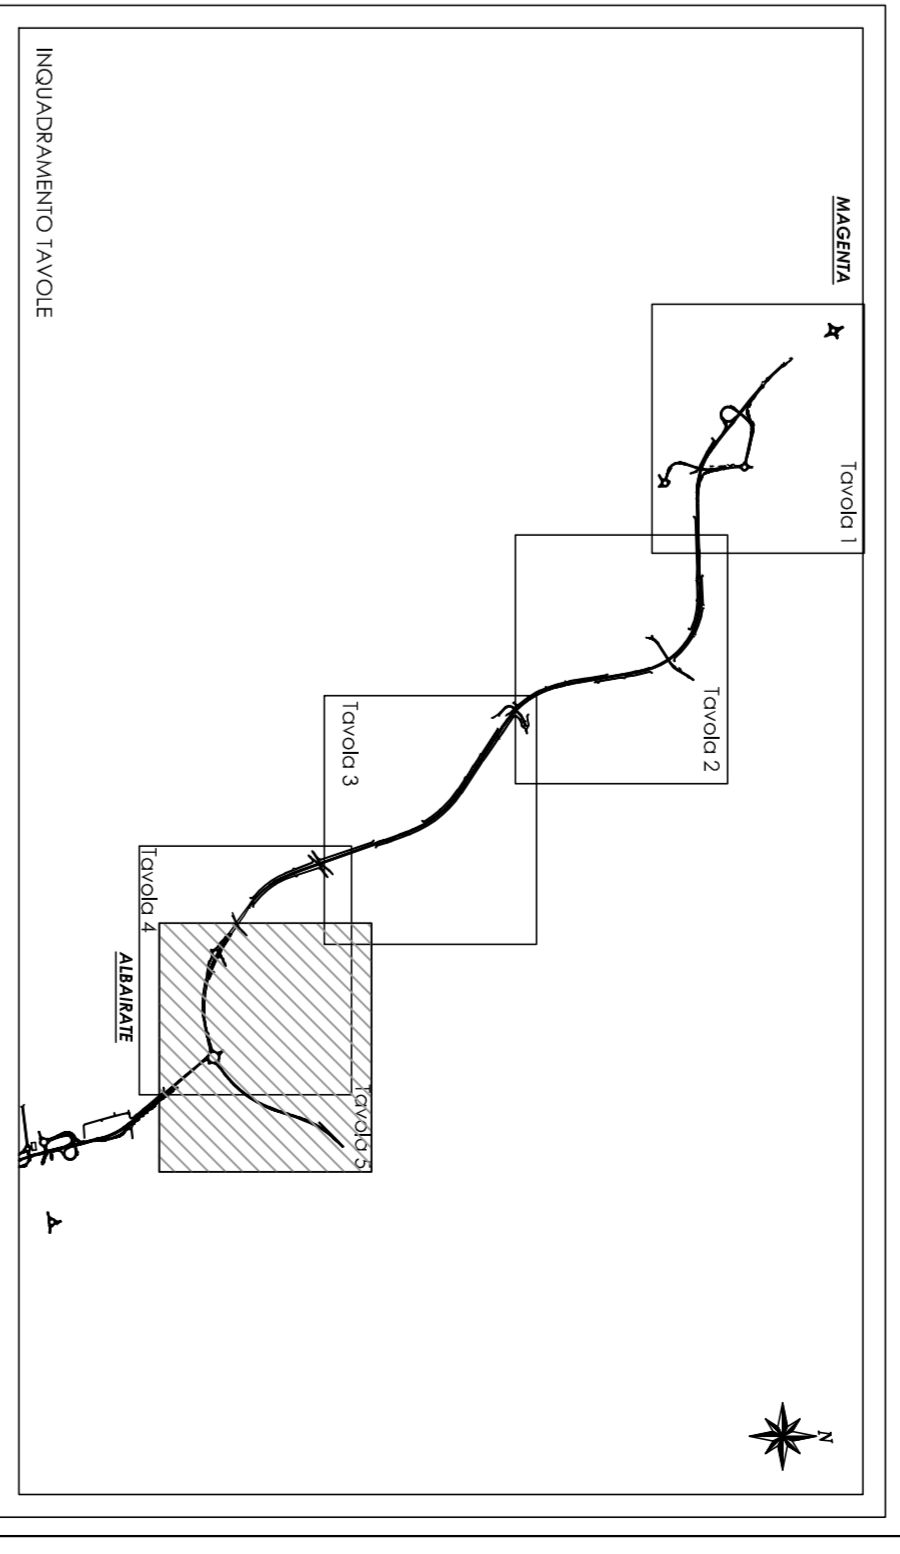

anas Direzione Progettazione e Realizzazione Lavori

Collegamento tra la S.S. 11 "Podana Superiore" a Magenta e la Tangenziale ovest di Milano
Vorante di Abbiategrasso sulla S.S. 494 e addegnamento in sede del tratto Abbiategrasso Varesino fino di nuovo Ponte sul Ticino
Tratta A: Magenta - Albarate
Tratta C: Albarate - Ozzero

PROGETTO DEFINITIVO

PROGETTAZIONE: ANAS - DIREZIONE PROGETTAZIONE E REALIZZAZIONE LAVORI

IL PROGETTISTA:
Ing. Fulvio Sottocasa

VISTO: IL RESPONSABILE DEL PROCCEDIMENTO:
Ing. Giovanni Diana Maggi

PROTOCOLLO: DATA

PARTE GENERALE
Parimetria soprapposizione progetto definitivo 2008 - progetto definitivo 2020 - Tratta A - Tra 5/5

CODICE PROGETTO	DATA	MOD. FILE	REGIONE	SCALE
DPM110608	0/21	T00E000GENP115	A	1:500
C				
B				
A	EMISIONE	04/04/2020	REDAITO	VERIFICATO
REV.	DESCRIZIONE	DATA	REDAITO	VERIFICATO