

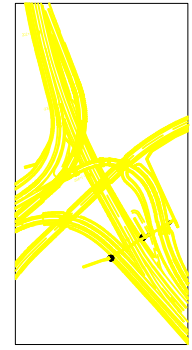


PROGETTO DEFINITIVO 2020

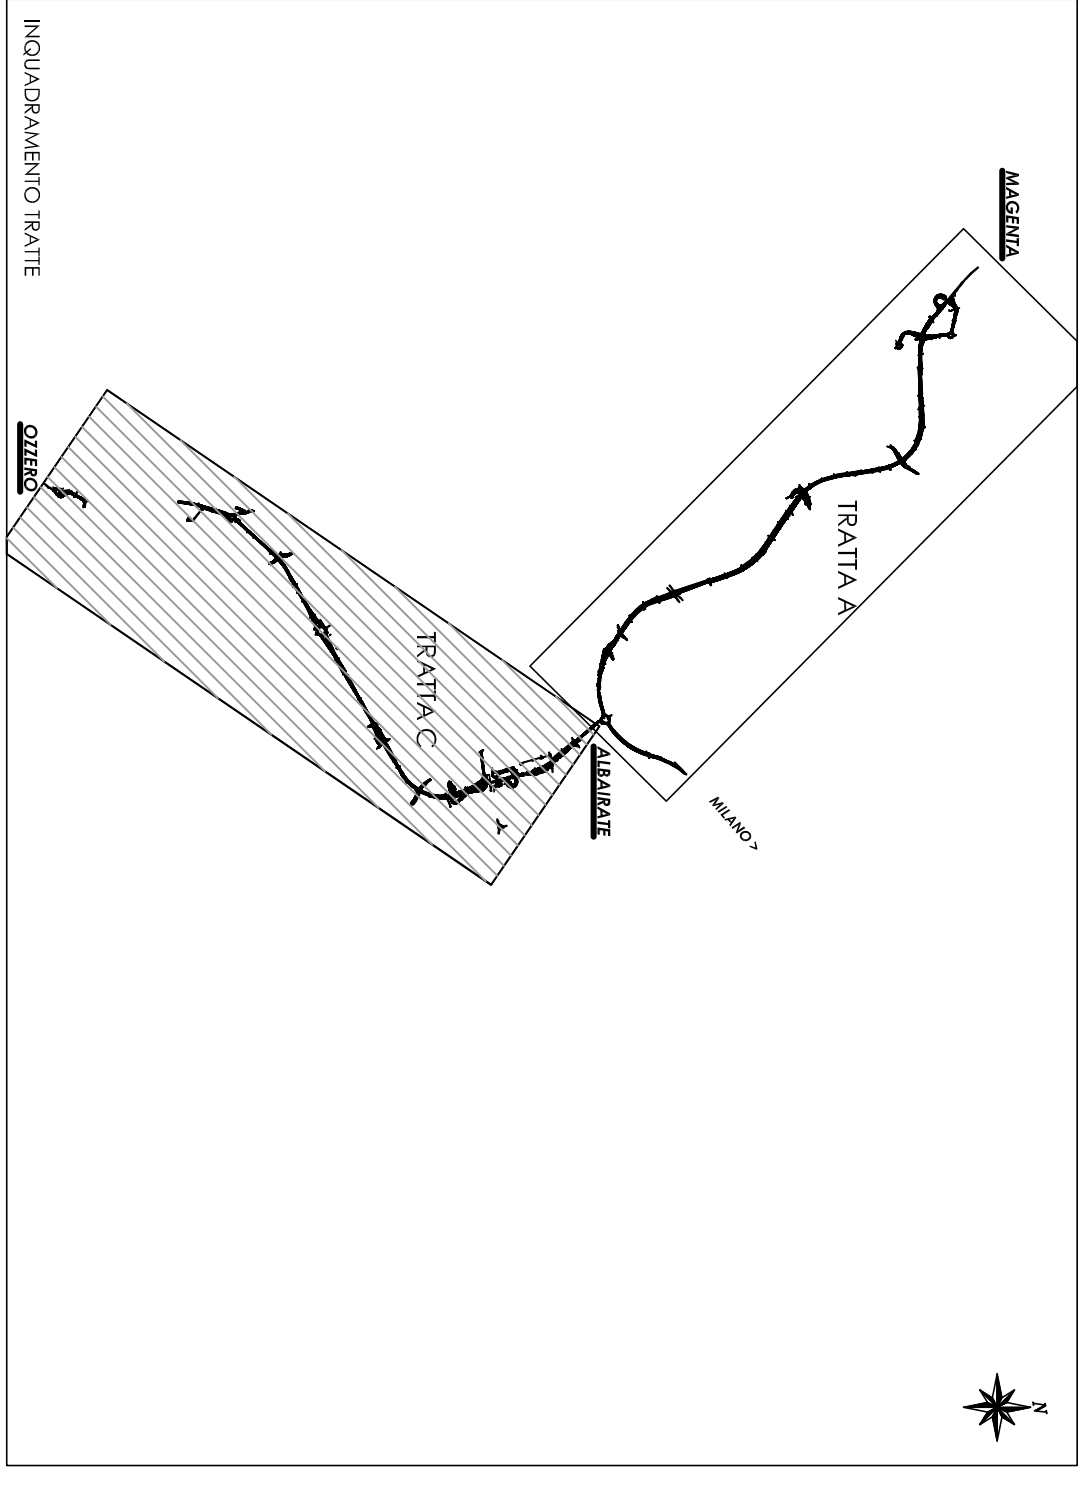

PROGETTO DEFINITIVO 2008

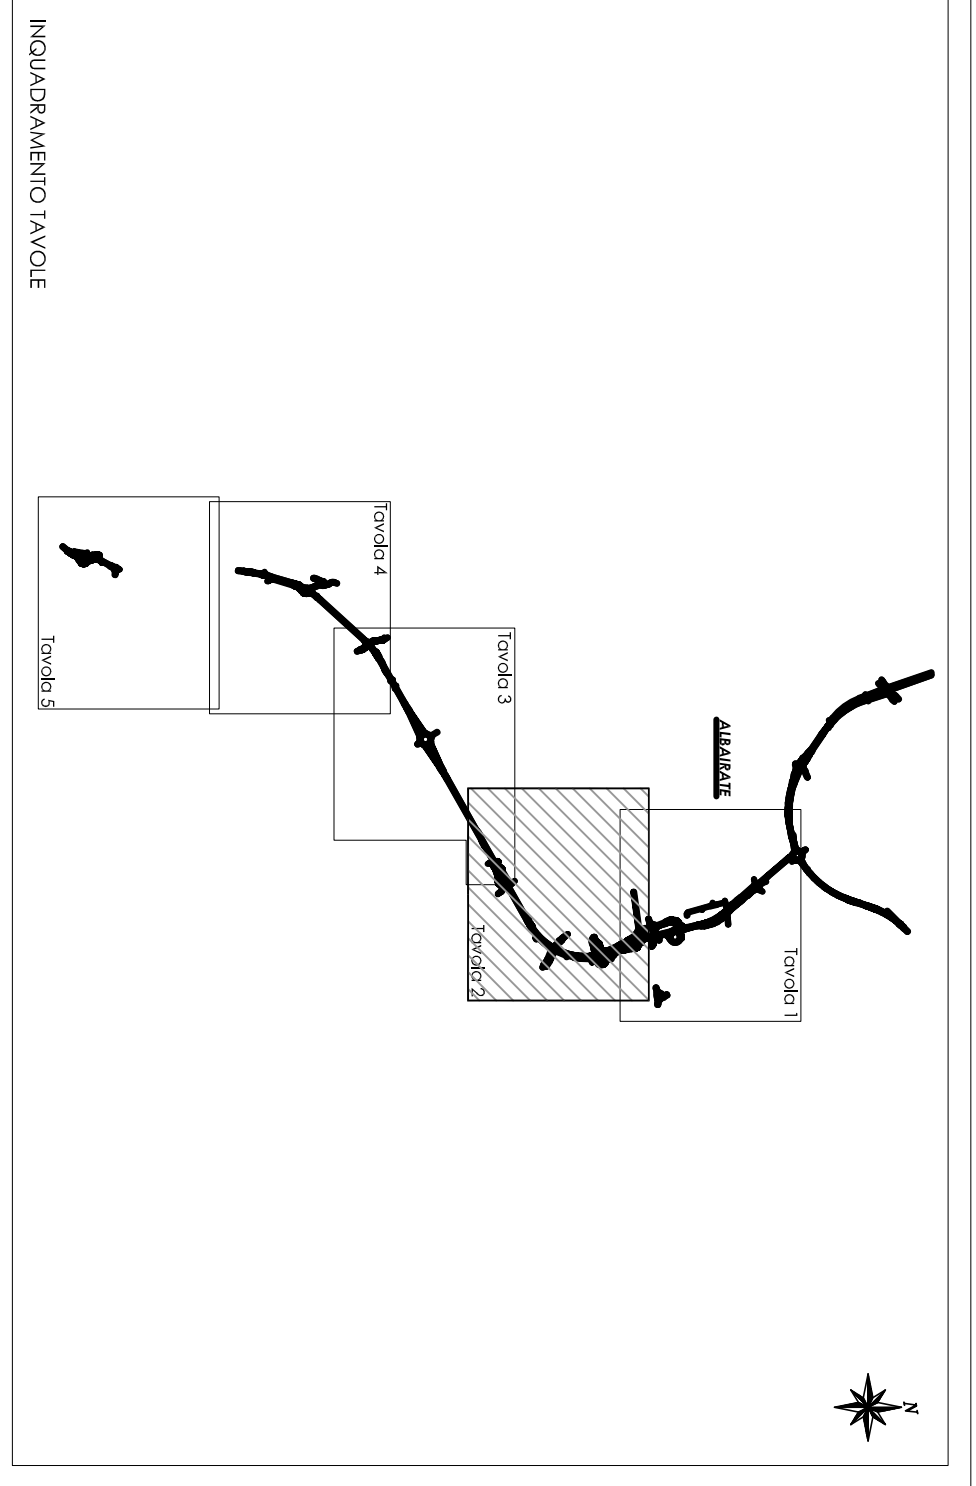

anas *Direzione Progettazione e Realizzazione Lavori*

Collegamento tra la S.S. 11 "Podano Superiore" e la Tangenziale ovest di Milano
Varianti di Abbiategrasso sulla S.S. 494 e adeguamento in sede del tratto Abbiategrasso Vigevano fino al nuovo Ponte sul Ticino
1 Strada Funzionale
Tratta A: Mogenta – Albairate Tratta C: Albairate – Ozzero

PROGETTO DEFINITIVO

PROGETTAZIONE: ANAS - DIREZIONE PROGETTAZIONE E REALIZZAZIONE LAVORI

IL PROGETTISTA:
Ing. Roberto Sestini
Data del 10/01/2020

VISTO IL RESPONSABILE DEL PROGETTO:
Ing. Giovanni Dato Maggi
PROTOCOLLO

PARTI GENERALI

Parametri soprapposizione progetto definitivo 2008 - progetto definitivo 2020 - Tratto C - Tav. 215

CODICE PROGETTO	INTELLIGIBILITÀ	MODALITÀ	REVISIONE	SCALA
DPK110608	D 21	TODOCODENPTA494	A	1:200
DPK110608	D 21	CODICE [TODOCODENPTA494]	A	1:200
C				
B				
A	EMISSIONE	Agosto 2020		
REV.	DESCRIZIONE	DATA	REDAZIONE	VERIFICATO