



PROGETTO DEFINITIVO 2020

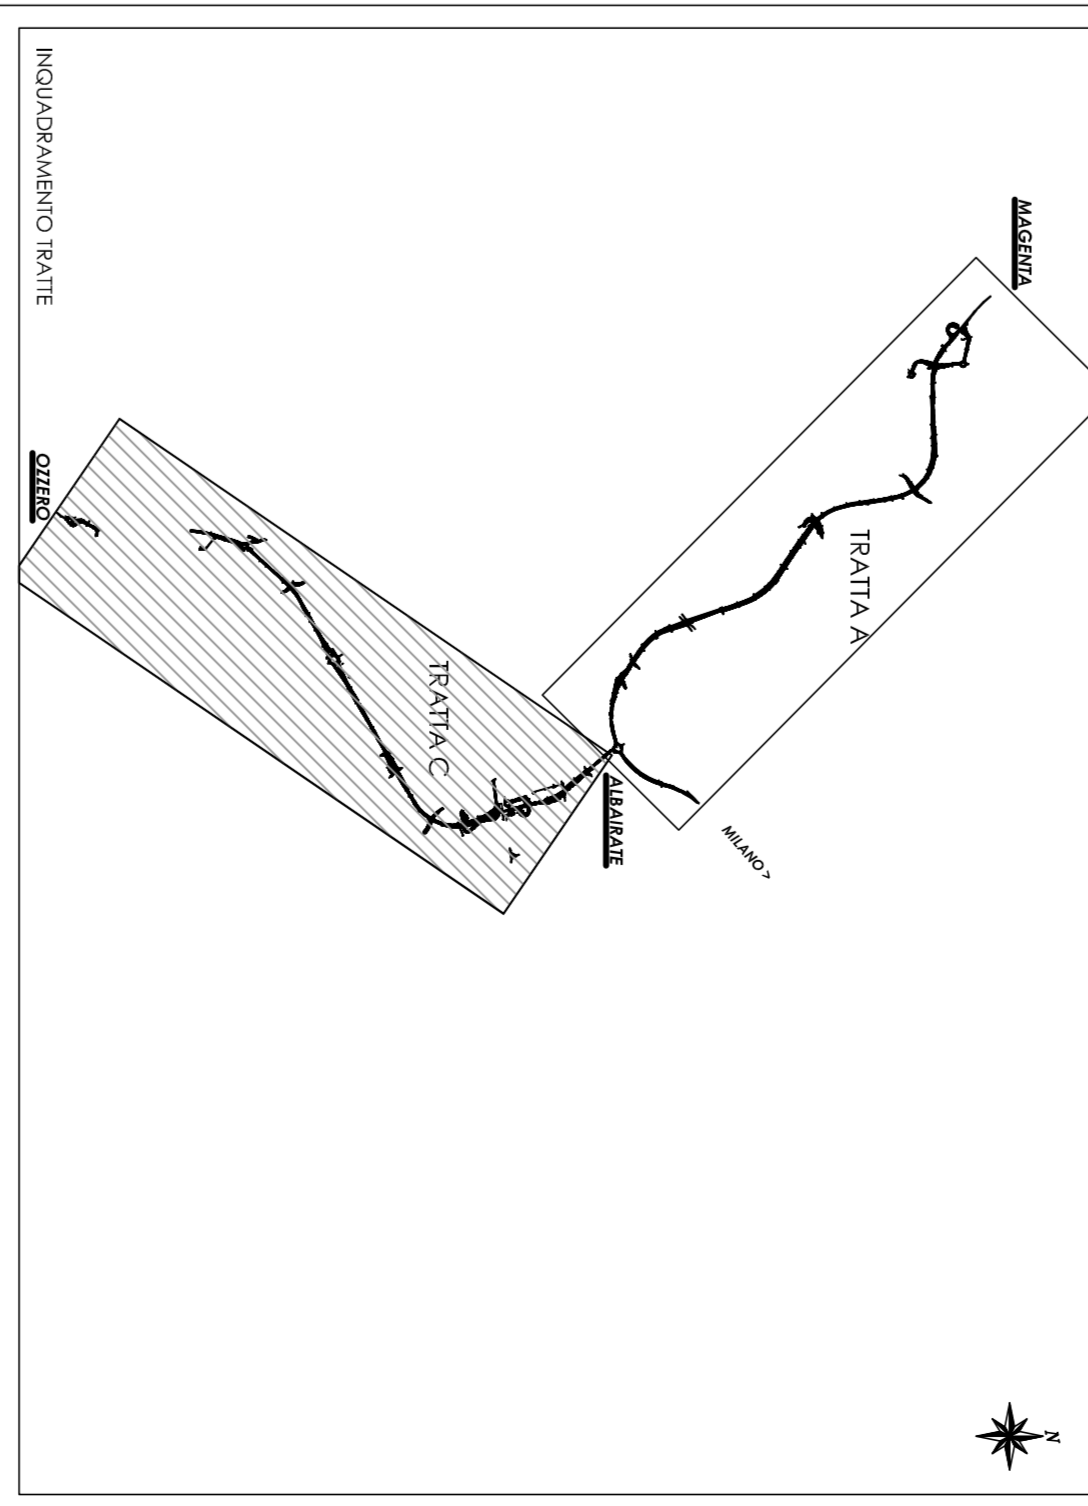

PROGETTO DEFINITIVO 2008

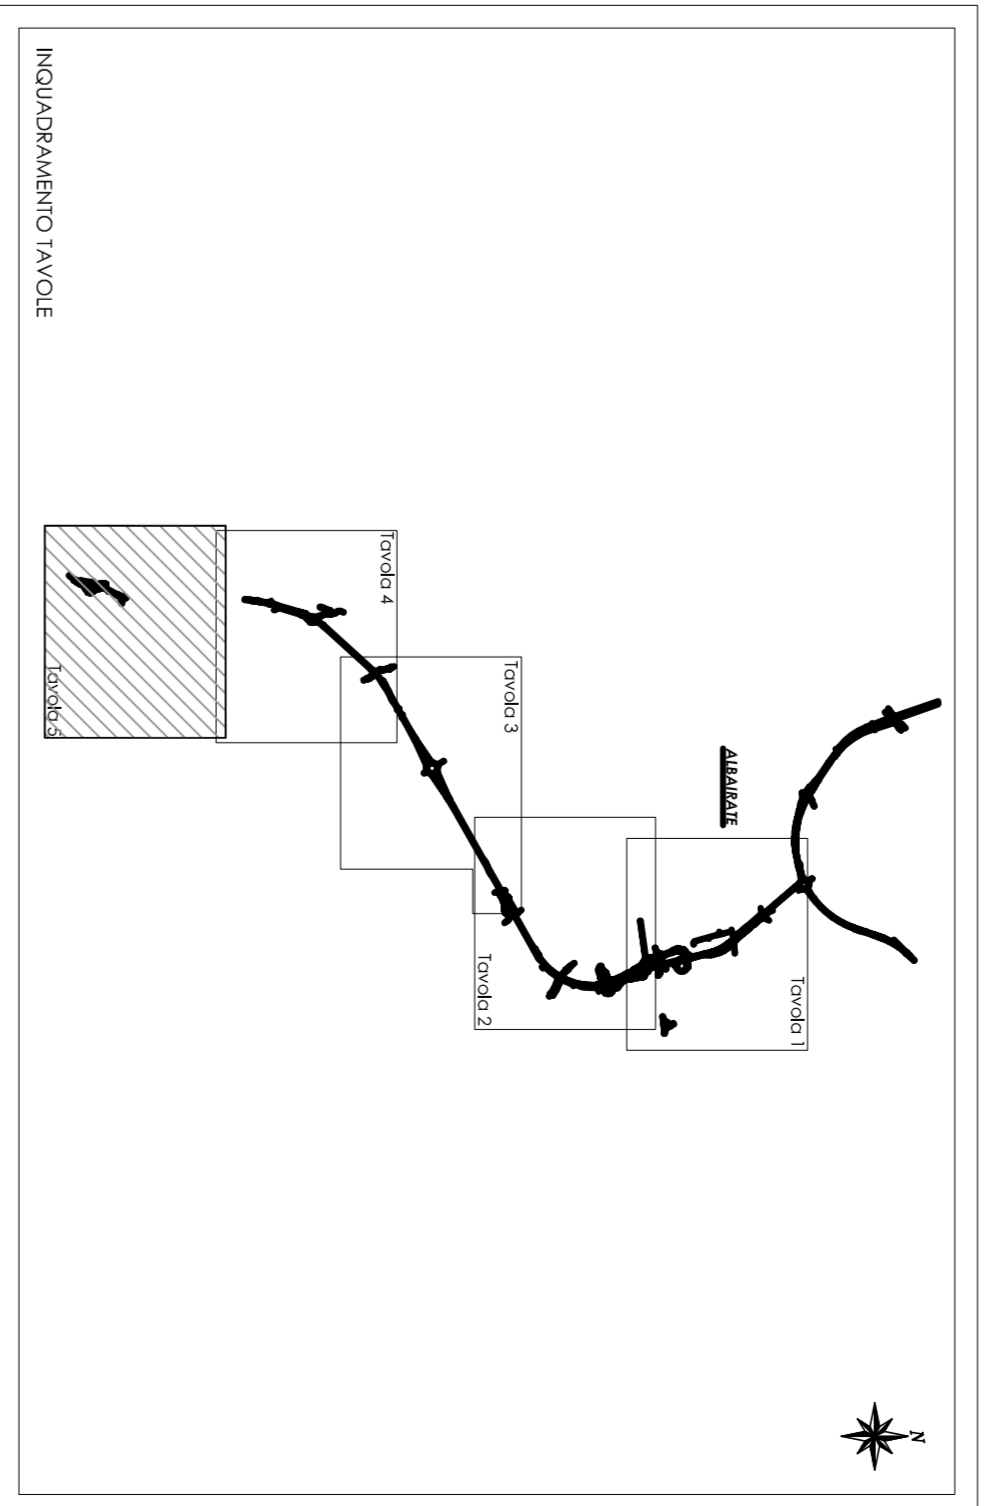

**anas** Direzione Progettazione e Realizzazione Lavori

Collegamento tra la S.S. 11 "Podana Superiore" a Magenta e la Tangenziale ovest di Milano  
 Variante di Abbiategrasso sulla S.S. 494 e adattamento in sede del tratto Abbiategrasso Varese fino di nuovo Ponte sul Ticino  
 1° Servizio Funzionale  
 Tratto A: Magenta – Albrate  
 Tratto C: Albrate – Ozzero

PROGETTO DEFINITIVO

PROGETTAZIONE: ANAS - DIREZIONE PROGETTAZIONE E REALIZZAZIONE LAVORI

IL PROGETTISTA:  
 Ing. Antonio Sottocasa  
 Via Giuseppe Della Muga, 1  
 20147 Milano (MI)

VISTO: IL RESPONSABILE DEL PROCCAMENTO:

PROCCAMENTO DATA

PROCCAMENTO DATA

**PARTIE GENERALE**

Parimateria soprapposizione progetto definitivo 2008 - progetto definitivo 2020 - Tratto C - tra 515

CODICE PROGETTO	VIU	LINEA	TRONCO/DIRAMAZIONE/RAI	REGIONE	SCALE
DPM110606	0	21		A	1:500
CODICE	TIPO	GEN	PR		
DPM110606	0	21			
REV.	DESCRIZIONE	DATA	REGLATO	VERIFICATO	APPROVATO
A	EMISSIONE	16/11/2020			
B					
C					