




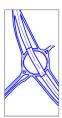

PROGETTO DEFINITIVO 2008

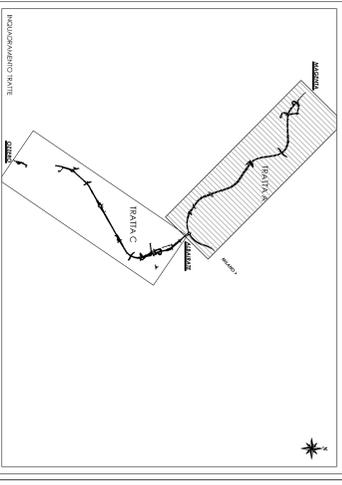

PROGETTO PRELIMINARE CIPE

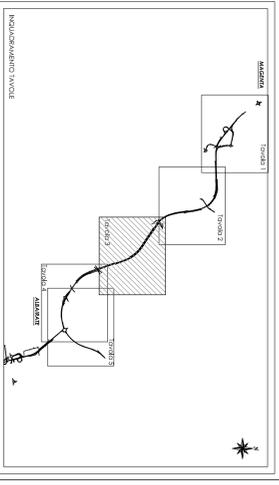

Direzione Progettazione e Realizzazione Lavori

**Collegamento tra la S.S. 11 "Podana Superiore" a Magenta e la Tangenziale ovest di Milano**  
 Variante di Abbiategrasso sulla S.S. 494 e adeguamento in sede del tratto Abbiategrasso Vigevano fino di nuovo Ponte sul Ticino  
 I Strada Funzionale  
 Tratta A: Magenta – Albarate  
 Tratta C: Albarate – Ozzero

PROGETTO DEFINITIVO

PROGETTAZIONE: ANAS - DIREZIONE PROGETTAZIONE E REALIZZAZIONE LAVORI

IL PROGETTISTA:  
 Ing. Marco Sottocasa  
 Via S. Giovanni, 10 - 20122 Milano - Tel. 02/57491111

VISTO, IL RESPONSABILE DEL PROCEDIMENTO:	
PROTOCOLLO	DATA

**PARTE GENERALE**

Planimetria soprapposizione progetto preliminare CIPE e progetto definitivo 2008 - Tratta A - Tav. 3/5

CODICE PROGETTO	NUMERO	INDE FILE	REGIONE	SCALA
DPM110608	0	21	LOMBARDIA	1:500
REV.	DESCRIZIONE	DATA	REVISIONE	APPROVATO
A	ESISTENTE	04/09/2007	A	
B				
C				