

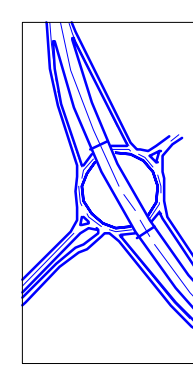


PROGETTO DEFINITIVO 2008

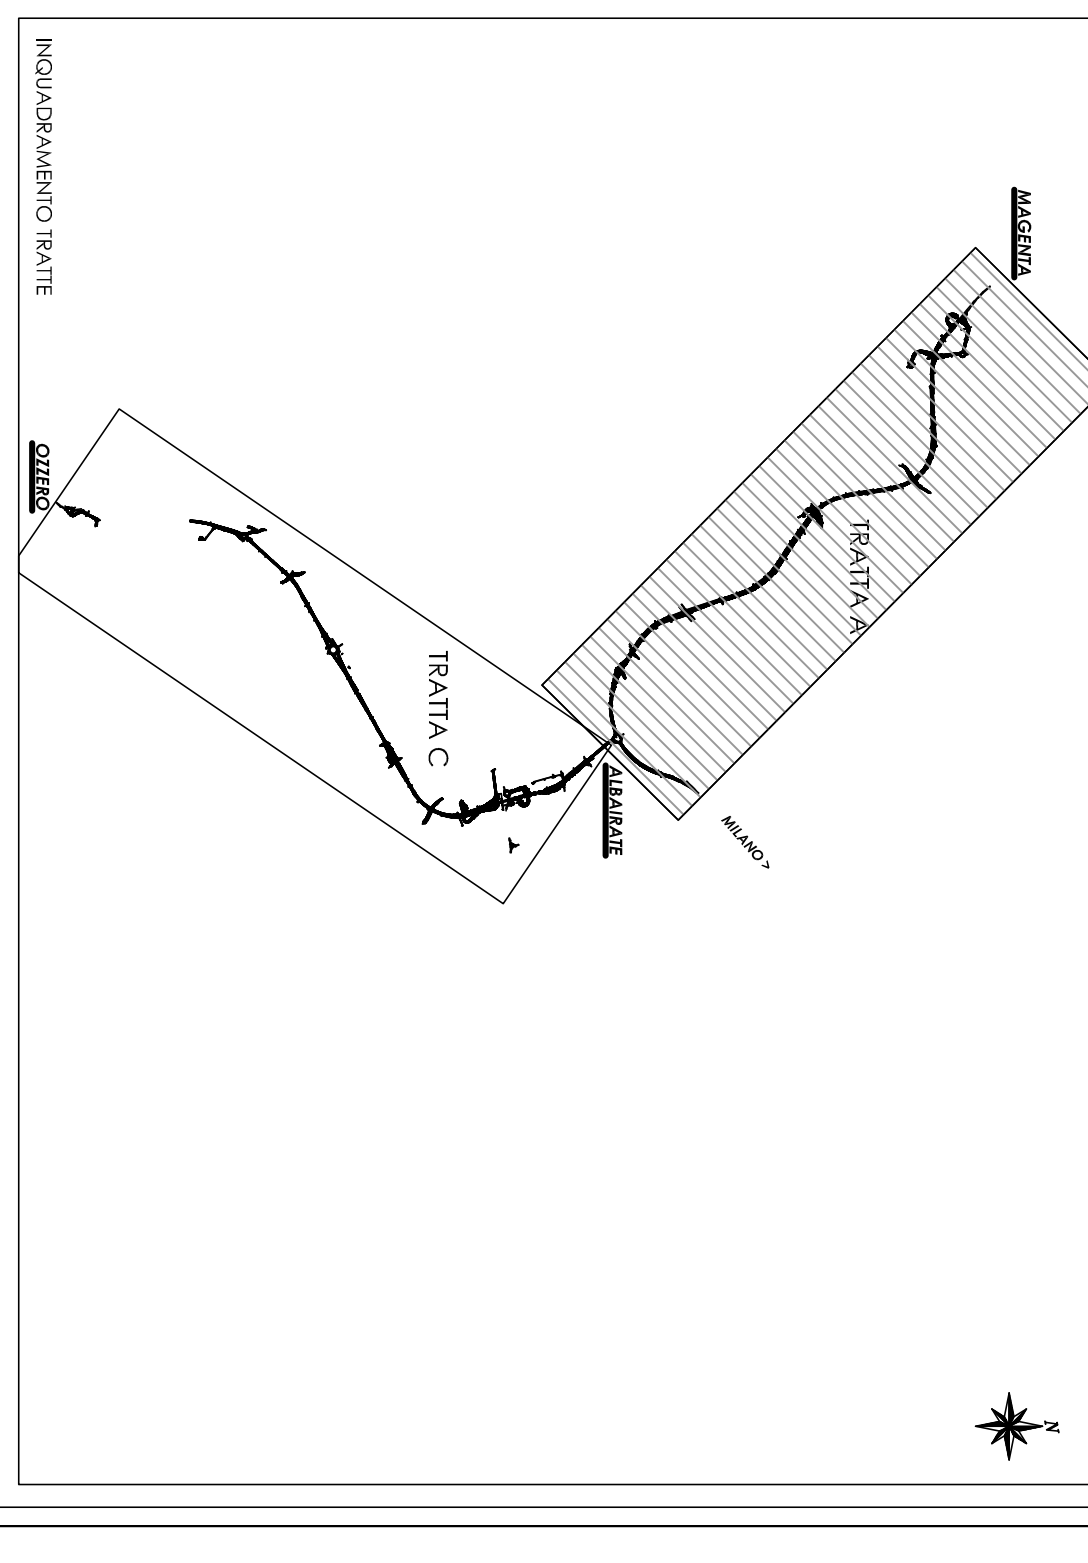

PROGETTO PRELIMINARE CIPE

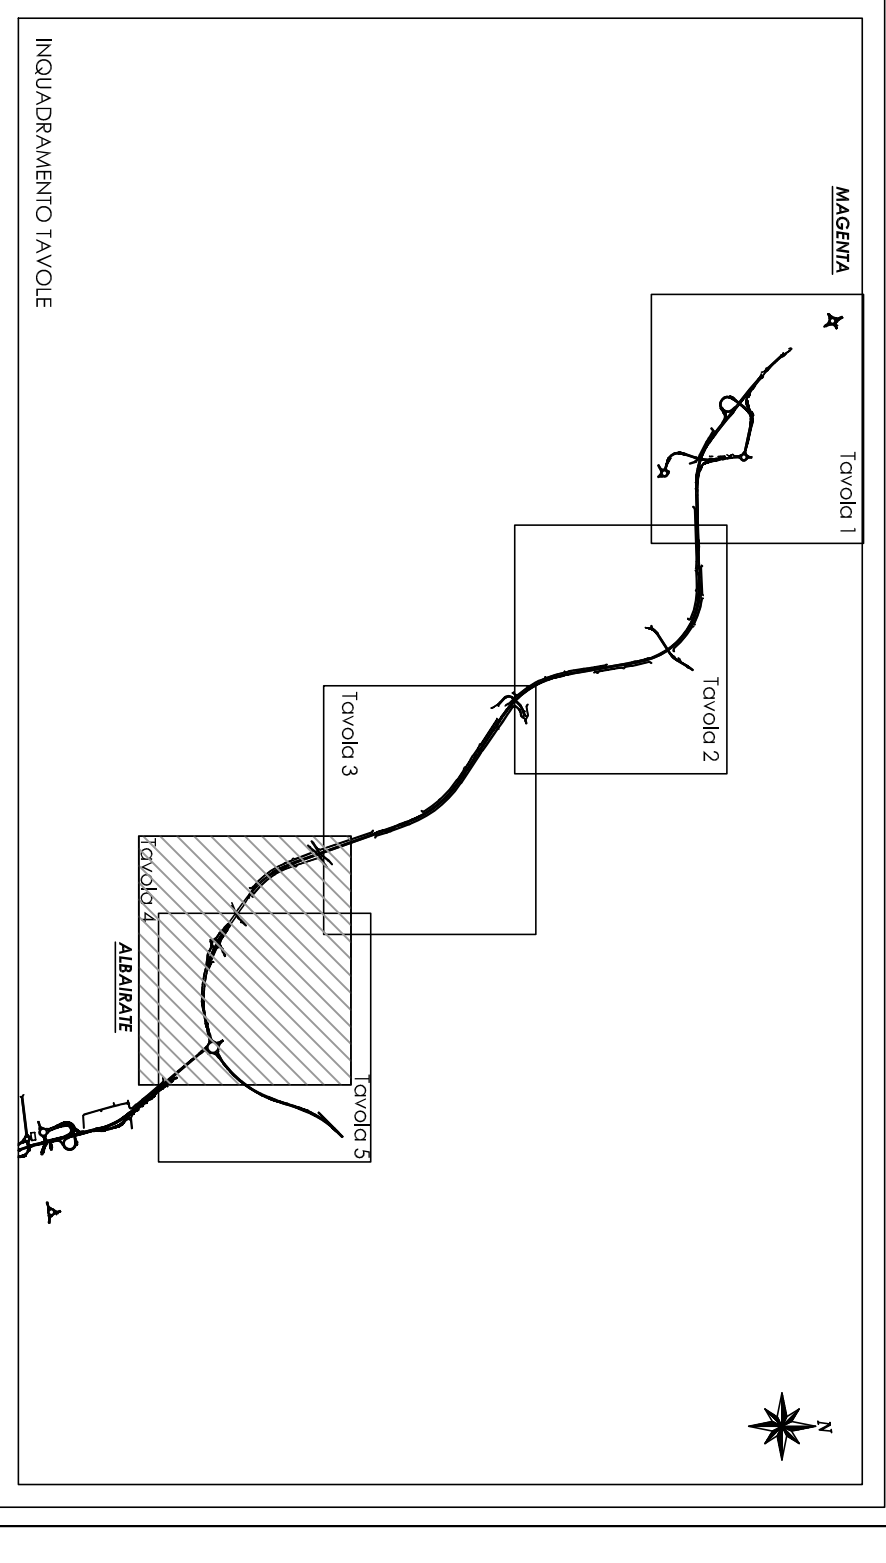

**anas** Direzione Progettazione e Realizzazione Lavori  
Collegamento tra la S.S. 11 "Podana Superiore"  
a Mogenta e la Tangenziale ovest di Milano  
Varianti di Abbiategrasso sulla S.S. 494 e adeguamento in sede  
del tratto Abbiategrasso Vigevano fino di nuovo Ponte sul Ticino  
1. Studio Funzionale

Tratta B: Albarate - Ozzero  
Tratta C: Albarate - Ozzero  
Tratta D: Ozzero - Abbiategrasso

PROGETTO DEFINITIVO

PROGETTAZIONE: ANAS - DIREZIONE PROGETTAZIONE E REALIZZAZIONE LAVORI

IL PROGETTISTA:  
Ing. Marco Sestini  
Via S. Giovanni, 10 - 20122 Milano

VISTO: IL RESPONSABILE DEL PROCEDIMENTO:  
PROTOCOLLO: DATA:

**PARTI GENERALI**

Planimetria soprapposizione progetto preliminare CIPE e progetto definitivo 2008 - Tratta A - Tav. 4/5

CODICE PROGETTO	VERSIONE	INDE FILE	TORNO/COORDINATA/ALTA	REGIONE	SCALE
DPK110608	0	2/1		A	1:500
DPK110609	0	2/1			
C					
B					
A	EMISSIONE		04/09/2007		
REV.	DESCRIZIONE	DATA	REDAITO	VERIFICATO	APPROVATO