
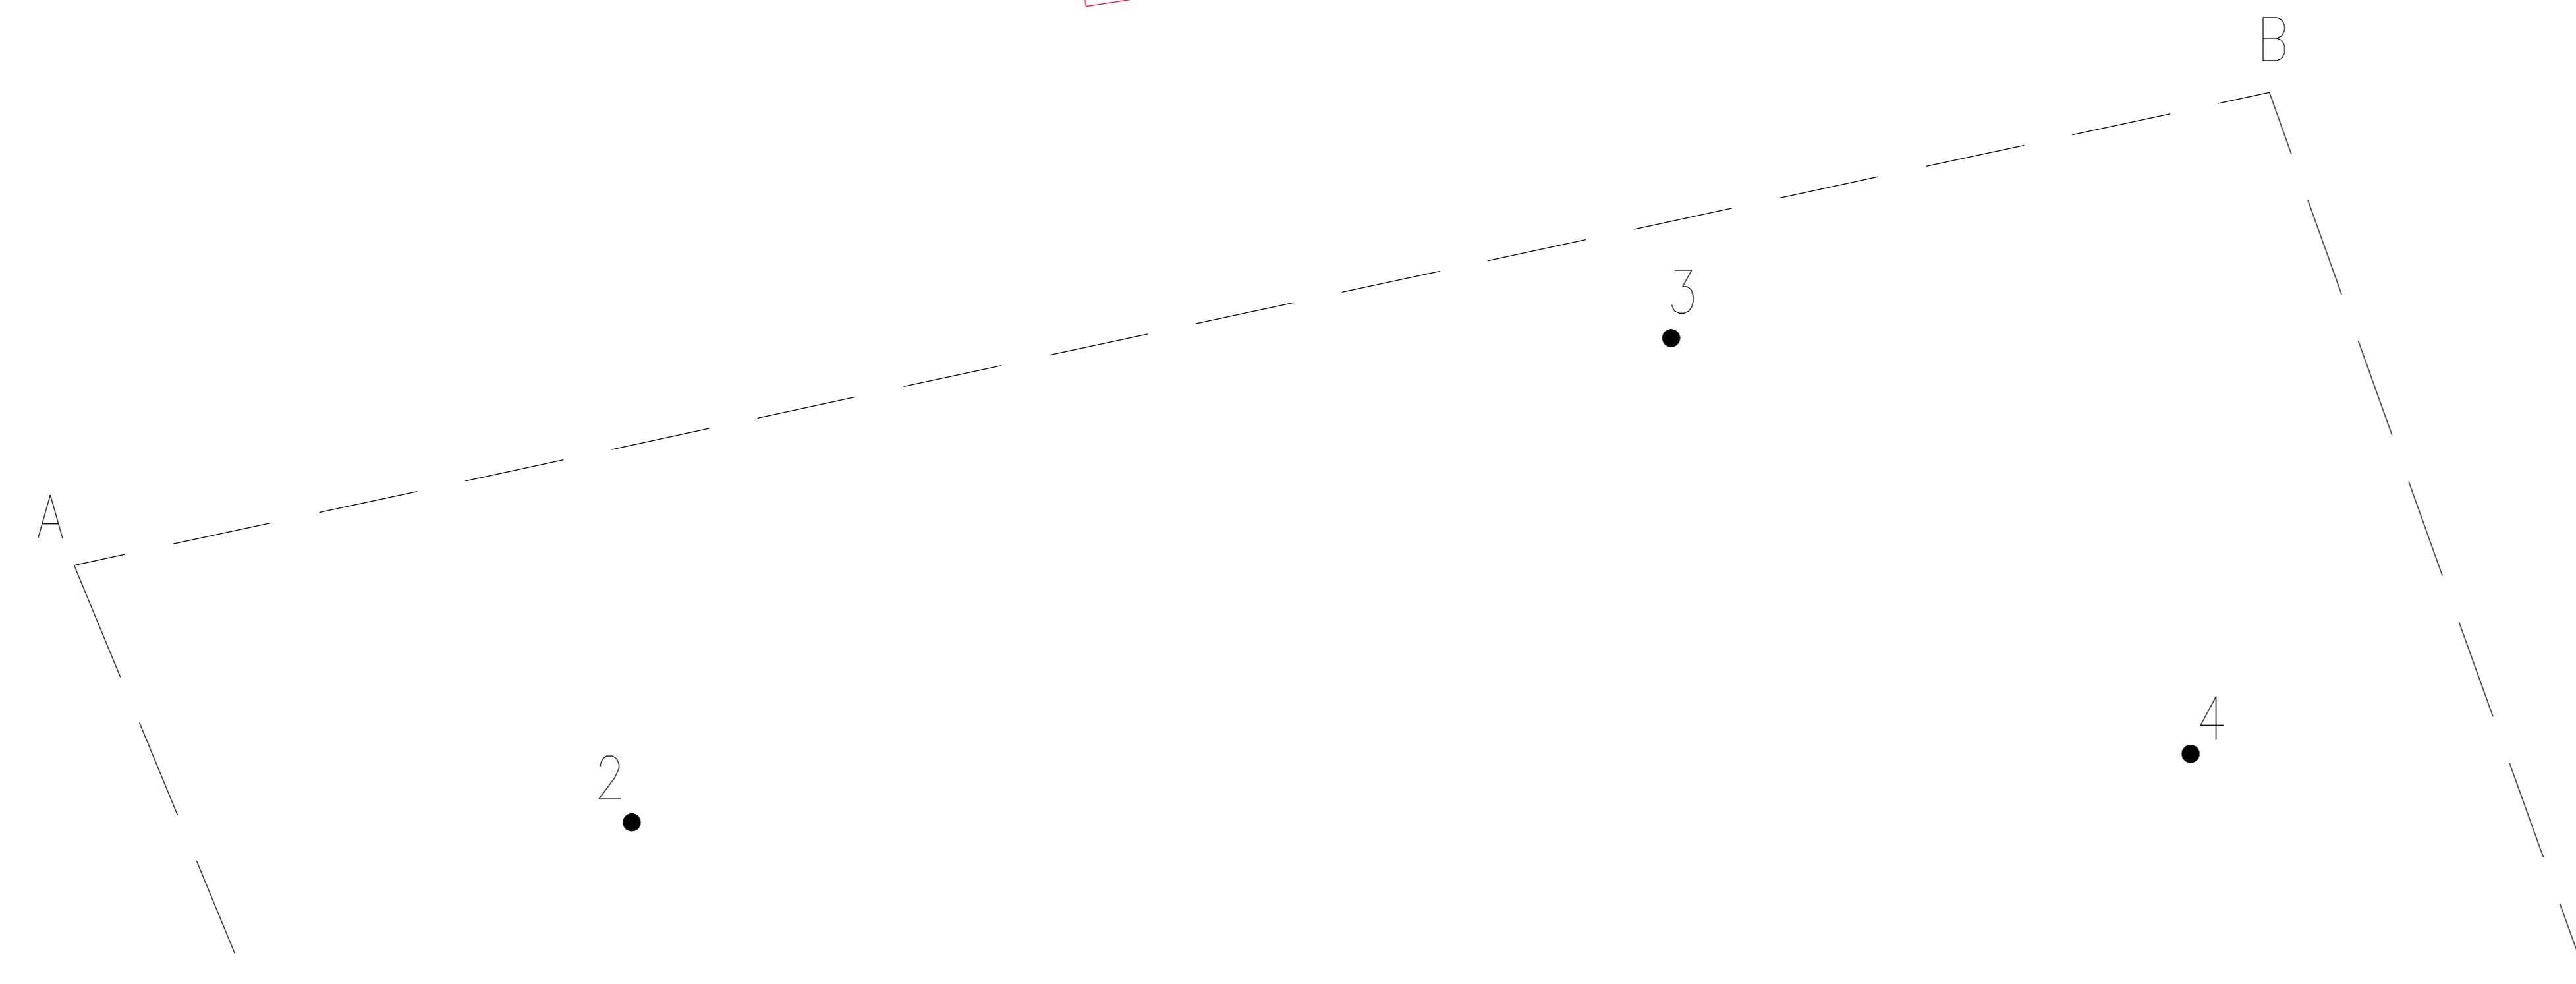
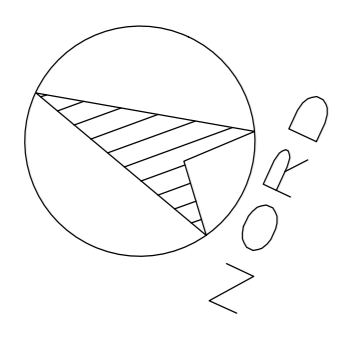


MILO PROJECT  
FOTO RAFFRONTO

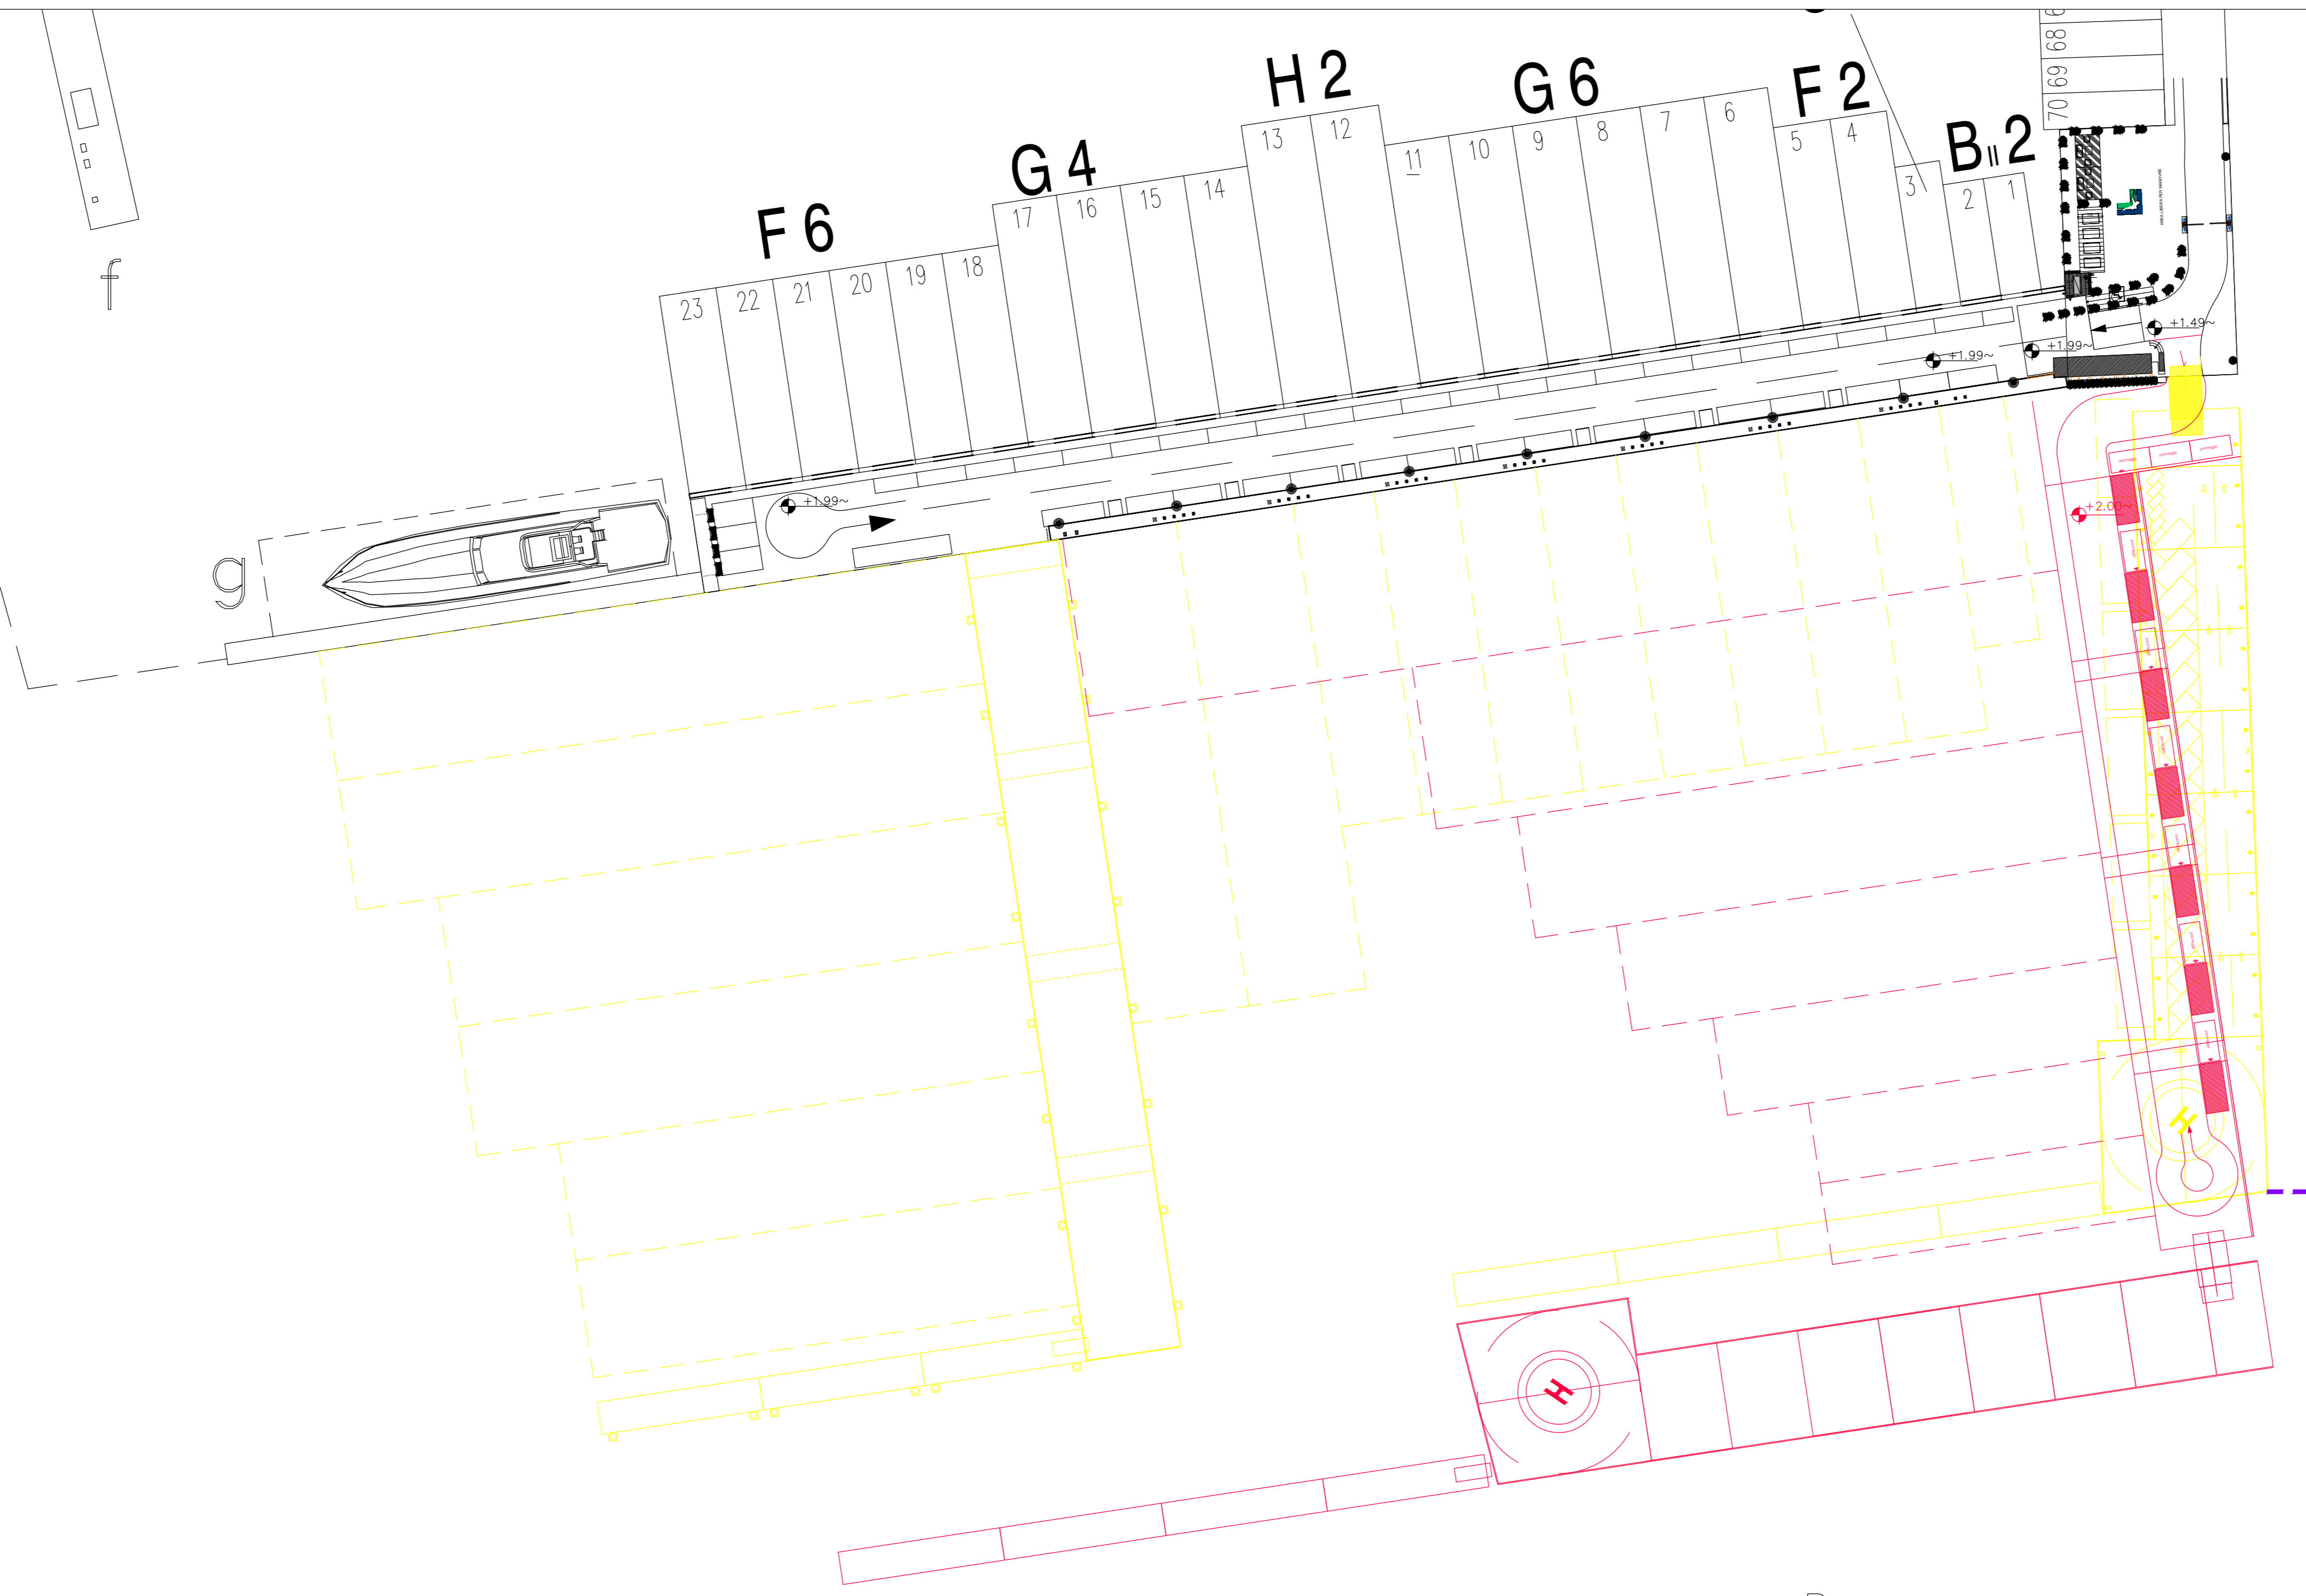

LIMITE SPECCHIO ACQUEO MARINA MILITARE

N.	DATA	AGGIORNAMENTO
- Soc. Lotti S.p.a. - VIALE SAN BARTOLOMEO - LA SPEZIA		
VARIANTE TECNICA EX ART. 24 C.N. VARIANTE PLANIMETRICA n°2		
OGGETTO	TAVOLA 06	
PIANTA RAFFRONTO	SCALA 1:500	
IL PROGETTISTA		IL COMMITTENTE
<small>STUDIO ZACUTTI VIA FIORENTINA, 1152A LA SPEZIA TEL. 0587/707114 - FAX 0587/707115 E-mail: studio@studiozacutti.it</small>		