




Pila P1 - Sezione trasversale

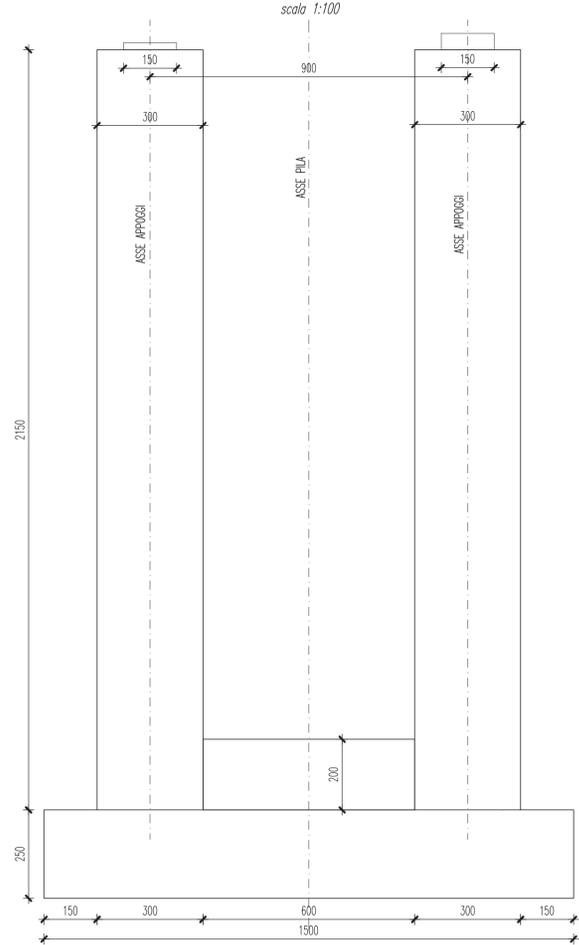


Pila P1 - Sezione longitudinale

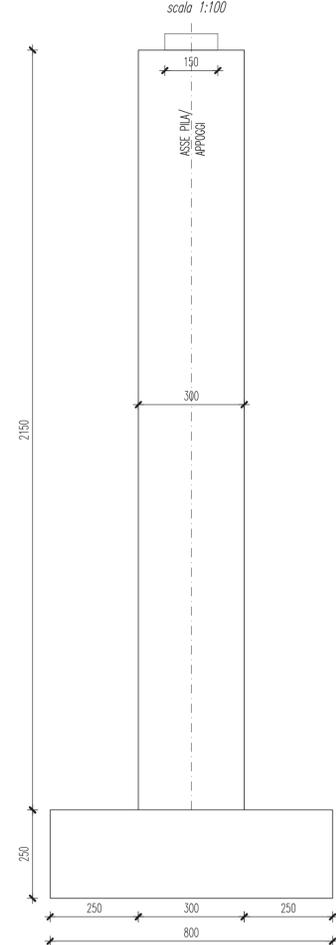


Pila P2 - Sezione trasversale

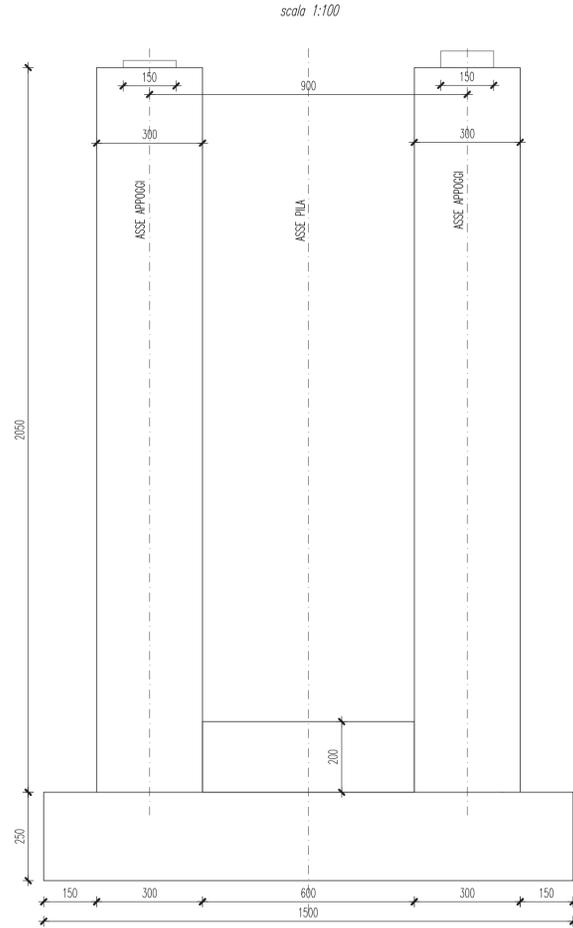



Pila P2 - Sezione longitudinale

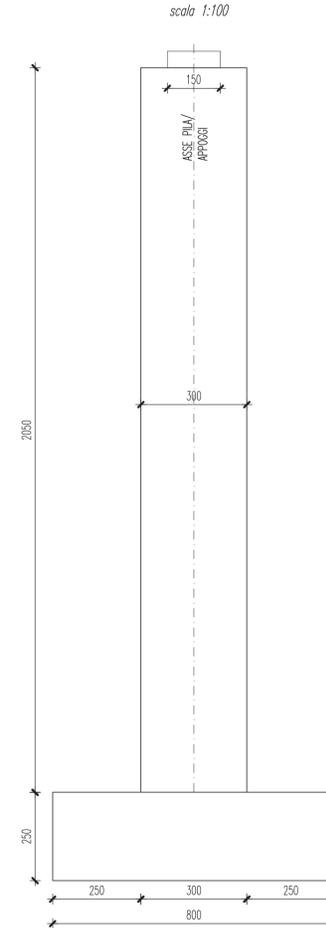

Pila P1 - pianta

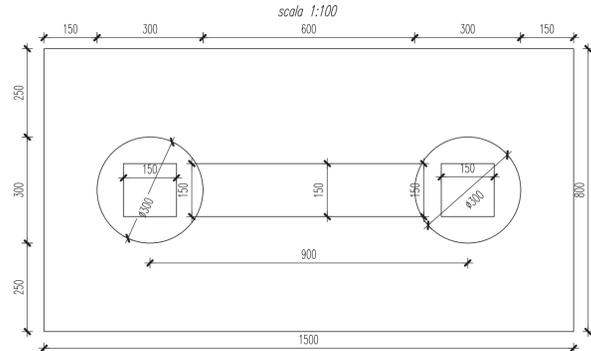

Pila P2 - pianta

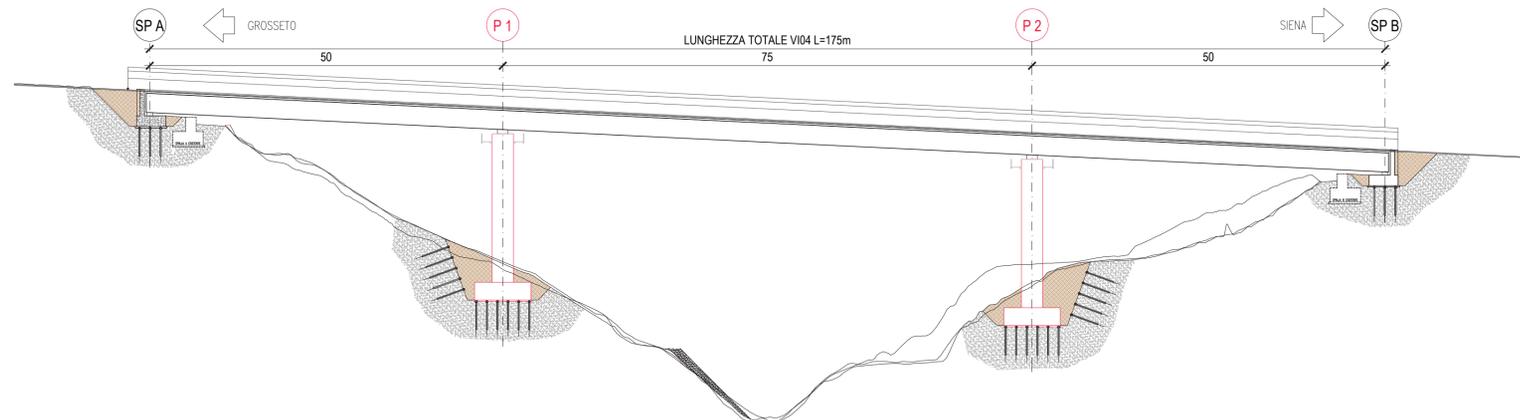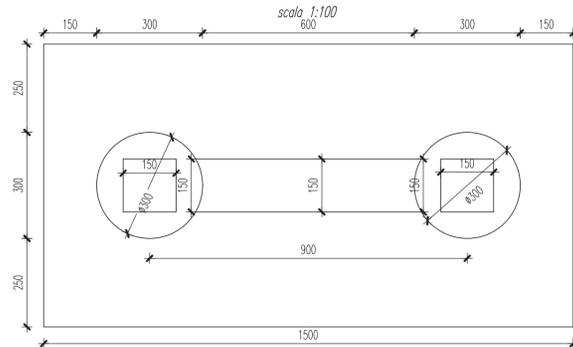



**ANAS SpA - Gruppo Ferrovie dello Stato Italiane**  
 Cap. Soc. € 2.269.892.000,00 - Iscr. R.E.A. 1024951 - P.IVA 02133681003 - C.F. 80208450587  
 Sede legale: Via Monzambano, 10 - 00185 Roma - Tel. 06 44461 - Fax 06 4456224  
 Struttura Territoriale: Viale dei Mille, 36 - 50131 Firenze - Tel. 055.56401 - Fax. 075.573497  
 Pec: anas.toscana@postacert.stradeanas.it  
 STRUTTURA TERRITORIALE TOSCANA

**ITINERARIO INTERNAZIONALE E78**  
**S.G.C. GROSSETO - FANO**  
 Adeguamento a 4 Corsie nel Tratto Grosseto - Siena  
 (S.S. 223 "DI PAGANICO") dal Km 27+200 al Km 30+038 - Lotto 4

---

**PROGETTO ESECUTIVO**

COD. **FI13**

---

<b>PROGETTAZIONE: MATILDI + PARTNERS</b>	
II R.U.P. Dott. Ing. Raffaele Franco Carso	II DIRETTORE DI CANTIERE: Dott. Ing. Federico Sfera
II DIRETTORE DEI LAVORI: Dott. Ing. Rosita Ambrosio	IMPRESA ESECUTRICE: ATI ITINERA - MONACO S.p.A.
I DIRETTORI OPERATIVI: Dott. Ing. Antonio Bellopede Geom. Sergio Barra	II PROGETTISTA DEL PROGETTO DI VARIANTE: Matildi + Partners Studio associato di ingegneria civile Prof. Ing. Giuseppe Matildi e Ing. Carlo Vittorio Matildi - vicolo Sant'Arcangelo 2, 40123 Bologna
IL GEOLOGO: Dott. Geol. Simone Santoro Ordine dei Geologi della Regione Toscana n° 1535	INGENGERE CARLO VITTORIO MATILDI CARA S.p.A. n° 6457/A
IL COORDINATORE PER LA SICUREZZA IN FASE DI PROGETTAZIONE: Dott. Ing. Filippo Pambianco Ordine degli Ingegneri della Prov. di Perugia n° A1373	INGENGERE GIUSEPPE MATILDI CARA S.p.A. n° 3389/A
IL COORDINATORE PER LA SICUREZZA IN FASE DI ESECUZIONE: Geom. Maurizio Guiso	INGENGERE GIUSEPPE MATILDI CARA S.p.A. n° 3389/A
IL GRUPPO DI PROGETTAZIONE DI PROGETTO ESECUTIVO: MANDATARIA: <b>Sintagma</b> <b>GEOTECHNICAL DESIGN GROUP</b> <b>ICARIA</b> società di ingegneria	

---

**PROGETTO DI VARIANTE AI SENSI DELL'Art.169 D.lgs 163/2006 e s.m.i.**  
**VI04 - VIADOTTO SAN LORENZO ASSE SINISTRO**  
**Carpenteria pile**

---

CODICE PROGETTO		NOME FILE P00V104STRCP00A.dwg		REVISIONE	SCALA:
PROGETTO <b>LO702B</b>	LIV. PROG. <b>E</b>	N. PROG. <b>1701</b>	CODICE ELAB. <b>P00V104STRCP00</b>	<b>A</b>	1:100
<b>A</b>	Emissione	Giugno 2021	A.Bertoncelli	C.Matildi	G.Matildi
REV.	DESCRIZIONE	DATA	REDATTO	VERIFICATO	APPROVATO