

Premessa

Nell'ambito della documentazione predisposta per la relazione di significatività ambientale delle opere in variante di tipo **non localizzativo** del progetto AV Brescia - Verona (procedura ai sensi del coma 4 dell'articolo 169 del DLgs 163 / 2006), il presente volume ha lo scopo di rappresentare graficamente le variazioni apportate alle opere da realizzare per quanto riguarda gli impianti tecnologici che fano parte del lotto costruttivo 2.

Per ciascuna delle due varianti si riportano le tavole di confronto tra la soluzione di progetto prevista nel progetto definitivo presentato nella Conferenza di Servizi e la nuova soluzione del progetto esecutivo di variante modificata a seguito del recepimento delle prescrizioni CIPE contenute nella Delibera n. 42 del 10 luglio 2017 e/o per adeguare le opere al nuovo sistema di alimentazione elettrica. Inoltre, al fine di fornire informazioni sul territorio in cui si inseriranno le opere, ciascuna carta tecnica di raffronto delle soluzioni di progetto è seguita da una ortofoto su cui sono riportati i medesimi progetti da confrontare.

In particolare, di seguito si riporta:

- **la corografia** in scala 1:25.000 nella quale è indiata l'ubicazione delle varianti non localizzative oggetto della presente procedura con la relativa sigla identificatrice;
- **le carte di dettaglio** in cui si rappresenta il progetto definitivo di CDS in colore blu ed il progetto esecutivo di variante in colore rosso. Le etichette identificano le specifiche variazioni oggetto della tavola. inoltre, l'area oggetto di variante nell'ambito del progetto rappresentato sulla tavola è evidenziata da uno sfondo giallo;
- Il confronto tra i due progetti riportato su **foto aerea** che è così rappresentato: in colore celeste il progetto esecutivo ante variante ed in colore giallo il progetto esecutivo di variante.

COMMITTENTE:



ALTA SORVEGLIANZA:



GENERAL CONTRACTOR:

Cepav due

Consorzio ENI per l' Alta Velocità



INFRASTRUTTURE FERROVIARIE STRATEGICHE DEFINITE DALLA
LEGGE OBIETTIVO N. 443/01

LINEA A.V. /A.C. TORINO - VENEZIA Tratta MILANO - VERONA
Lotto funzionale Brescia-Verona
PROGETTO ESECUTIVO


RELAZIONE AMBIENTALE PER LE OPERE IN VARIANTE AI SENSI DELLA
PROCEDURA DEL DLGS 163/2006, ART. 169, COMMI 3 E 4 VOL. 02:
Atlante cartografico - tavole di confronto progetto definitivo di CDS e progetto
di variante; tavole progetto esecutivo di var. su ortofoto - Varianti M49 e M50

GENERAL CONTRACTOR		DIRETTORE LAVORI		SCALA :			
Consorzio Cepav due				--			
Data:		Data:					
COMMESSA	LOTTO	FASE	ENTE	TIPO DOC.	OPERA/DISCIPLINA	PROGR.	REV.
IN0R	11	E	E2	PX	IM0000	011	A
PROGETTAZIONE							IL PROGETTISTA
Rev.	Descrizione	Redatto	Data	Verificato	Data	Progettista Integratore	Data
A	EMISSIONE PE	LOSI	23/03/21	TRUGLIO	23/03/21	LIANI	23/03/21
B							
							Data: 23/03/2021
CIG. 751447334A						File: IN0R11EE2PXIM0000011A_01.dwg	



Progetto cofinanziato
dalla Unione Europea

CUP: F81H91000000008

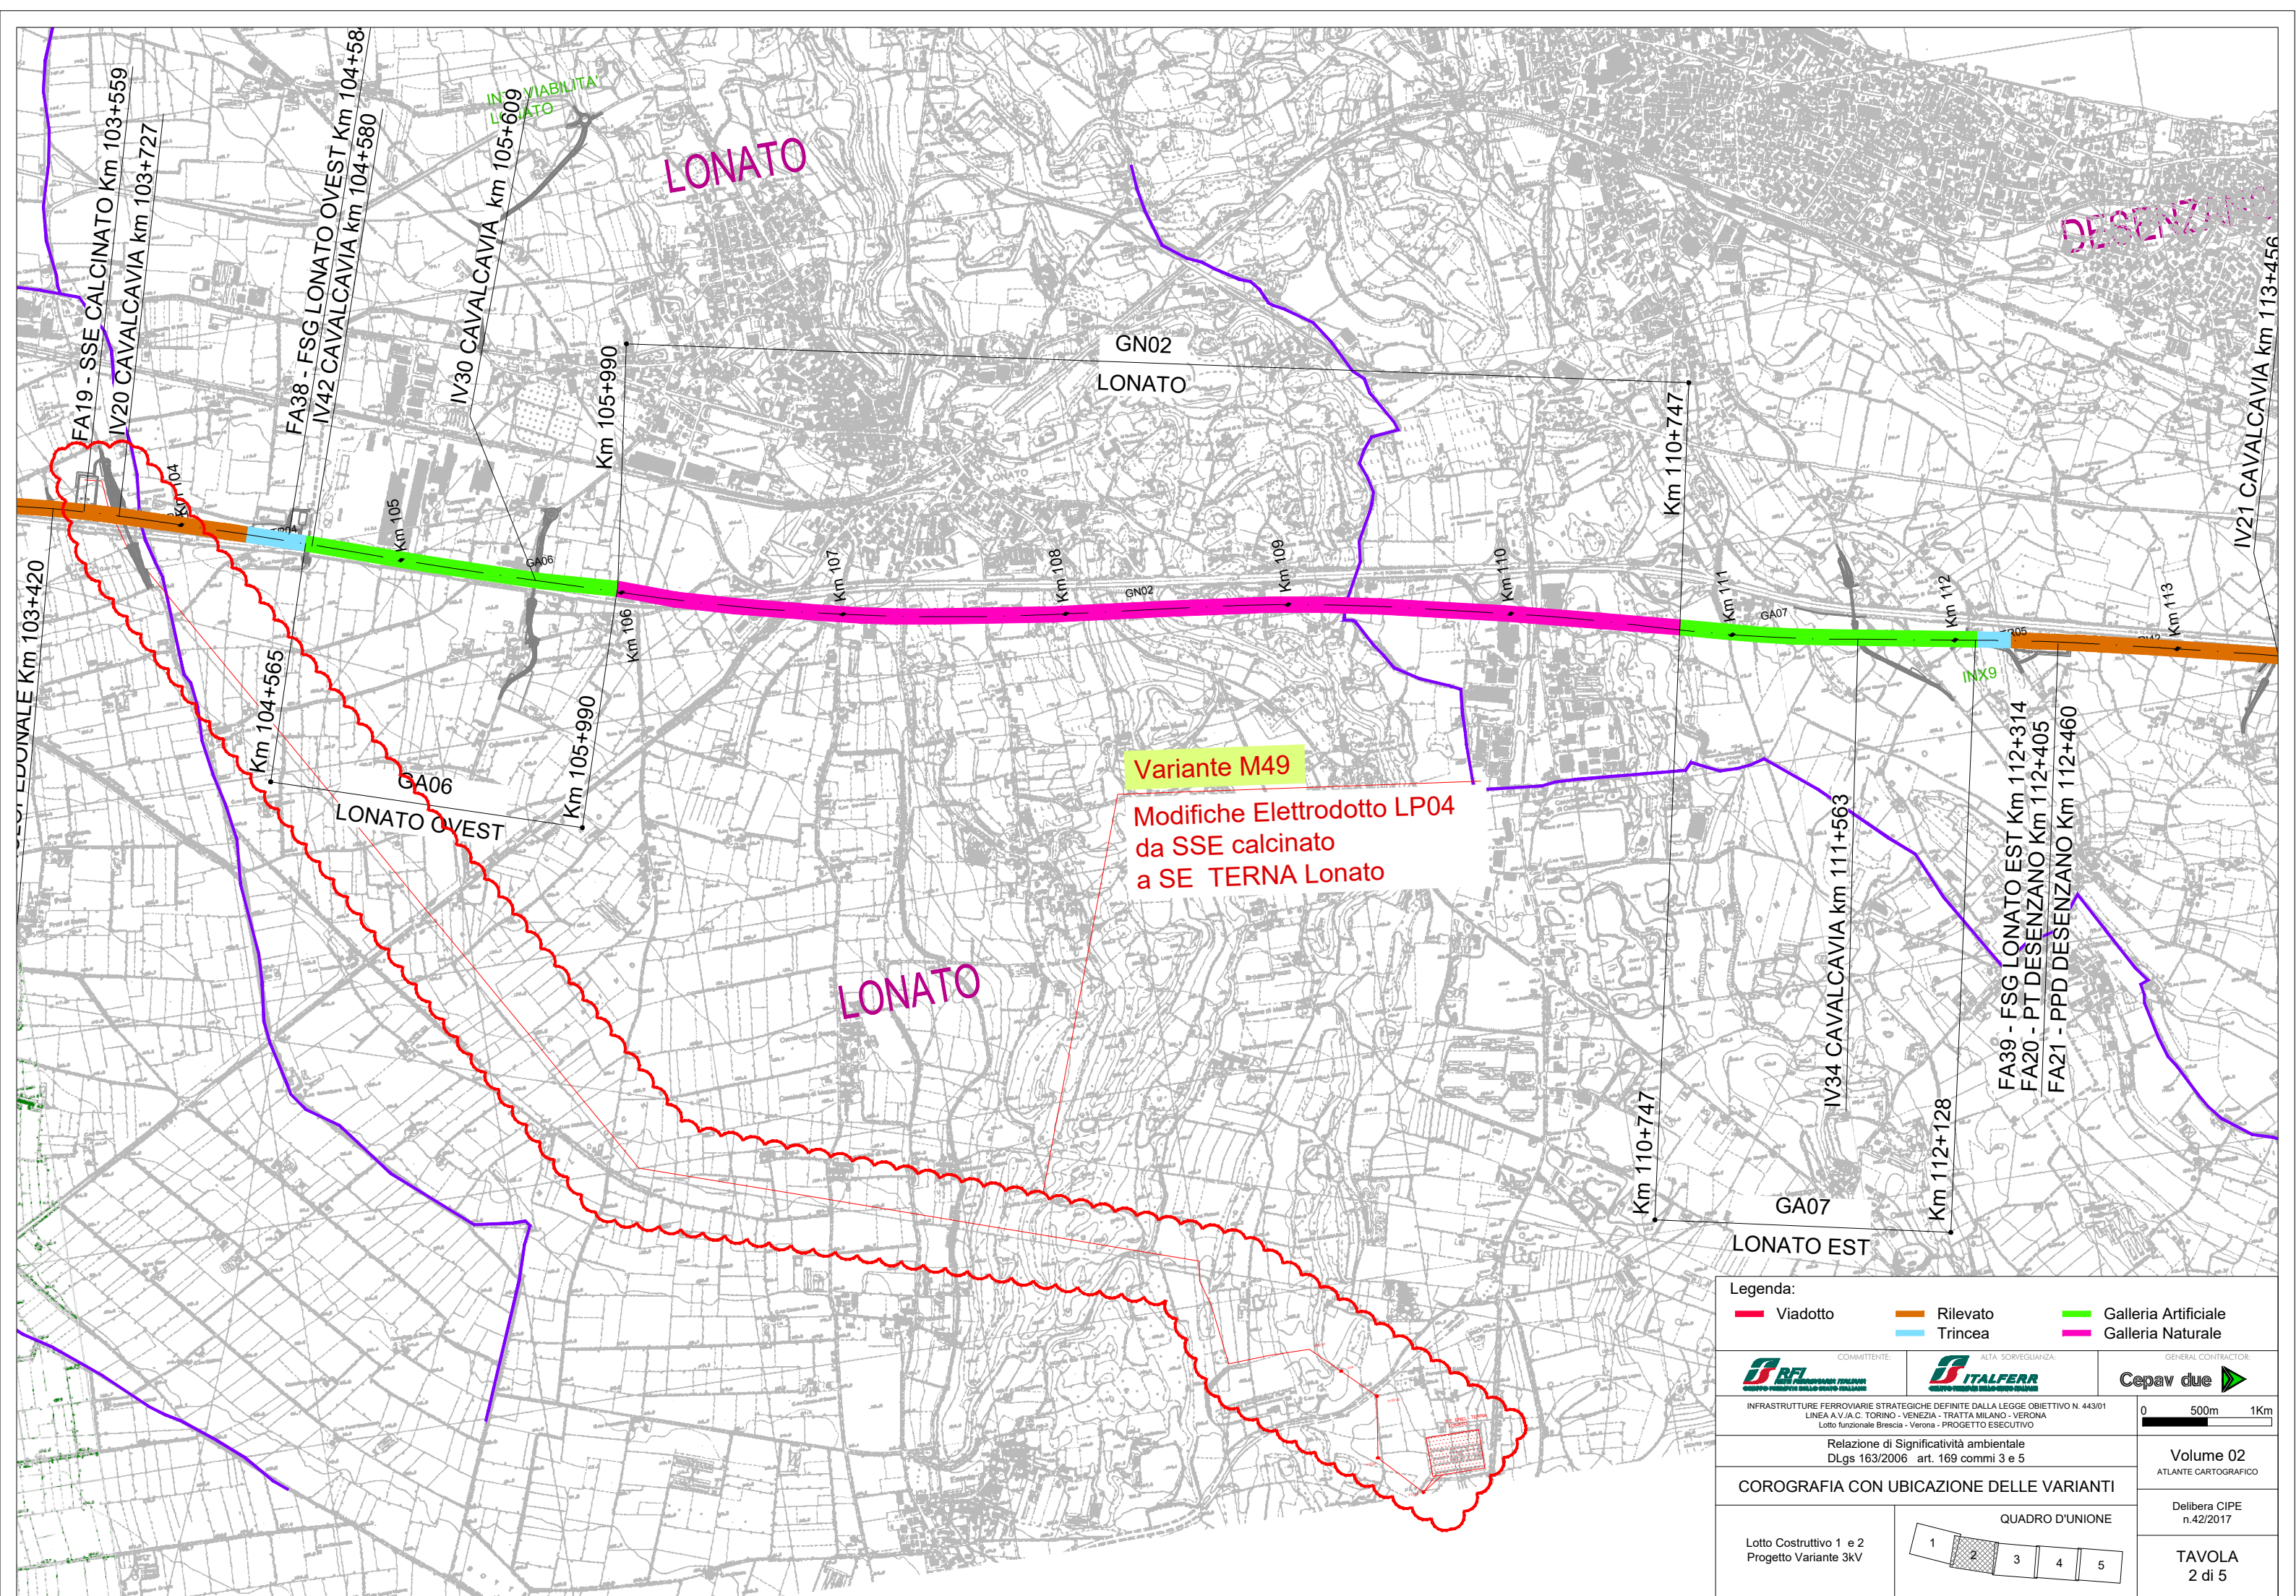

Legenda:

Viadotto

Rilevato

Galleria Artificiale

Trincea

Galleria Naturale

COMMITTENTE:

RFI

ALTA SORVEGLIANZA:

ITALFERR

GENERAL CONTRACTOR:

Cepav due

INFRASTRUTTURE FERROVIARIE STRATEGICHE DEFINITE DALLA LEGGE OBIETTIVO N. 443/01
LINEA A.V.I.A.C. TORINO - VENEZIA - TRATTA MILANO - VERONA
Lotto funzionale Brescia - Verona - PROGETTO ESECUTIVO

Relazione di Significatività ambientale
DLgs 163/2006 art. 169 commi 3 e 5

Lotto Costruttivo 1 e 2
Progetto Variante 3kV

QUADRO D'UNIONE

1

2

3

4


5

0 500m 1Km

Volume 02
ATLANTE CARTOGRAFICO

Delibera CIPE
n.42/2017

TAVOLA
2 di 5

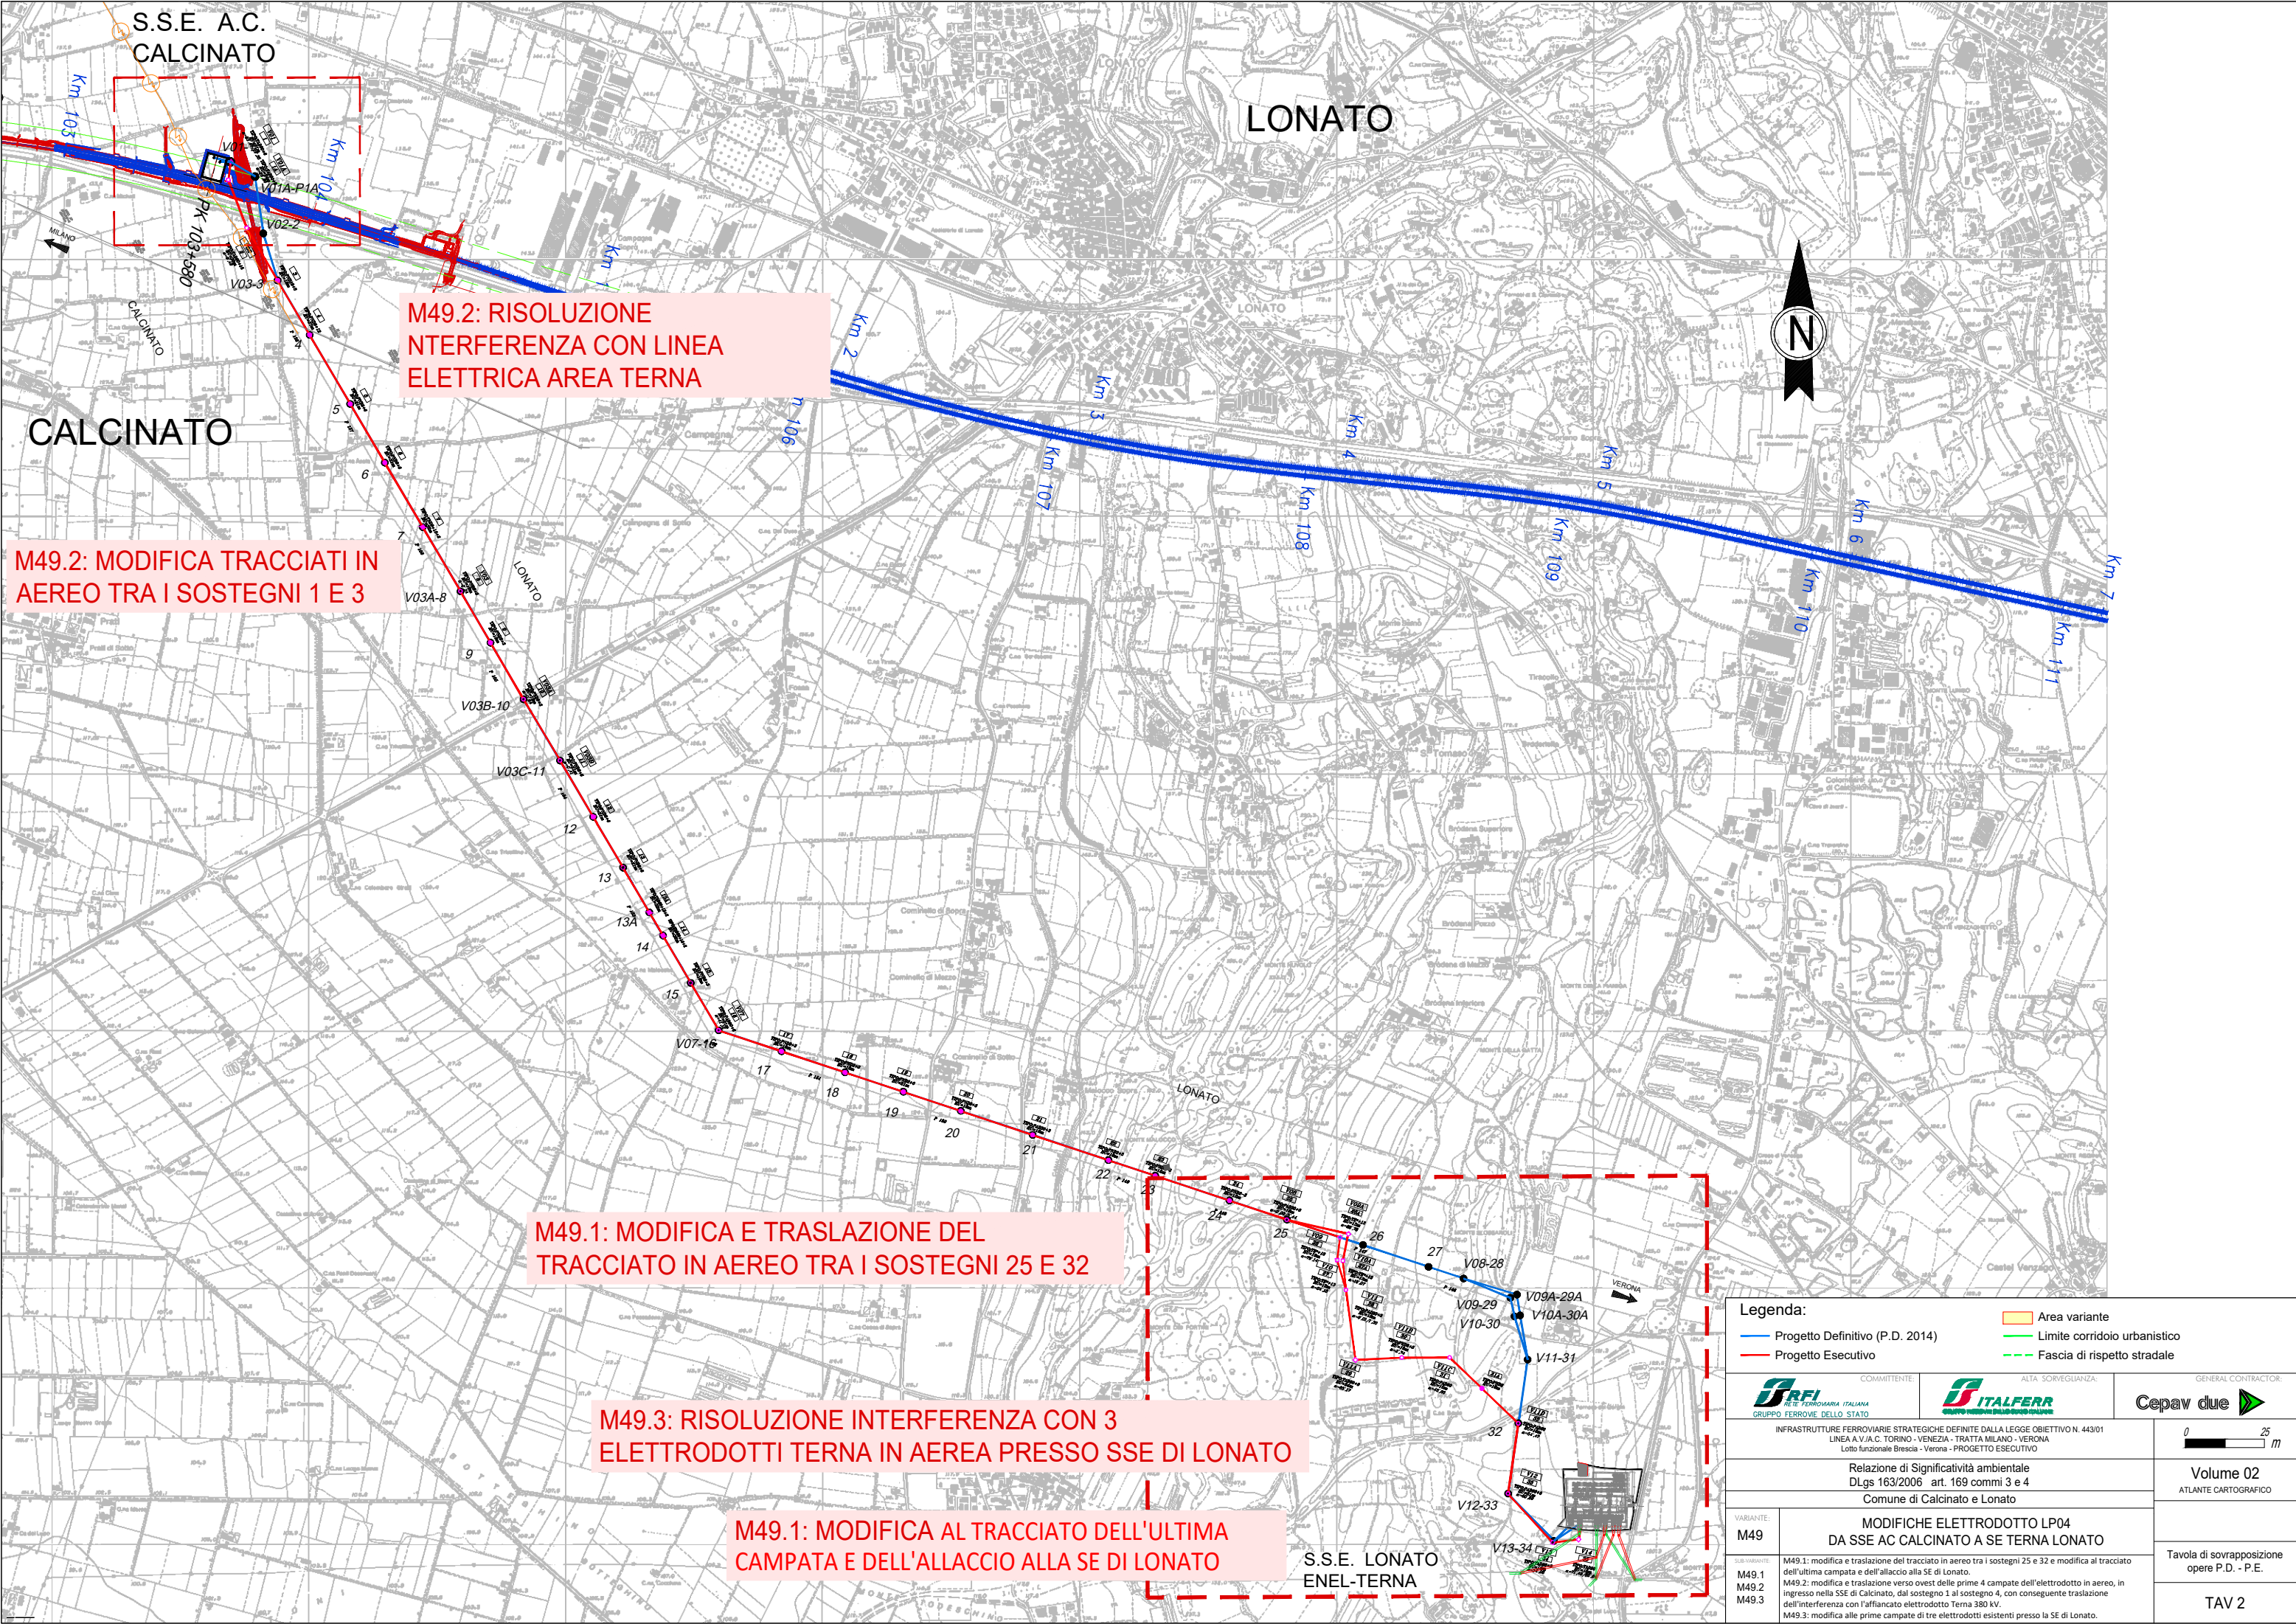

S.S.E. A.C. CALCINATO

km 103

km 104

M49.2: RISOLUZIONE NTERFERENZA CON LINEA ELETTRICA AREA TERNA

M49.2: MODIFICA TRACCIATI IN AEREO TRA I SOSTEGNI 1 E 3

M49.1: MODIFICA E TRASLAZIONE DEL TRACCIATO IN AEREO TRA I SOSTEGNI 25 E 32

M49.3: RISOLUZIONE INTERFERENZA CON 3 ELETTRODOTTI TERNA IN AEREA PRESSO SSE DI LONATO

M49.1: MODIFICA AL TRACCIATO DELL'ULTIMA CAMPATA E DELL'ALLACCIO ALLA SE DI LONATO

Legenda:

Area variante

Progetto Definitivo (P.D. 2014)

Progetto Esecutivo

Limite corridoio urbanistico

Fascia di rispetto stradale

COMMITTENTE:

INFRASTRUTTURE FERROVIARIE STRATEGICHE DEFINITE DALLA LEGGE OBIETTIVO N. 443/01 LINEA A.V.A.C. TORINO - VENEZIA TRATTA MILANO - VERONA Lotto funzionale Brescia - Verona - PROGETTO ESECUTIVO

ALTA SORVEGLIANZA:

ITALFERR

GENERAL CONTRACTOR:

Cepav due

Relazione di Significatività ambientale DLgs 163/2006 art. 169 commi 3 e 4 Comune di Calcinato e Lonato

Volume 02 ATLANTE CARTOGRAFICO

VARIANTE:

M49

MODIFICHE ELETTRODOTTO LP04 DA SSE AC CALCINATO A SE TERNA LONATO

SUB-VARIANTE:

M49.1

M49.2


M49.3

M49.1: modifica e traslazione del tracciato in aereo tra i sostegni 25 e 32 e modifica al tracciato dell'ultima campata e dell'allaccio alla SE di Lonato.

M49.2: modifica e traslazione verso ovest delle prime 4 campate dell'elettrodotto in aereo, in ingresso nella SSE di Calcinato, dal sostegno 1 al sostegno 4, con conseguente traslazione dell'interferenza con l'affiancamento elettrodotto Terna 380 kV.

M49.3: modifica alle prime campate di tre elettrodotto esistenti presso la SE di Lonato.

TAV 2

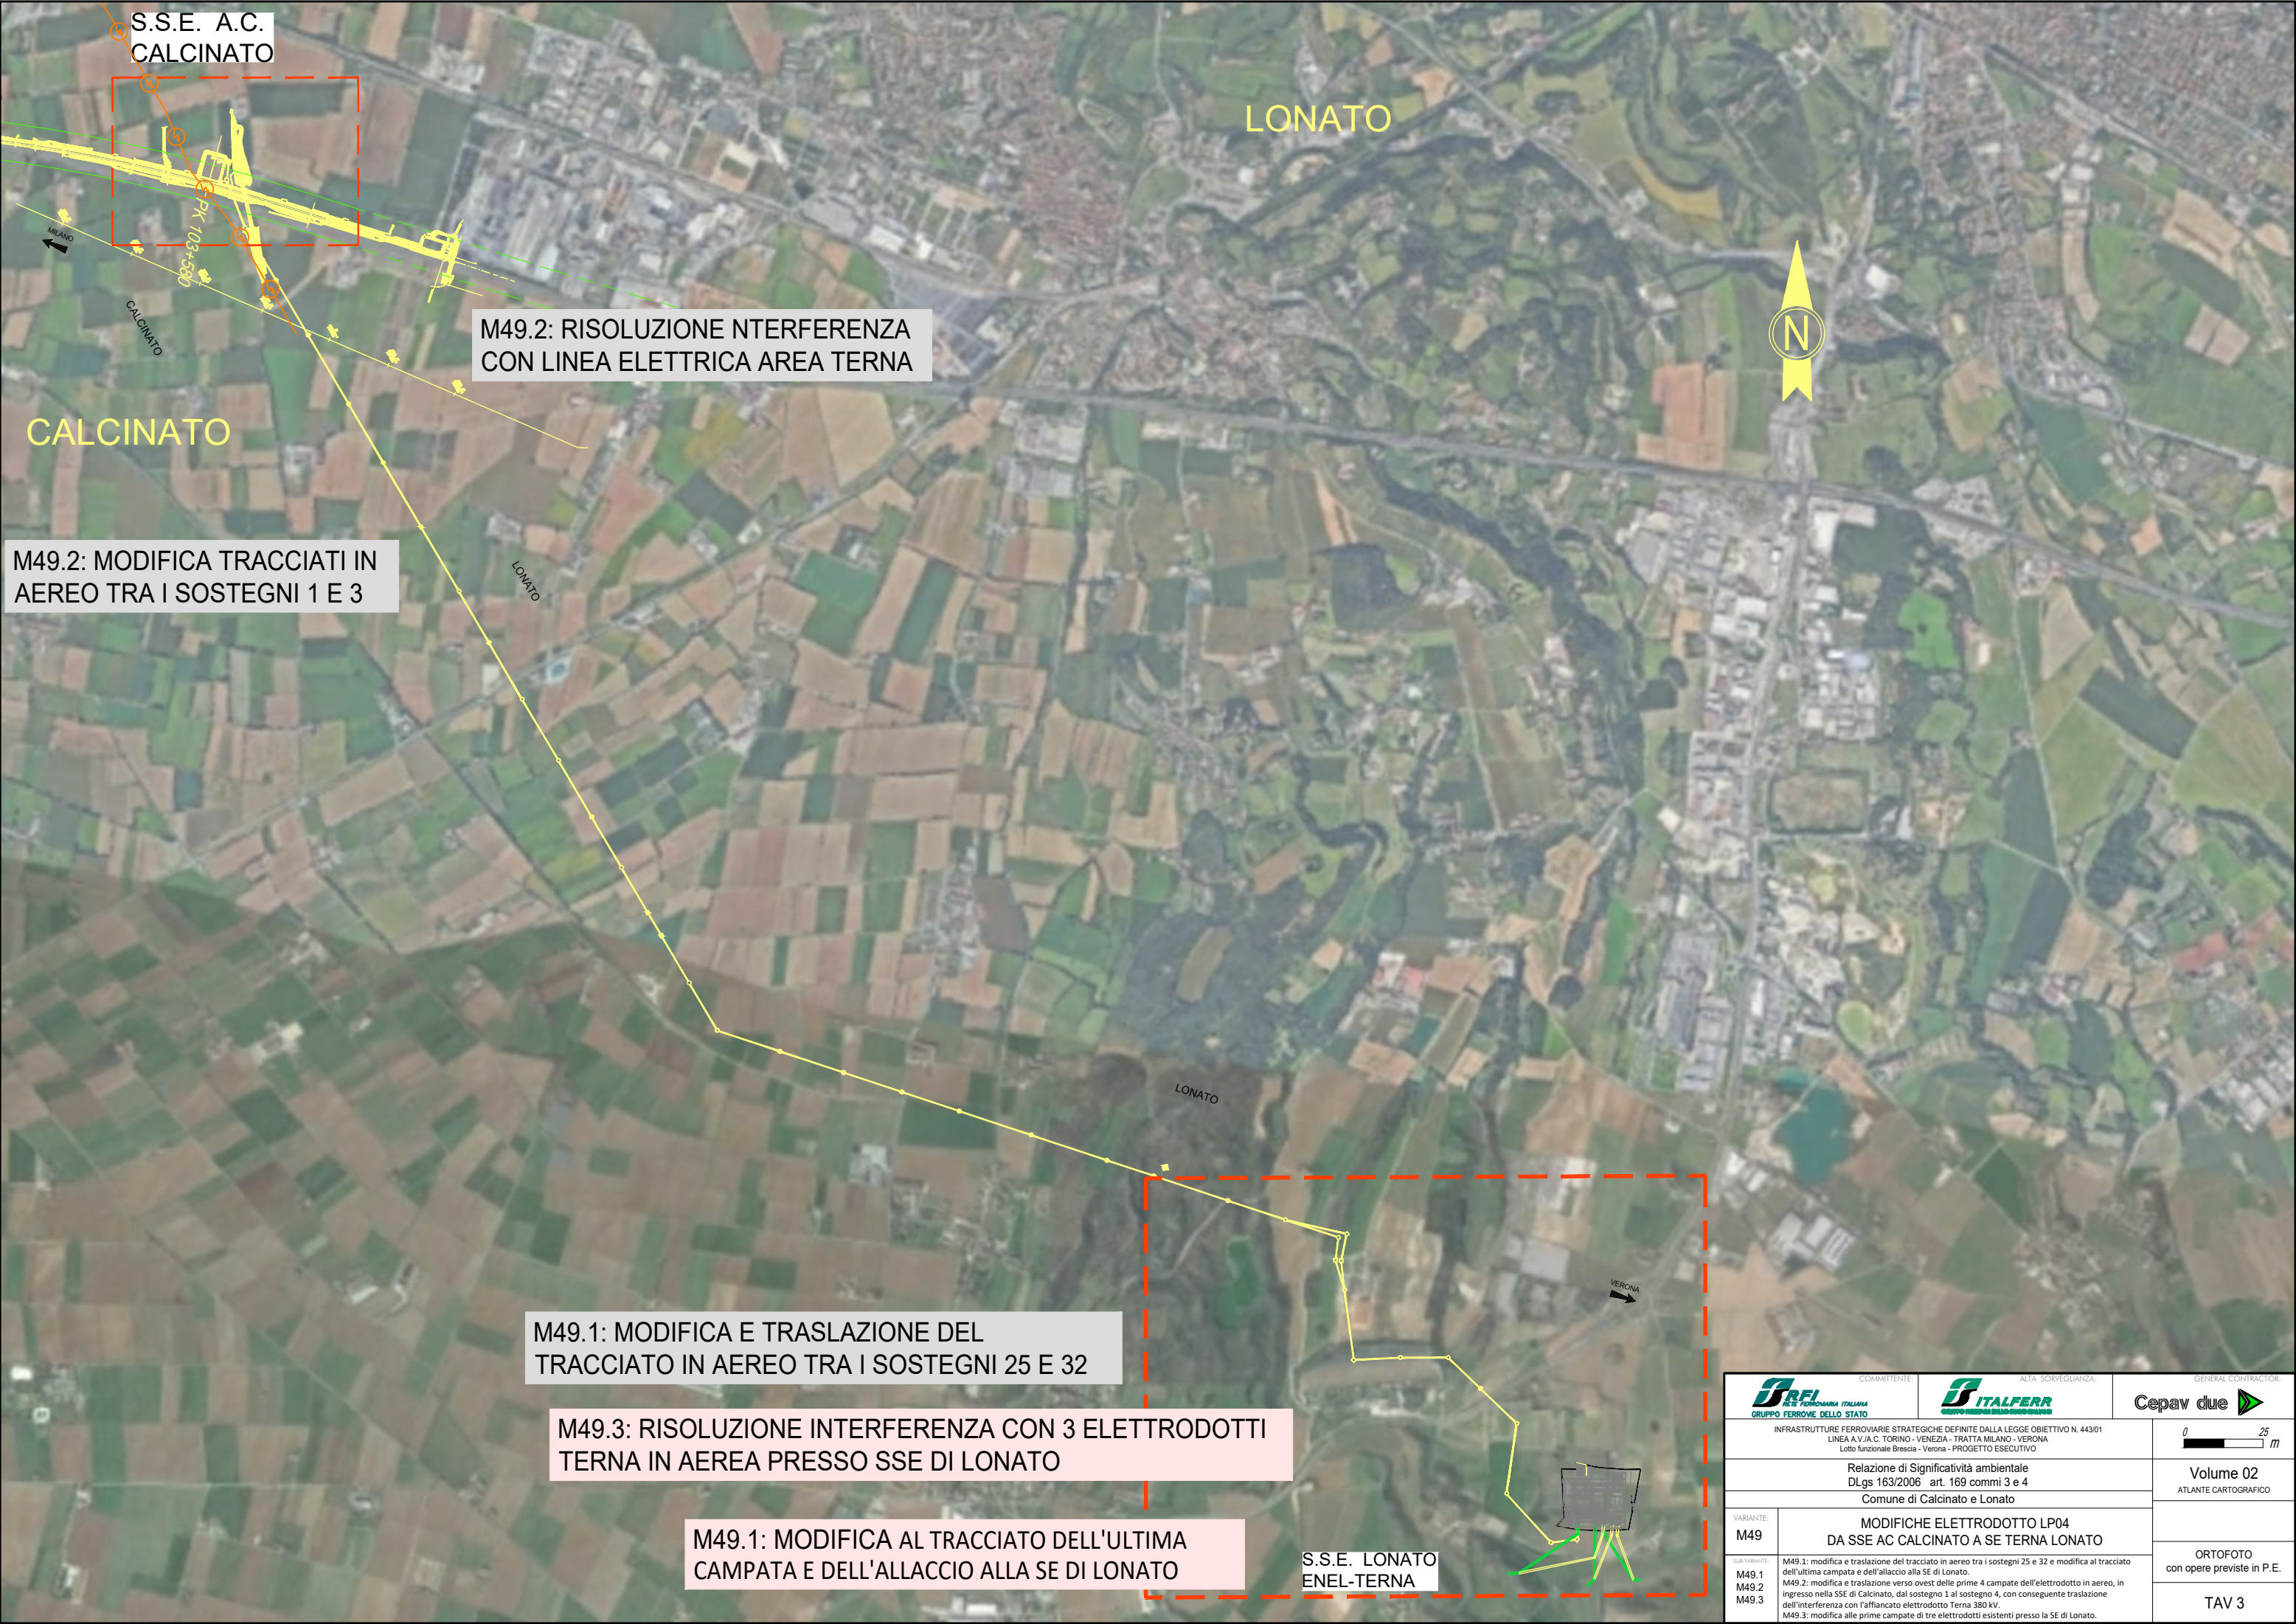

S.S.E. A.C. CALCINATO

MILANO

CALCINATO

PK 103+500

M49.2: MODIFICA TRACCIATI IN AEREO TRA I SOSTEGNI 1 E 3

M49.2: RISOLUZIONE NTERFERENZA CON LINEA ELETTRICA AREA TERNA

M49.1: MODIFICA E TRASLAZIONE DEL TRACCIATO IN AEREO TRA I SOSTEGNI 25 E 32


M49.3: RISOLUZIONE INTERFERENZA CON 3 ELETTRODOTTI TERNA IN AEREA PRESSO SSE DI LONATO

M49.1: MODIFICA AL TRACCIATO DELL'ULTIMA CAMPATA E DELL'ALLACCIO ALLA SE DI LONATO

S.S.E. LONATO ENEL-TERNA



					
COMITENTE:		ALTA SORVEGLIANZA		GENERAL CONTRACTOR:	
INFRASTRUTTURE FERROVIARIE STRATEGICHE DEFINITE DALLA LEGGE OBIETTIVO N. 443/01 LINEA A.V.I.A.C. TORINO - VENEZIA - TRATTA MILANO - VERONA Lotto funzionale Brescia - Verona - PROGETTO ESECUTIVO					
Relazione di Significatività ambientale DLgs 163/2006 art. 169 commi 3 e 4 Comune di Calcinato e Lonato				Volume 02 ATLANTE CARTOGRAFICO	
VARIANTE: M49	MODIFICHE ELETTRODOTTO LP04 DA SSE AC CALCINATO A SE TERNA LONATO				
SUB-VARIANTE: M49.1 M49.2 M49.3	M49.1: modifica e traslazione del tracciato in aereo tra i sostegni 25 e 32 e modifica al tracciato dell'ultima campata e dell'allaccio alla SE di Lonato. M49.2: modifica e traslazione verso ovest delle prime 4 campate dell'elettrodotto in aereo, in ingresso nella SSE di Calcinato, dal sostegno 1 al sostegno 4, con conseguente traslazione dell'interferenza con l'affiancato elettrodotto Terna 380 kV. M49.3: modifica alle prime campate di tre elettrodotti esistenti presso la SE di Lonato.				
				ORTOFOTO con opere previste in P.E.	
				TAV 3	

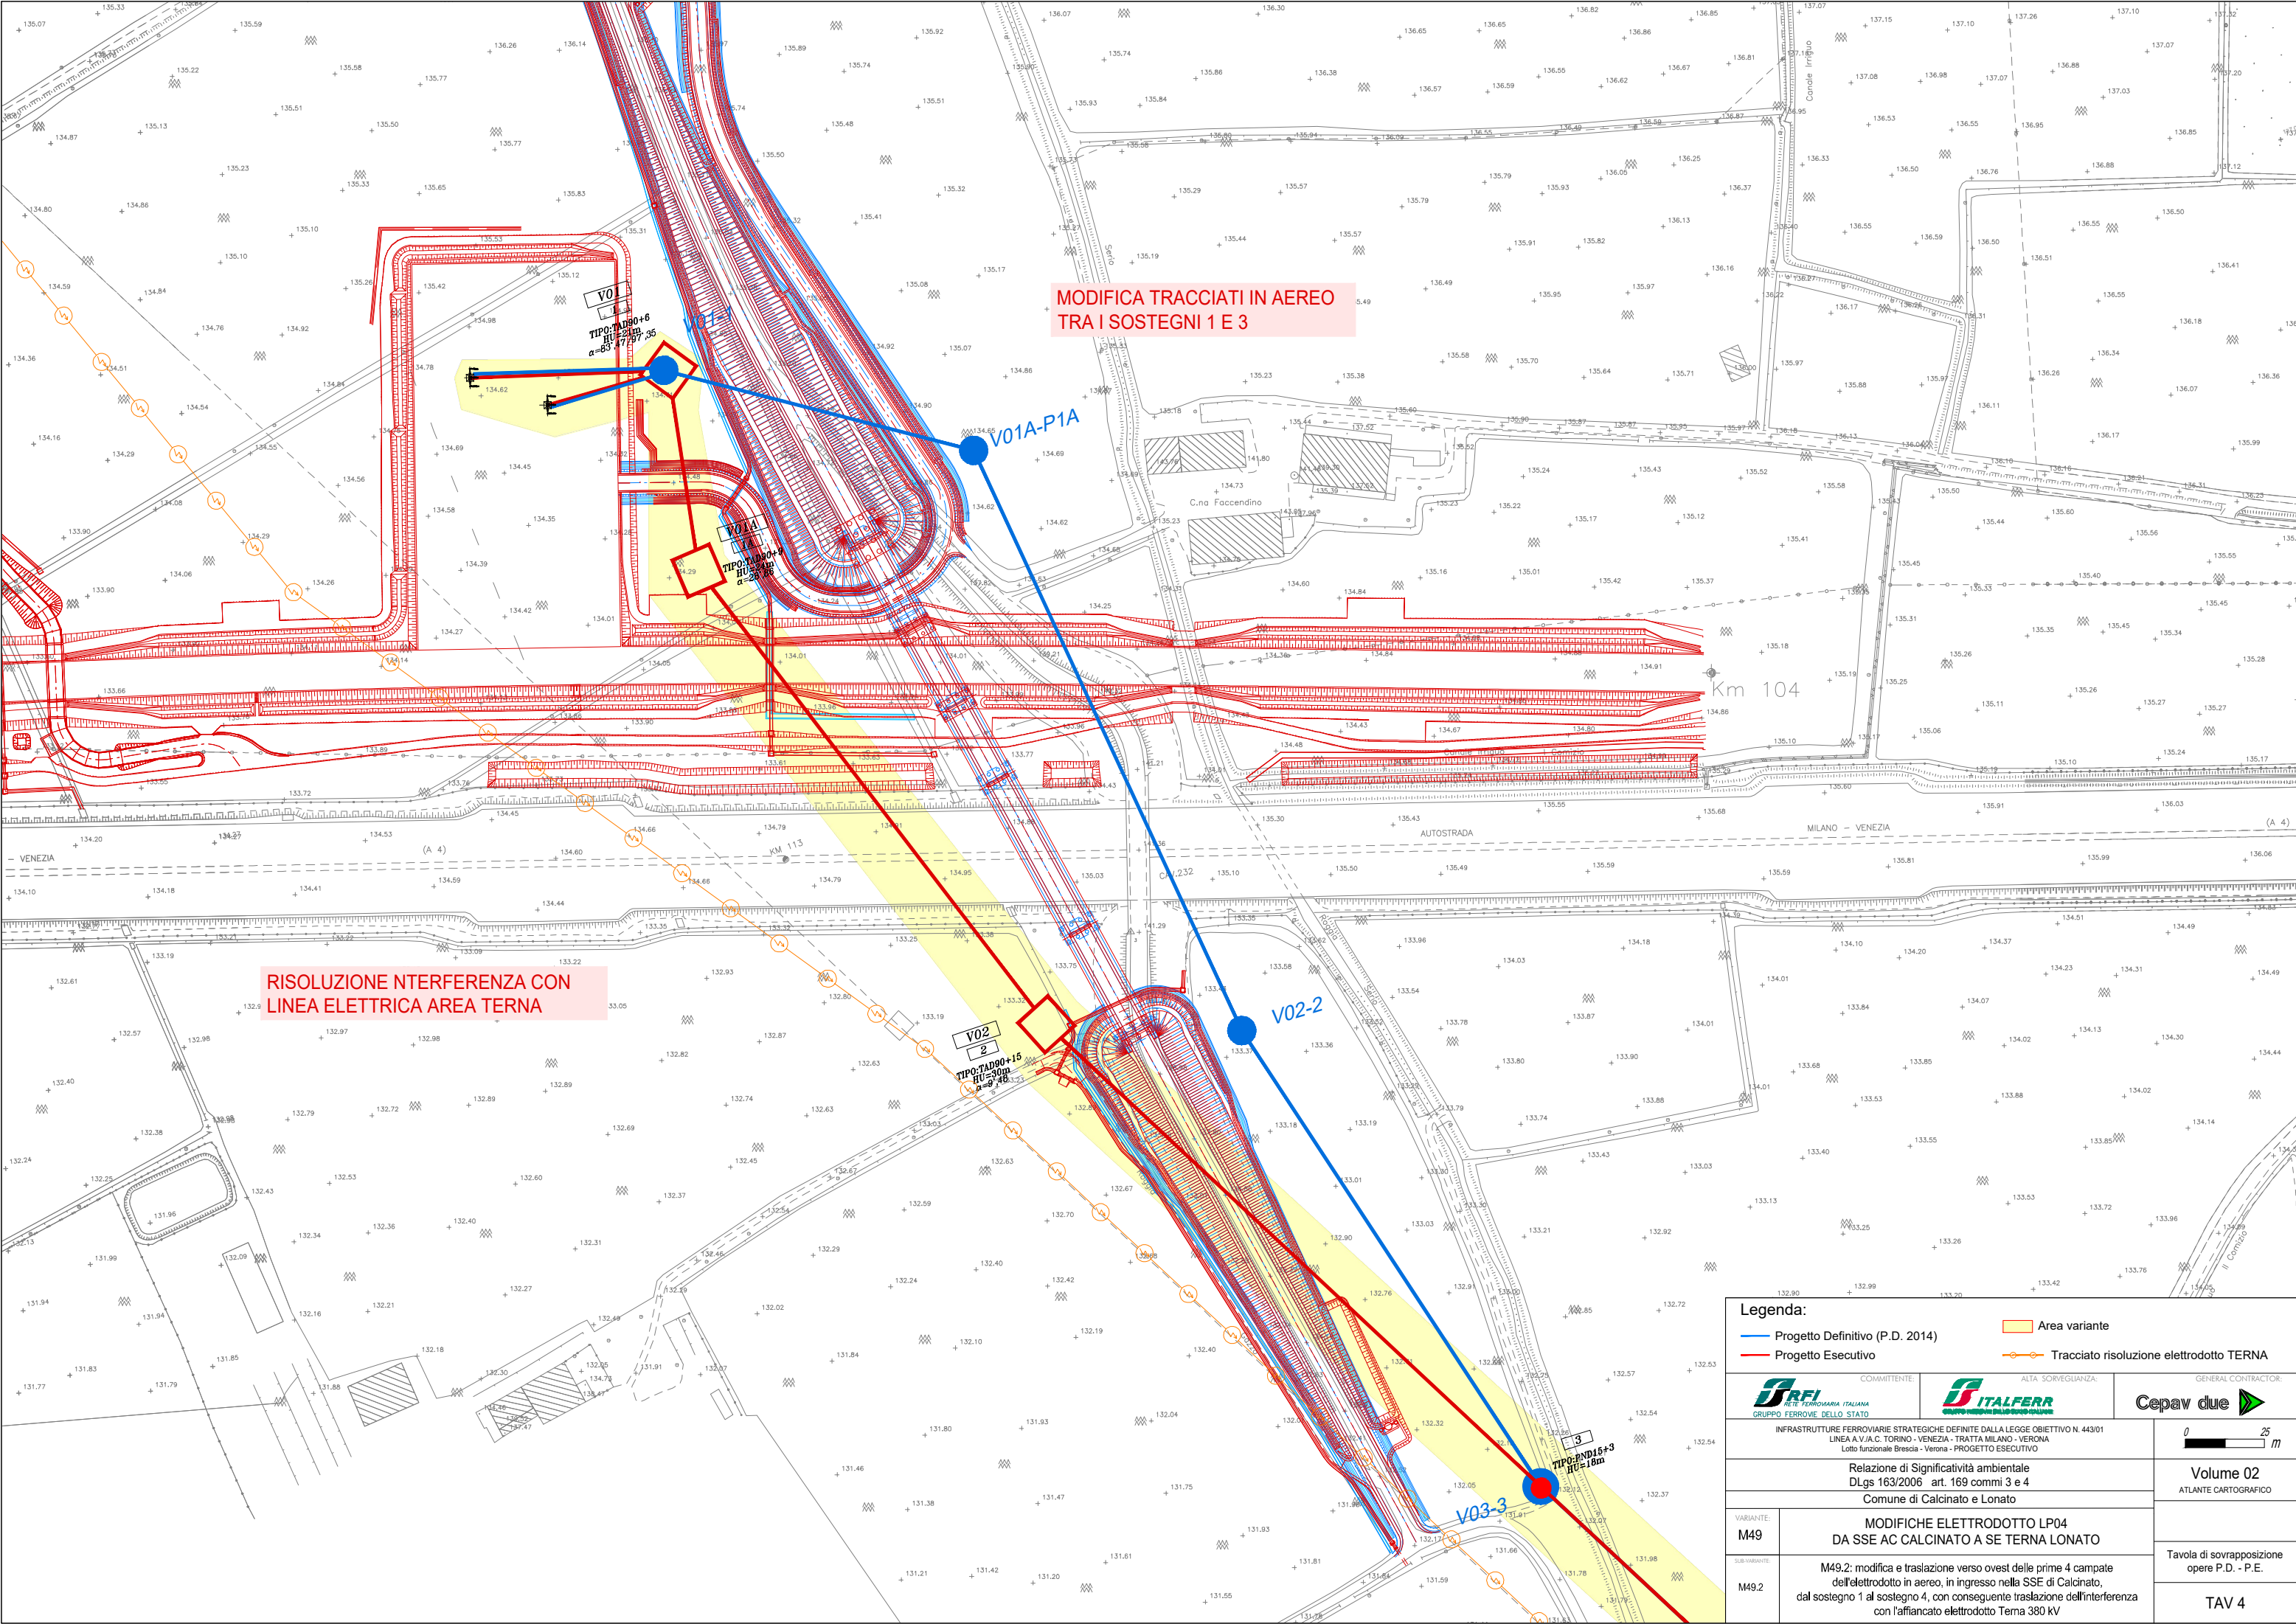

Legenda:

- Progetto Definitivo (P.D. 2014)
- Progetto Esecutivo
- Area variante
- Tracciato risoluzione elettrodotto TERNA

COMMITTENTE: **RFI**
RETE FERROVIARIA ITALIANA
GRUPPO FERROVIE DELLO STATO

ALTA SORVEGLIANZA: **ITALFERR**
GRUPPO FERROVIE DELLO STATO

GENERAL CONTRACTOR: **Cepav due**

INFRASTRUTTURE FERROVIARIE STRATEGICHE DEFINITE DALLA LEGGE OBIETTIVO N. 443/01
LINEA A.V.A.O. TORINO - VENEZIA - TRATTA MILANO - VERONA
Lotto funzionale Brescia - Verona - PROGETTO ESECUTIVO

Relazione di Significatività ambientale
DLgs 163/2006 art. 169 commi 3 e 4
Comune di Calcinato e Lonato


0 25 m

Volume 02
ATLANTE CARTOGRAFICO

VARIANTE: M49	MODIFICHE ELETTRODOTTO LP04 DA SSE AC CALCINATO A SE TERNA LONATO
SUB-VARIANTE: M49.2	M49.2: modifica e traslazione verso ovest delle prime 4 campate dell'elettrodotto in aereo, in ingresso nella SSE di Calcinato, dal sostegno 1 al sostegno 4, con conseguente traslazione dell'interferenza con l'affiancato elettrodotto Terna 380 KV

Tavola di sovrapposizione opere P.D. - P.E.

TAV 4

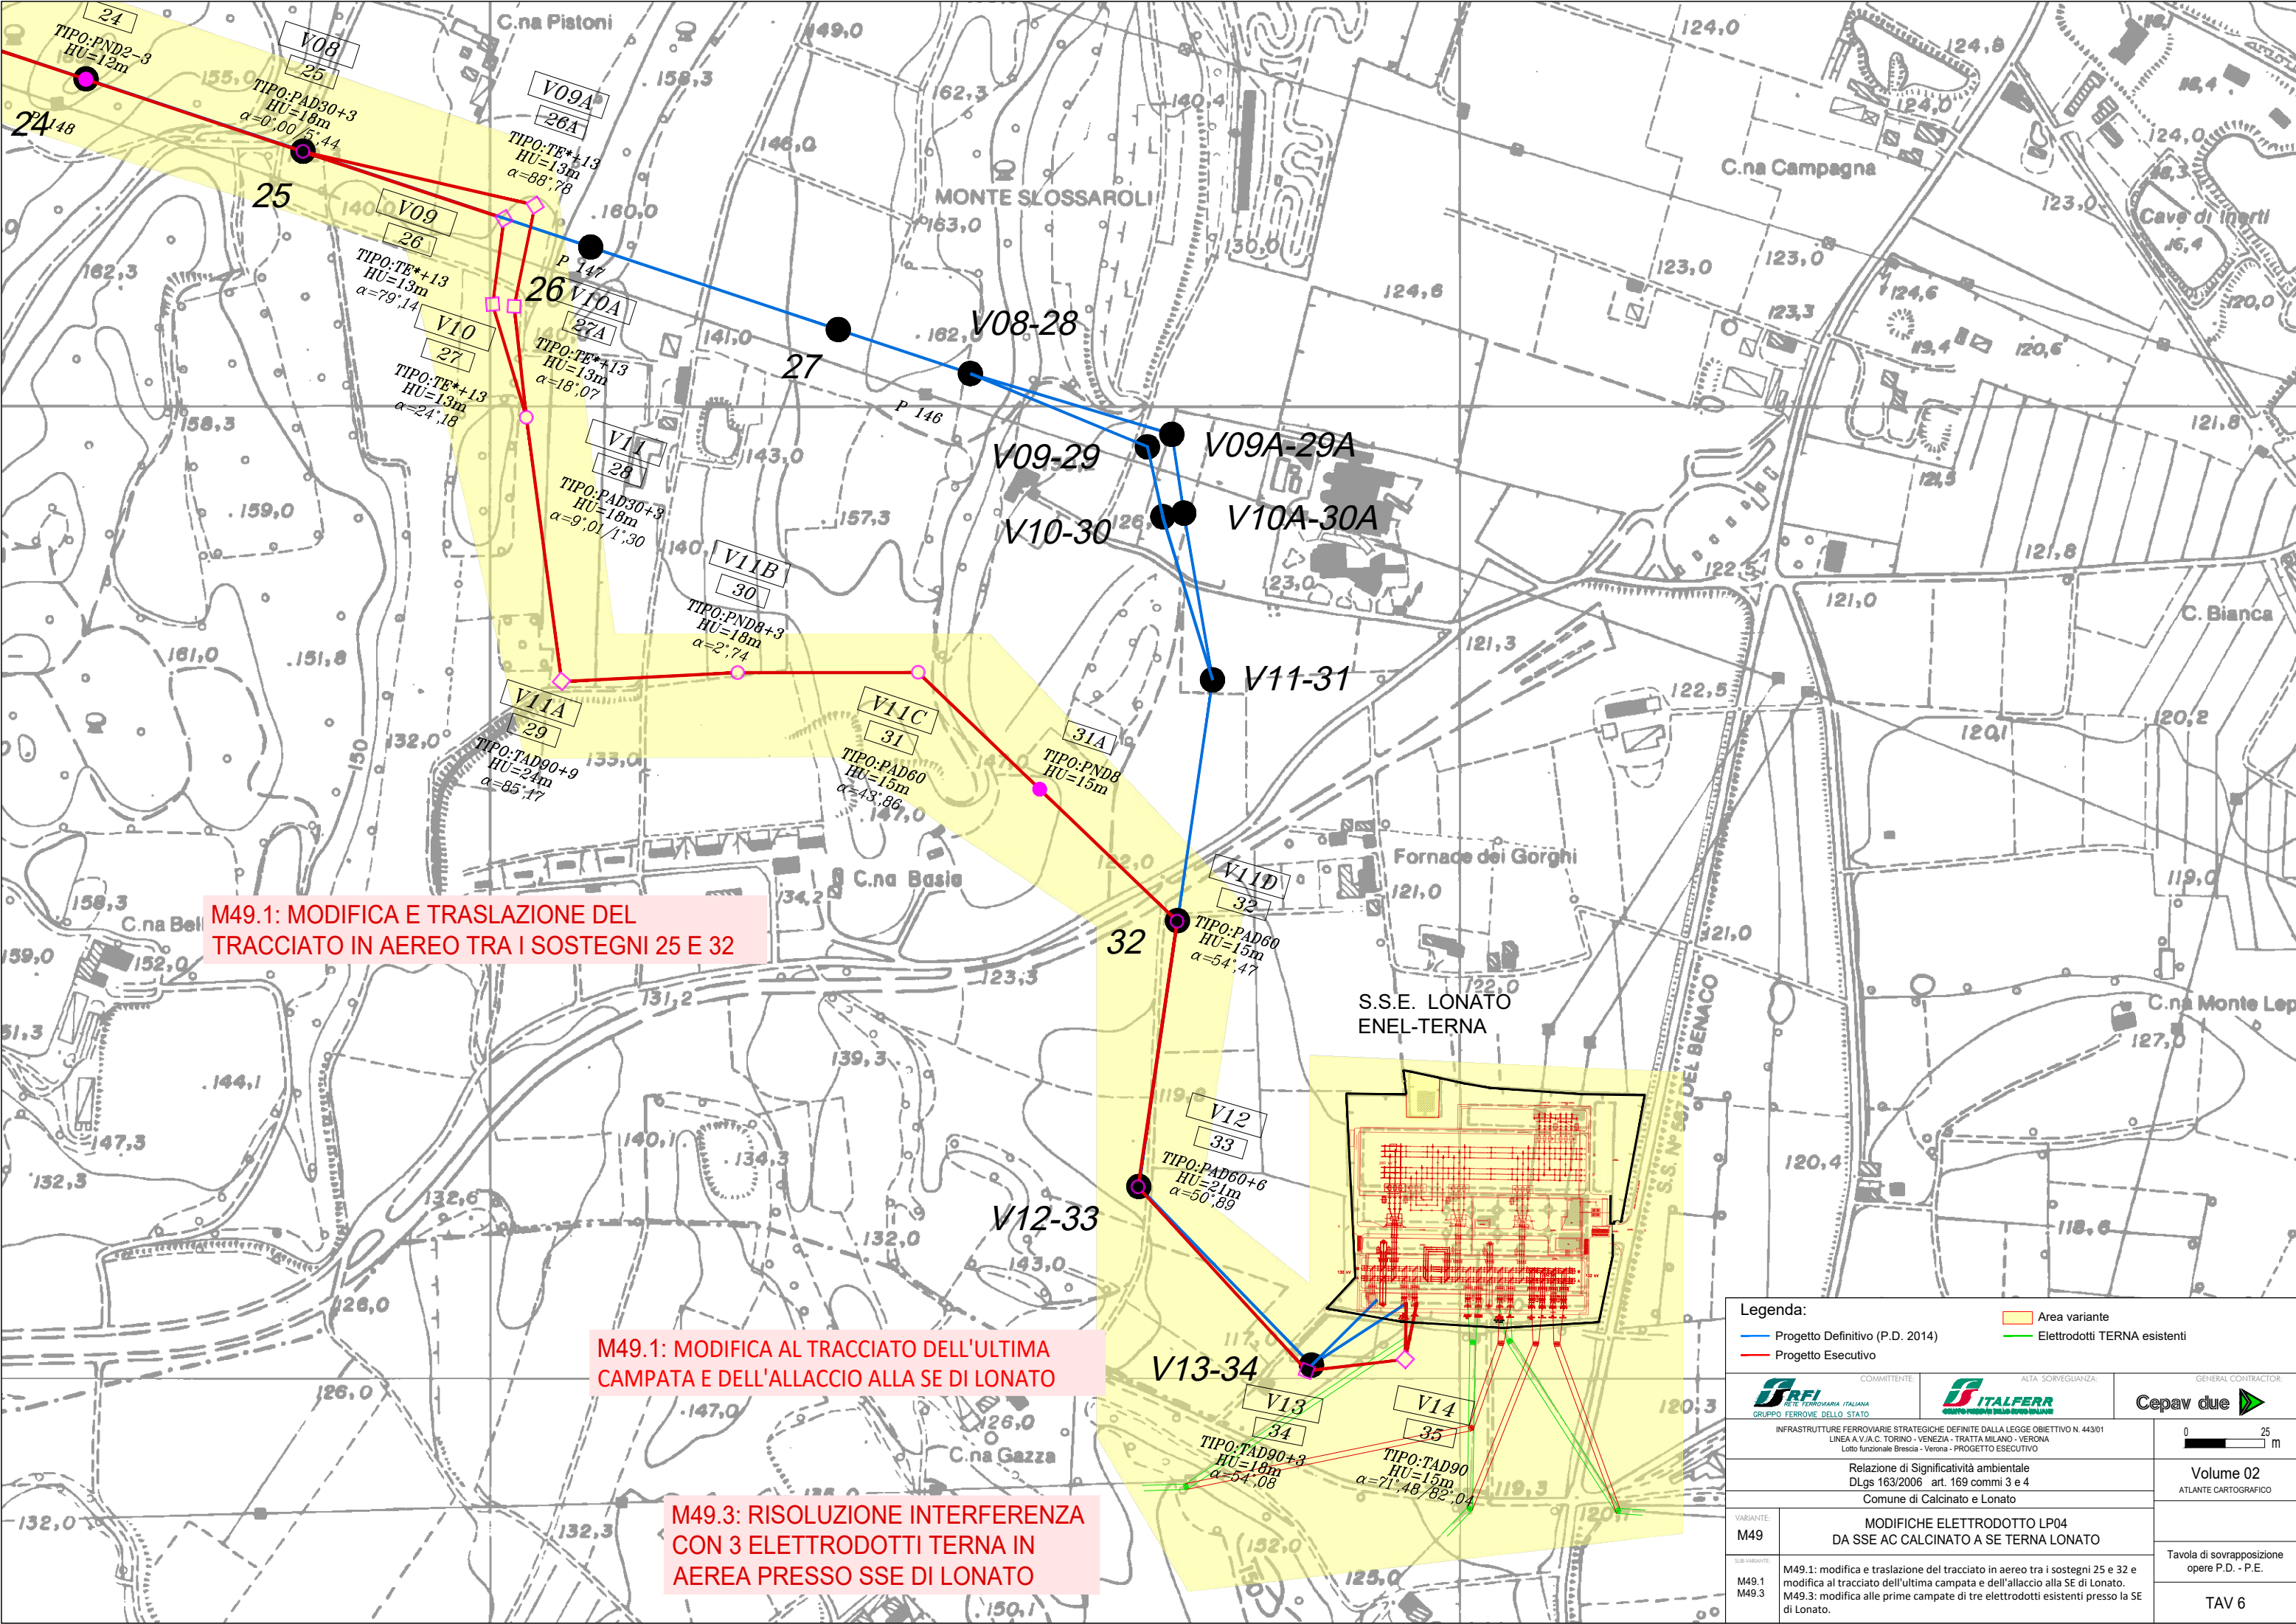

M49.1: MODIFICA E TRASLAZIONE DEL TRACCIATO IN AEREO TRA I SOSTEGNI 25 E 32

M49.1: MODIFICA AL TRACCIATO DELL'ULTIMA CAMPATA E DELL'ALLACCIO ALLA SE DI LONATO

M49.3: RISOLUZIONE INTERFERENZA CON 3 ELETTRODOTTI TERNA IN AEREA PRESSO SSE DI LONATO

Legenda:

Progetto Definitivo (P.D. 2014)

Progetto Esecutivo

Area variante

Elettrodotti TERNA esistenti

COMMITTENTE:
INFRASTRUTTURE FERROVIARIE STRATEGICHE DEFINITE DALLA LEGGE OBIETTIVO N. 443/01
LINEA V.A.C. TORINO - VENEZIA - TRATTA MILANO - VERONA
Lotto funzionale Brescia - Verona - PROGETTO ESECUTIVO

ALTA SORVEGLIANZA:
ITALFERR

GENERAL CONTRACTOR:
Cepav due

Relazione di Significatività ambientale
DLgs 163/2006 art. 169 commi 3 e 4
Comune di Calcinato e Lonato

Volume 02
ATLANTE CARTOGRAFICO

VARIANTE:
M49


SUB-VARIANTE:
M49.1
M49.3

MODIFICHE ELETTRODOTTO LP04
DA SSE AC CALCINATO A SE TERNA LONATO

M49.1: modifica e traslazione del tracciato in aereo tra i sostegni 25 e 32 e modifica al tracciato dell'ultima campata e dell'allaccio alla SE di Lonato.
M49.3: modifica alle prime campate di tre elettrodotti esistenti presso la SE di Lonato.

Tavola di sovrapposizione
opere P.D. - P.E.

TAV 6

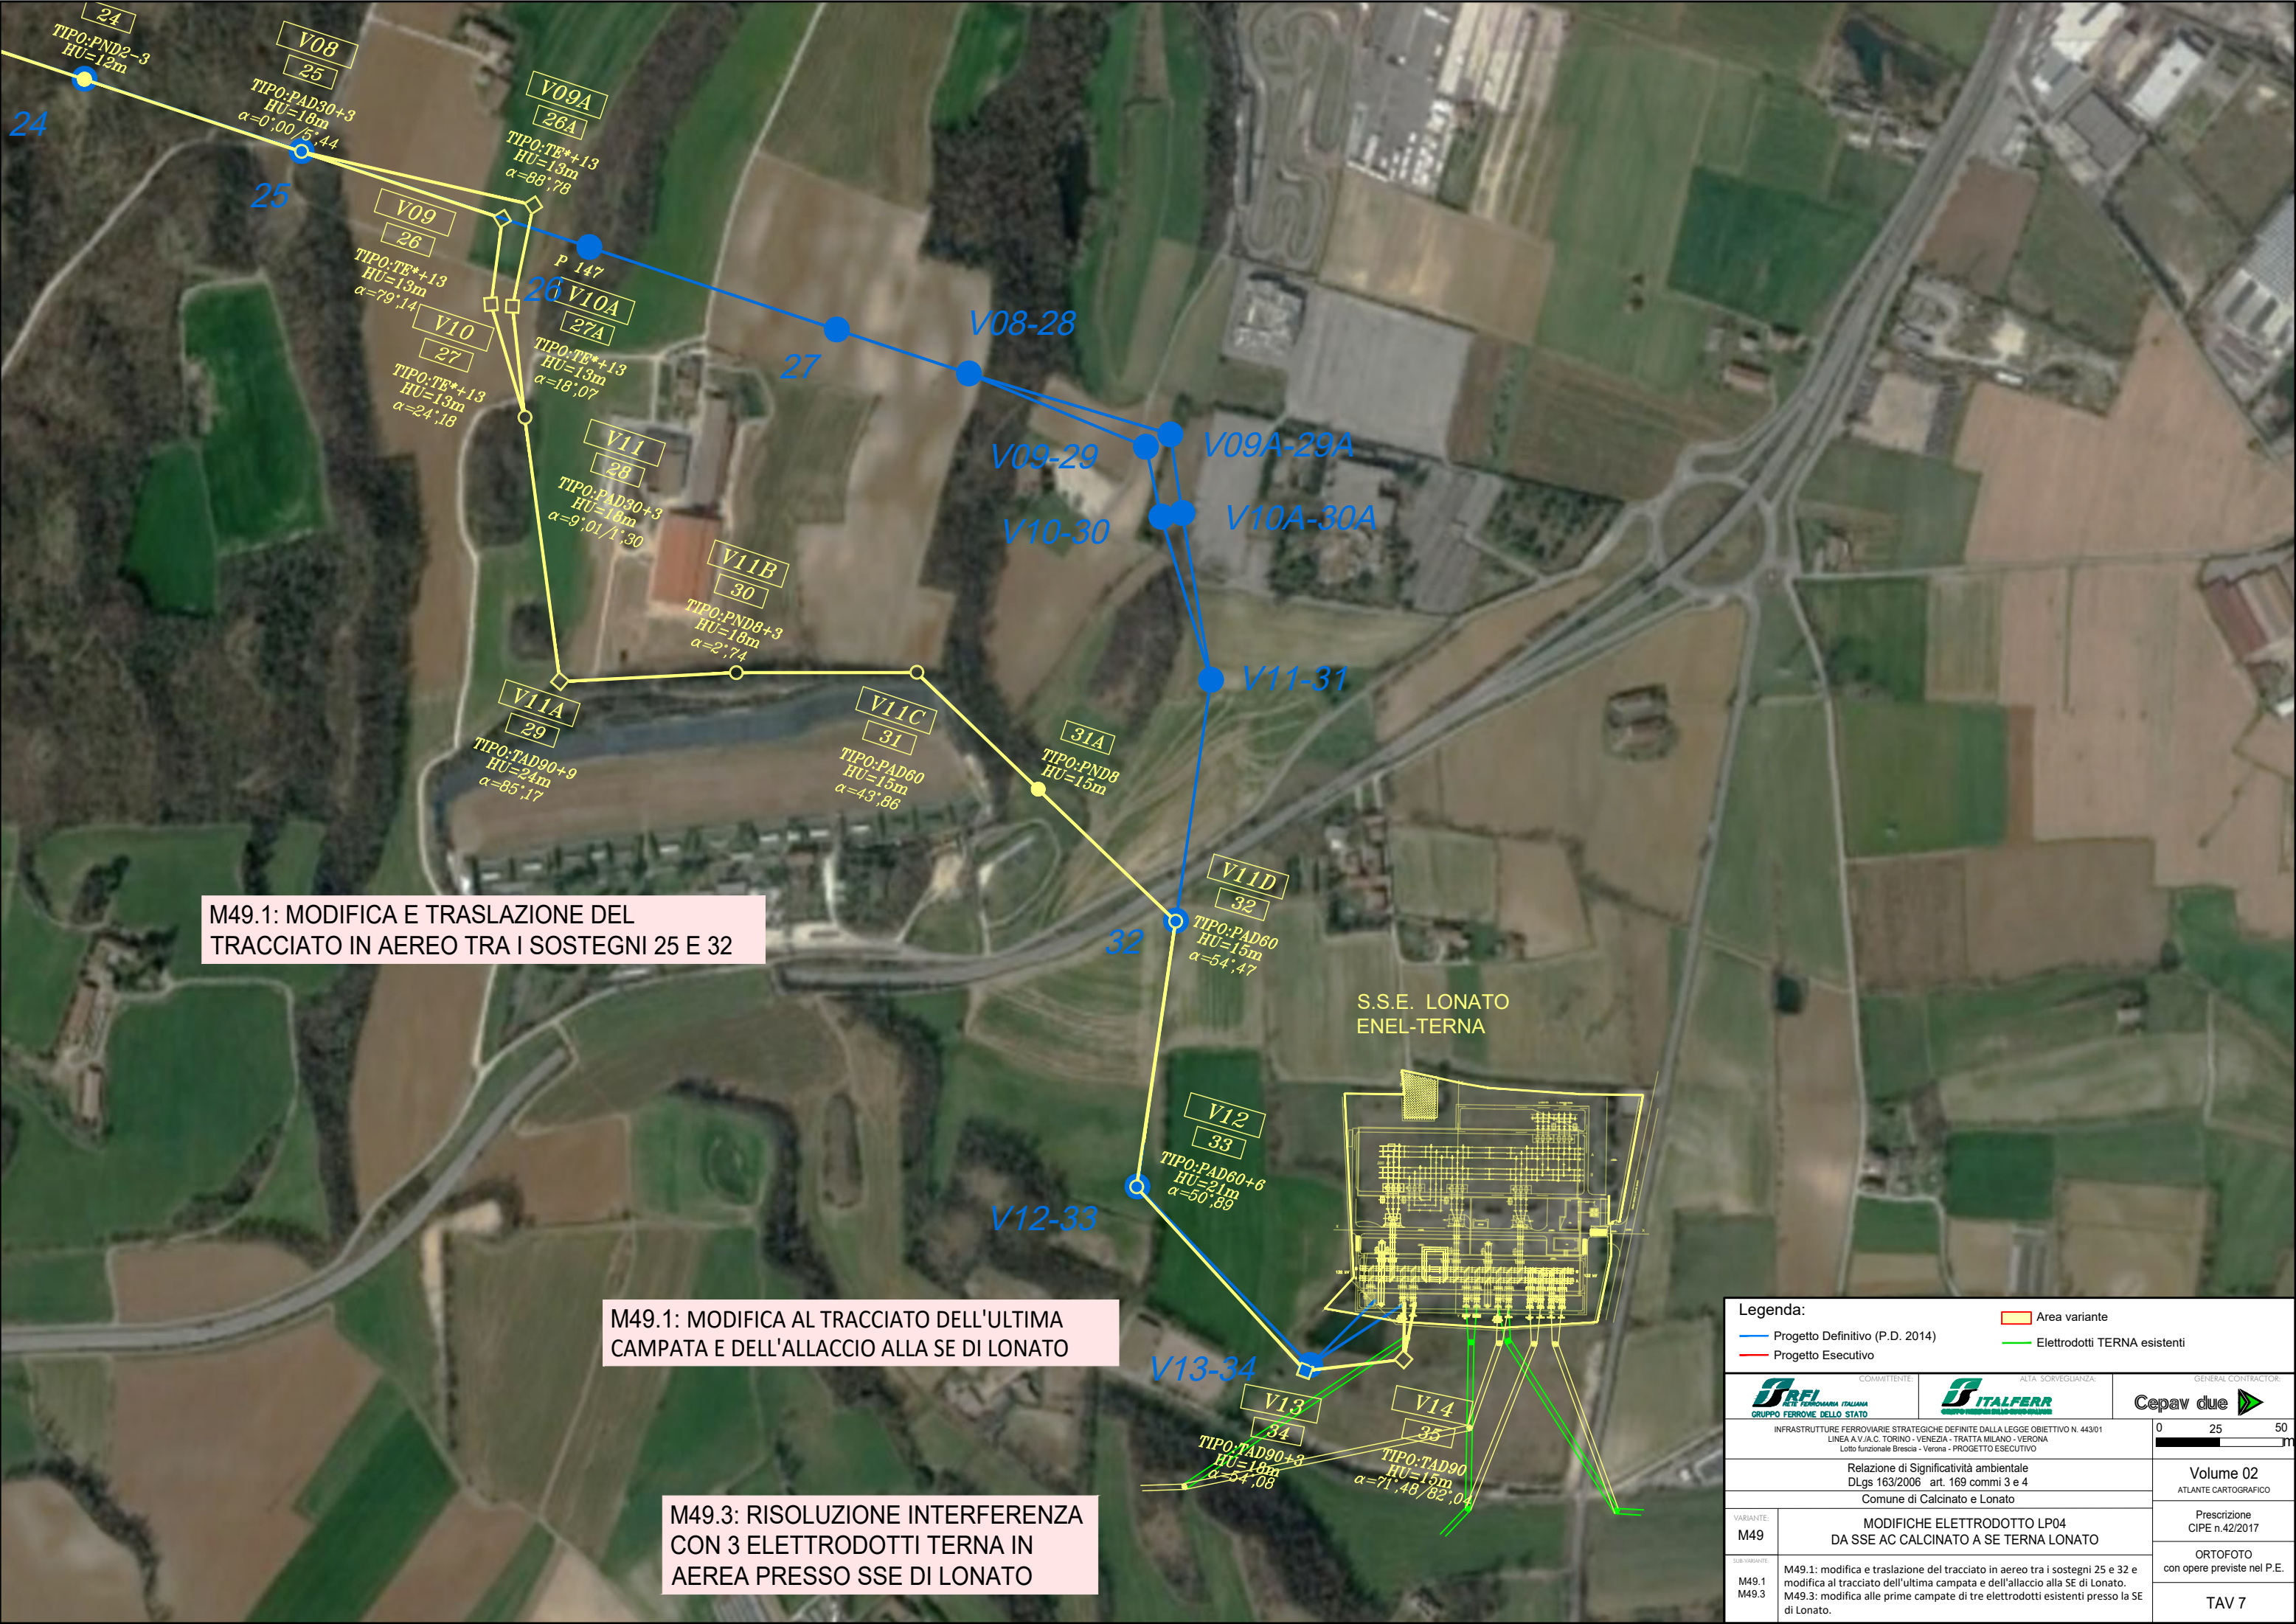

M49.1: MODIFICA E TRASLAZIONE DEL TRACCIATO IN AEREO TRA I SOSTEGNI 25 E 32

M49.1: MODIFICA AL TRACCIATO DELL'ULTIMA CAMPATA E DELL'ALLACCIO ALLA SE DI LONATO

M49.3: RISOLUZIONE INTERFERENZA CON 3 ELETTRODOTTI TERNA IN AEREA PRESSO SSE DI LONATO

Legenda:

Progetto Definitivo (P.D. 2014)

Progetto Esecutivo

Area variante

Elettrodotti TERNA esistenti

COMMITTENTE:

INFRASTRUTTURE FERROVIARIE STRATEGICHE DEFINITE DALLA LEGGE OBIETTIVO N. 443/01

LINEA A.V. A.C. TORINO - VENEZIA - TRATTA MILANO - VERONA

Lotto funzionale Brescia - Verona - PROGETTO ESECUTIVO

ALTA SORVEGLIANZA:

ITALFERR

GENERAL CONTRACTOR:

Cepav due

Relazione di Significatività ambientale

DLgs 163/2006 art. 169 commi 3 e 4

Comune di Calcinato e Lonato

Volume 02

ATLANTE CARTOGRAFICO

Prescrizione

CIPE n.42/2017

ORTOFOTO

con opere previste nel P.E.

VARIANTE:

M49

MODIFICHE ELETTRODOTTO LP04

DA SSE AC CALCINATO A SE TERNA LONATO

SUB-VARIANTE:

M49.1
M49.3

M49.1: modifica e traslazione del tracciato in aereo tra i sostegni 25 e 32 e modifica al tracciato dell'ultima campata e dell'allaccio alla SE di Lonato.

M49.3: modifica alle prime campate di tre elettrodotti esistenti presso la SE di Lonato.


0

25

50

m

TAV 7

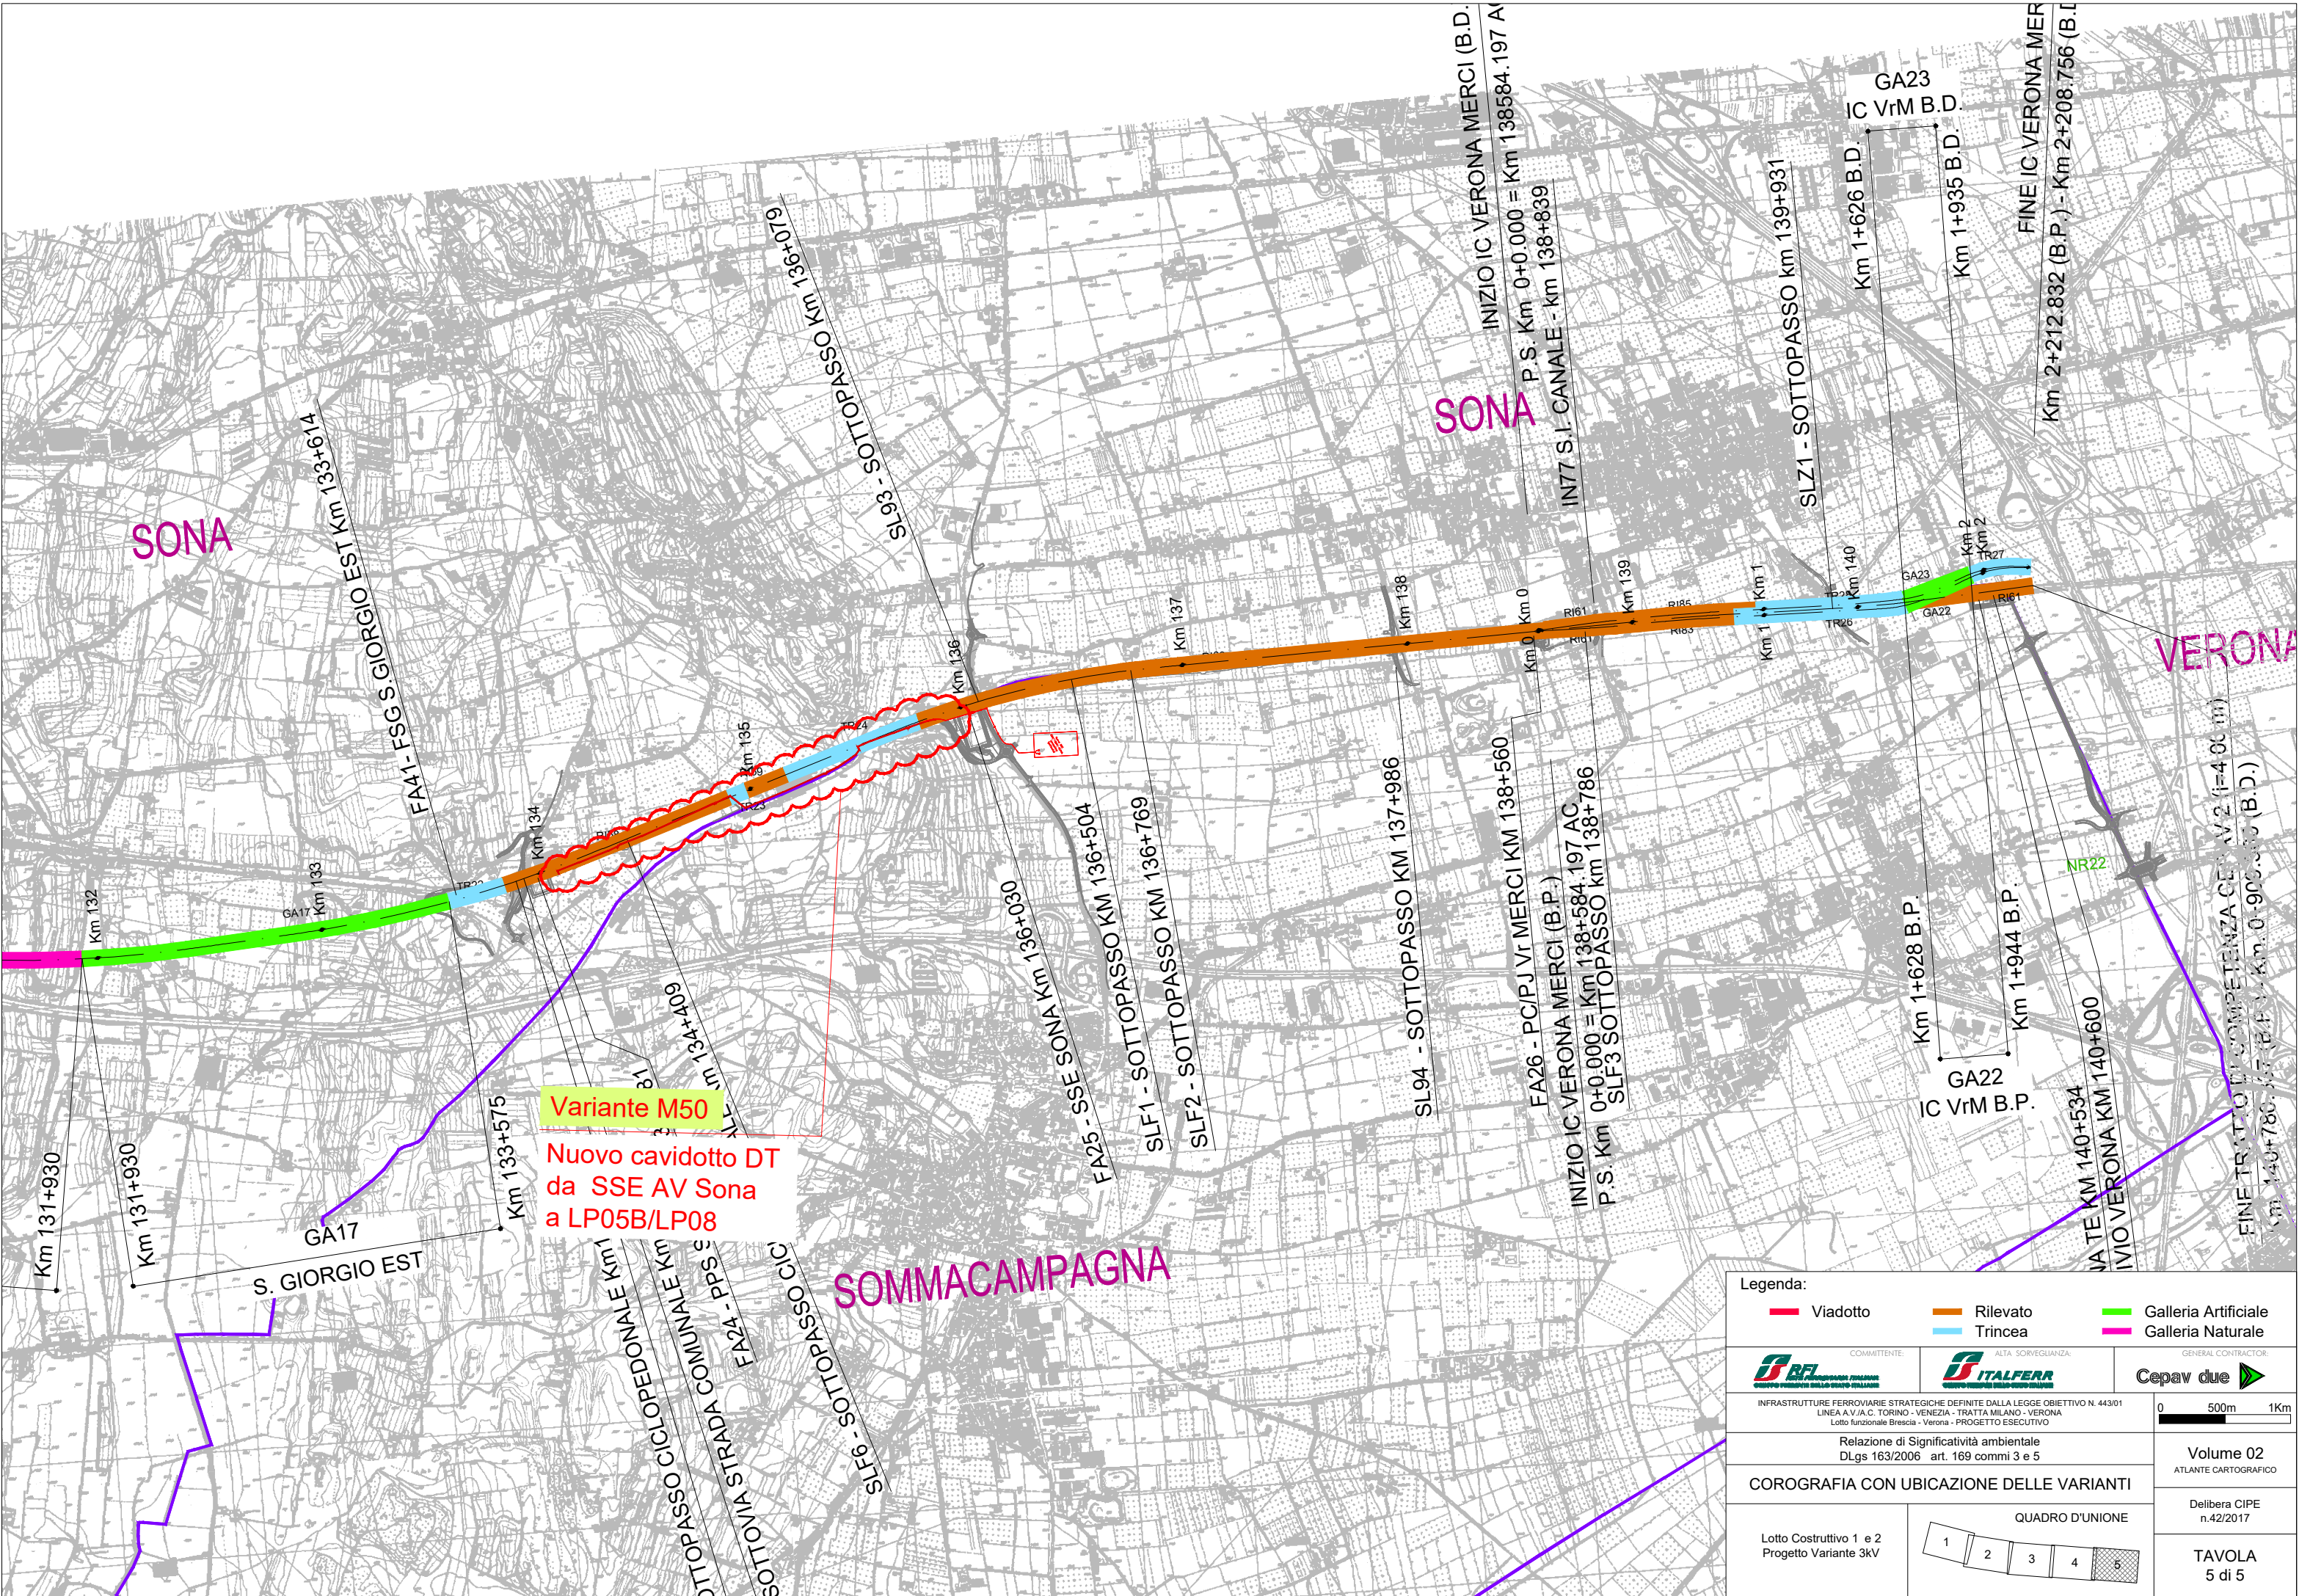

Variante M50

**Nuovo cavidotto DT
da SSE AV Sona
a LP05B/LP08**

Legenda:

— Viadotto	— Rilevato	— Galleria Artificiale
— Trincea	— Galleria Naturale	

COMMITTENTE: **R.F.I.**

ALTA SORVEGLIANZA: **ITALFERR**

GENERAL CONTRACTOR: **Cepav due**

INFRASTRUTTURE FERROVIARIE STRATEGICHE DEFINITE DALLA LEGGE OBIETTIVO N. 443/01
LINEA A.V.I.A.C. TORINO - VENEZIA - TRATTA MILANO - VERONA
Lotto funzionale Brescia - Verona - PROGETTO ESECUTIVO

Relazione di Significatività ambientale
DLgs 163/2006 art. 169 commi 3 e 5

COROGRAFIA CON UBICAZIONE DELLE VARIANTI

Lotto Costruttivo 1 e 2
Progetto Variante 3kV

QUADRO D'UNIONE

1	2	3	4	5
---	---	---	---	---

0 500m 1Km

Volume 02
ATLANTE CARTOGRAFICO

Delibera CIPE
n.42/2017

TAVOLA
5 di 5

Elettrodotto interrato 132kV doppia terna
per l'alimentazione della SSE Sona 132/3kV
del progetto AV/AC

MILANO

INFRASTRUTTURE FERROVIARIE STRATEGICHE DEFINITE DALLA LEGGE OBIETTIVO N. 443/01 LINEA A.V./A.C. TORINO - VENEZIA - TRATTA MILANO - VERONA Lotto funzionale Brescia - Verona - PROGETTO ESECUTIVO					
Relazione di Significatività ambientale DLgs 163/2006 art. 169 commi 3 e 4 Comune di Sona e Sommacampagna					
VARIANTE: M50		NUOVO CAVIDOTTO DT DA SSE AV SONA A LP05B/LP08			
SUB-VARIANTE:					
		0 25 50 m		Volume 02 ATLANTE CARTOGRAFICO	
				Prescrizione CIPE n.42/2017	
				ORTOFOTO con opere previste nel P.E.	
				TAV 10	

Elettrodotto interrato 132kV doppia terna
per l'alimentazione della SSE Sona 132/3kV
del progetto AV/AC

Legenda:

Area variante

Progetto Esecutivo

Limite corridoio urbanistico

Fascia di rispetto stradale

COMMITTENTE:

RFI

RETE FERROVIARIA ITALIANA

GRUPPO FERROVIE DELLO STATO

ALTA SORVEGLIANZA:

ITALFERR

GRUPPO FERROVIE ITALIANE

GENERAL CONTRACTOR:

Cepav due

INFRASTRUTTURE FERROVIARIE STRATEGICHE DEFINITE DALLA LEGGE OBIETTIVO N. 443/01

LINEA A.V./A.C. TORINO - VENEZIA - TRATTA MILANO - VERONA

Lotto funzionale Brescia - Verona - PROGETTO ESECUTIVO

Relazione di Significatività ambientale

DLgs 163/2006 art. 169 commi 3 e 4

Comune di Sona e Sommacampagna

VARIANTE:

M50

SUB-VARIANTE:

NUOVO CAVIDOTTO DT

DA SSE AV SONA A LP05B/LP08

025

m

Volume 02

ATLANTE CARTOGRAFICO

Tavola di sovrapposizione

opere P.D. - P.E.

TAV 11

Elettrodotto interrato 132kv doppia terna
per l'alimentazione della SSE Sona 132/3kv
del progetto AV/AC

		COMMITTENTE:		ALTA SORVEGLIANZA:	GENERAL CONTRACTOR:
INFRASITRUTTURE FERROVIARIE STRATEGICHE DEFINITE DALLA LEGGE OBIETTIVO N. 443/01 LINEA A.V./A.C. TORINO - VENEZIA - TRATTA MILANO - VERONA Lotto funzionale Brescia - Verona - PROGETTO ESECUTIVO					
Relazione di Significatività ambientale DLgs 163/2006 art. 169 commi 3 e 4 Comune di Sona e Sommacampagna					
VARIANTE:	M50	NUOVO CAVIDOTTO DT DA SSE AV SONA A LP05B/LP08			
SUB-VARIANTE:					
				0 25 50 m	
				Volume 02 ATLANTE CARTOGRAFICO	
				Prescrizione CIPE n.42/2017	
				ORTOFOTO con opere previste nel P.E.	
				TAV12	