

Premessa

Nell'ambito della documentazione predisposta per la relazione di significatività ambientale delle opere in variante di tipo **localizzativo** del progetto AV Brescia - Verona (procedura ai sensi del coma 5 dell'articolo 169 del DLgs 163 / 2006), il presente volume ha lo scopo di rappresentare graficamente le variazioni apportate alle opere da realizzare per quanto riguarda gli impianti tecnologici che fano parte del lotto costruttivo 2.

Per ciascuna delle due varianti (V17 e V18) si riportano le tavole di confronto tra la soluzione di progetto prevista nel progetto definitivo presentato nella Conferenza di Servizi e la nuova soluzione del progetto esecutivo di variante per adeguare le opere alla modifica del sistema di alimentazione elettrica. Inoltre, al fine di fornire informazioni sul territorio in cui si inseriranno le opere, ciascuna carta tecnica di raffronto delle soluzioni di progetto è seguita da una ortofoto su cui sono riportati i medesimi progetti da confrontare. Nela caso specifico trattandosi di due interventi nuovi viene ovviamente rappresentato solo il nuovo intervento che integra il sistema di alimentazione elettrica.

In particolare, di seguito si riporta:

- **la corografia** in scala 1:25.000 nella quale è indiatà l'ubicazione delle varianti non localizzative oggetto della presente procedura con la relativa sigla identificatrice;
- **le carte di dettaglio** in cui si rappresenta il progetto esecutivo di variante in colore rosso. Le etichette identificano le specifiche variazioni oggetto della tavola. inoltre, l'area oggetto di variante nell'ambito del progetto rappresentato sulla tavola è evidenziata da uno sfondo giallo;

Il progetto è anche riportato su **foto aerea** in colore giallo.

COMMITTENTE:



ALTA SORVEGLIANZA:



GENERAL CONTRACTOR:

Cepav due

Consorzio ENI per l' Alta Velocità




INFRASTRUTTURE FERROVIARIE STRATEGICHE DEFINITE DALLA
LEGGE OBIETTIVO N. 443/01

LINEA A.V. /A.C. TORINO - VENEZIA Tratta MILANO - VERONA
Lotto funzionale Brescia-Verona
PROGETTO ESECUTIVO

RELAZIONE AMBIENTALE PER LE OPERE IN VARIANTE AI SENSI DELLA
PROCEDURA DEL DLGS 163/2006, ART. 169, COMMI 3 E 5 VOL. 02:
Atlante cartografico - tavole di confronto progetto definitivo di CDS e progetto
di variante; tavole progetto esecutivo di var. su ortofoto - Varianti V17 e V18

GENERAL CONTRACTOR		DIRETTORE LAVORI		SCALA :			
Consorzio Cepav due		Consorzio Cepav due Il Direttore del Consorzio (Ing. T. Tarantola)		--			
Data:		Data:					
COMMESSA	LOTTO	FASE	ENTE	TIPO DOC.	OPERA/DISCIPLINA	PROGR.	REV.
IN0R	11	E	E2	PX	IM0000	010	A
PROGETTAZIONE							IL PROGETTISTA
Rev.	Descrizione	Redatto	Data	Verificato	Data	Progettista Integratore	Data
A	EMISSIONE PE	LOSI	23/03/21	TRUGLIO	23/03/21	LIANI	23/03/21
B							
CIG. 751447334A							File: IN0R11EE2PXIM0000010A_01.dwg
							CUP: F81H91000000008

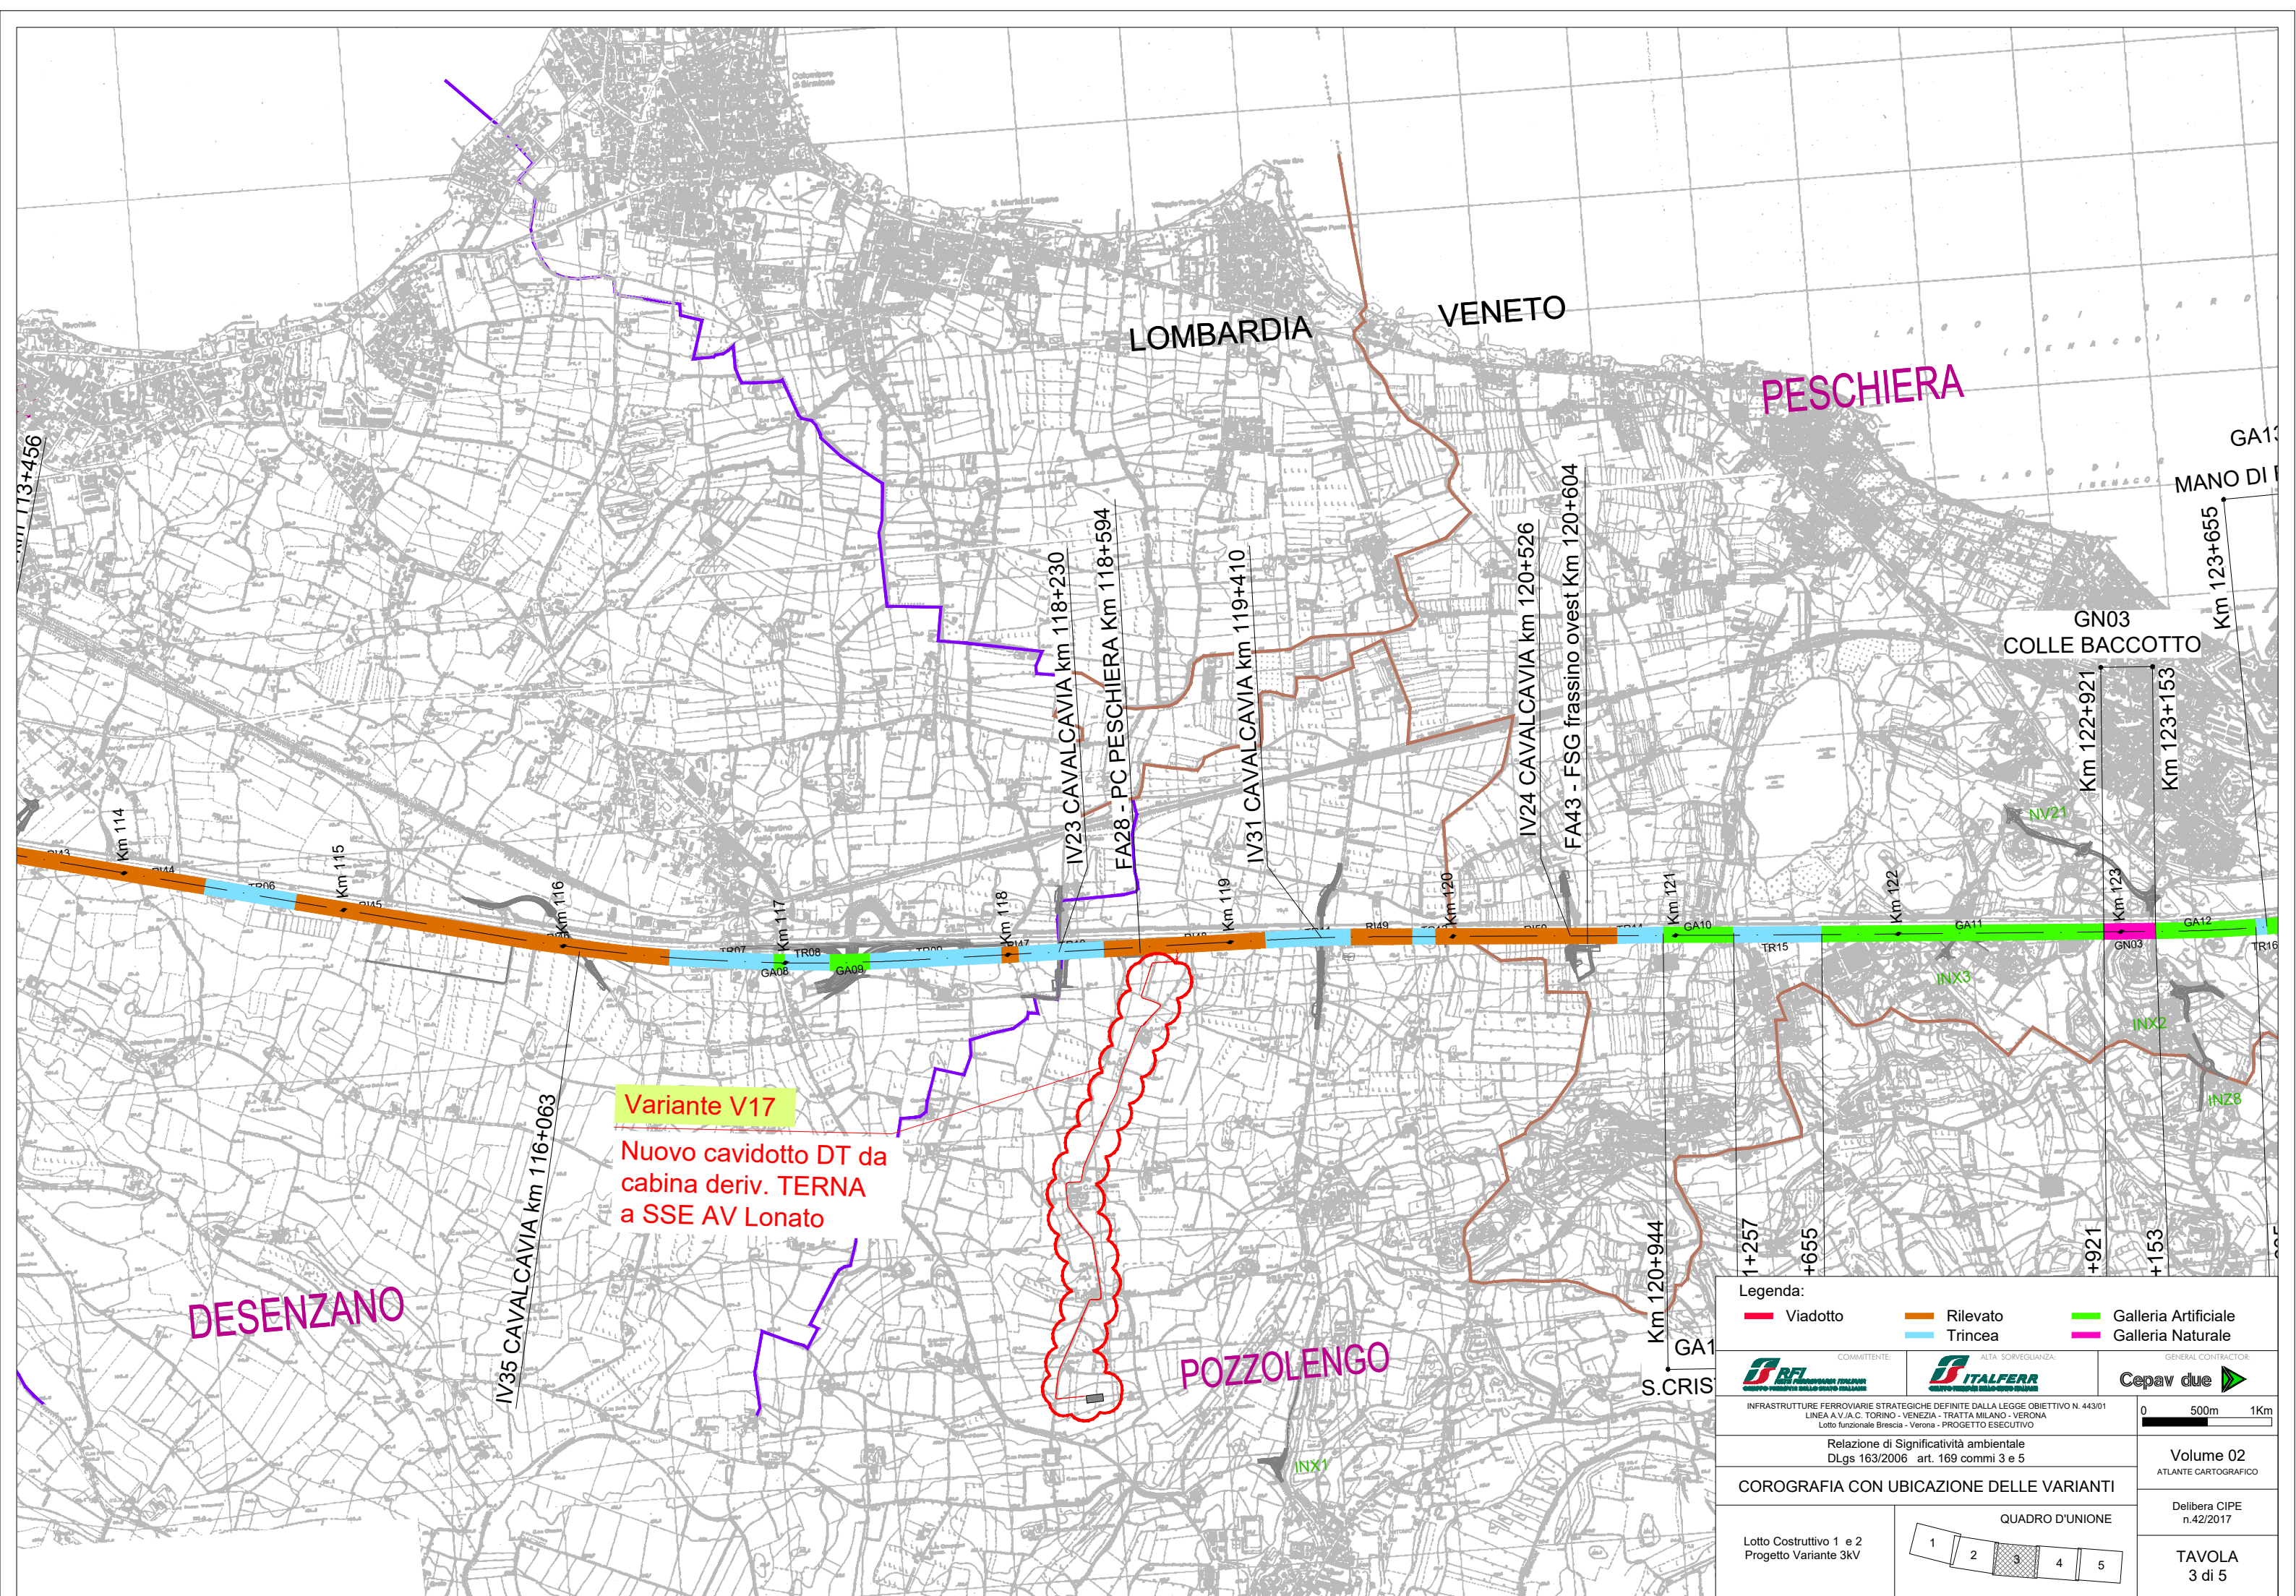

Variante V17

Nuovo cavidotto DT da cabina deriv. TERNA a SSE AV Lonato

Legenda:

- Viadotto
- Rilevato
- Galleria Artificiale
- Trincea
- Galleria Naturale

COMMITTENTE: RFI

ALTA SORVEGLIANZA: ITALFERR

GENERAL CONTRACTOR: Cepav due

INFRASITRUTTURE FERROVIARIE STRATEGICHE DEFINITE DALLA LEGGE OBIETTIVO N. 443/01
LINEA A.V. A.C. TORINO - VENEZIA - TRATTA MILANO - VERONA
Lotto funzionale Brescia - Verona - PROGETTO ESECUTIVO

Relazione di Significatività ambientale
DLgs 163/2006 art. 169 commi 3 e 5

COROGRAFIA CON UBICAZIONE DELLE VARIANTI

Lotto Costruttivo 1 e 2
Progetto Variante 3KV

QUADRO D'UNIONE


1	2	3	4	5
---	---	---	---	---

0 500m 1Km

Volume 02
ATLANTE CARTOGRAFICO

Delibera CIPE
n.42/2017

TAVOLA
3 di 5

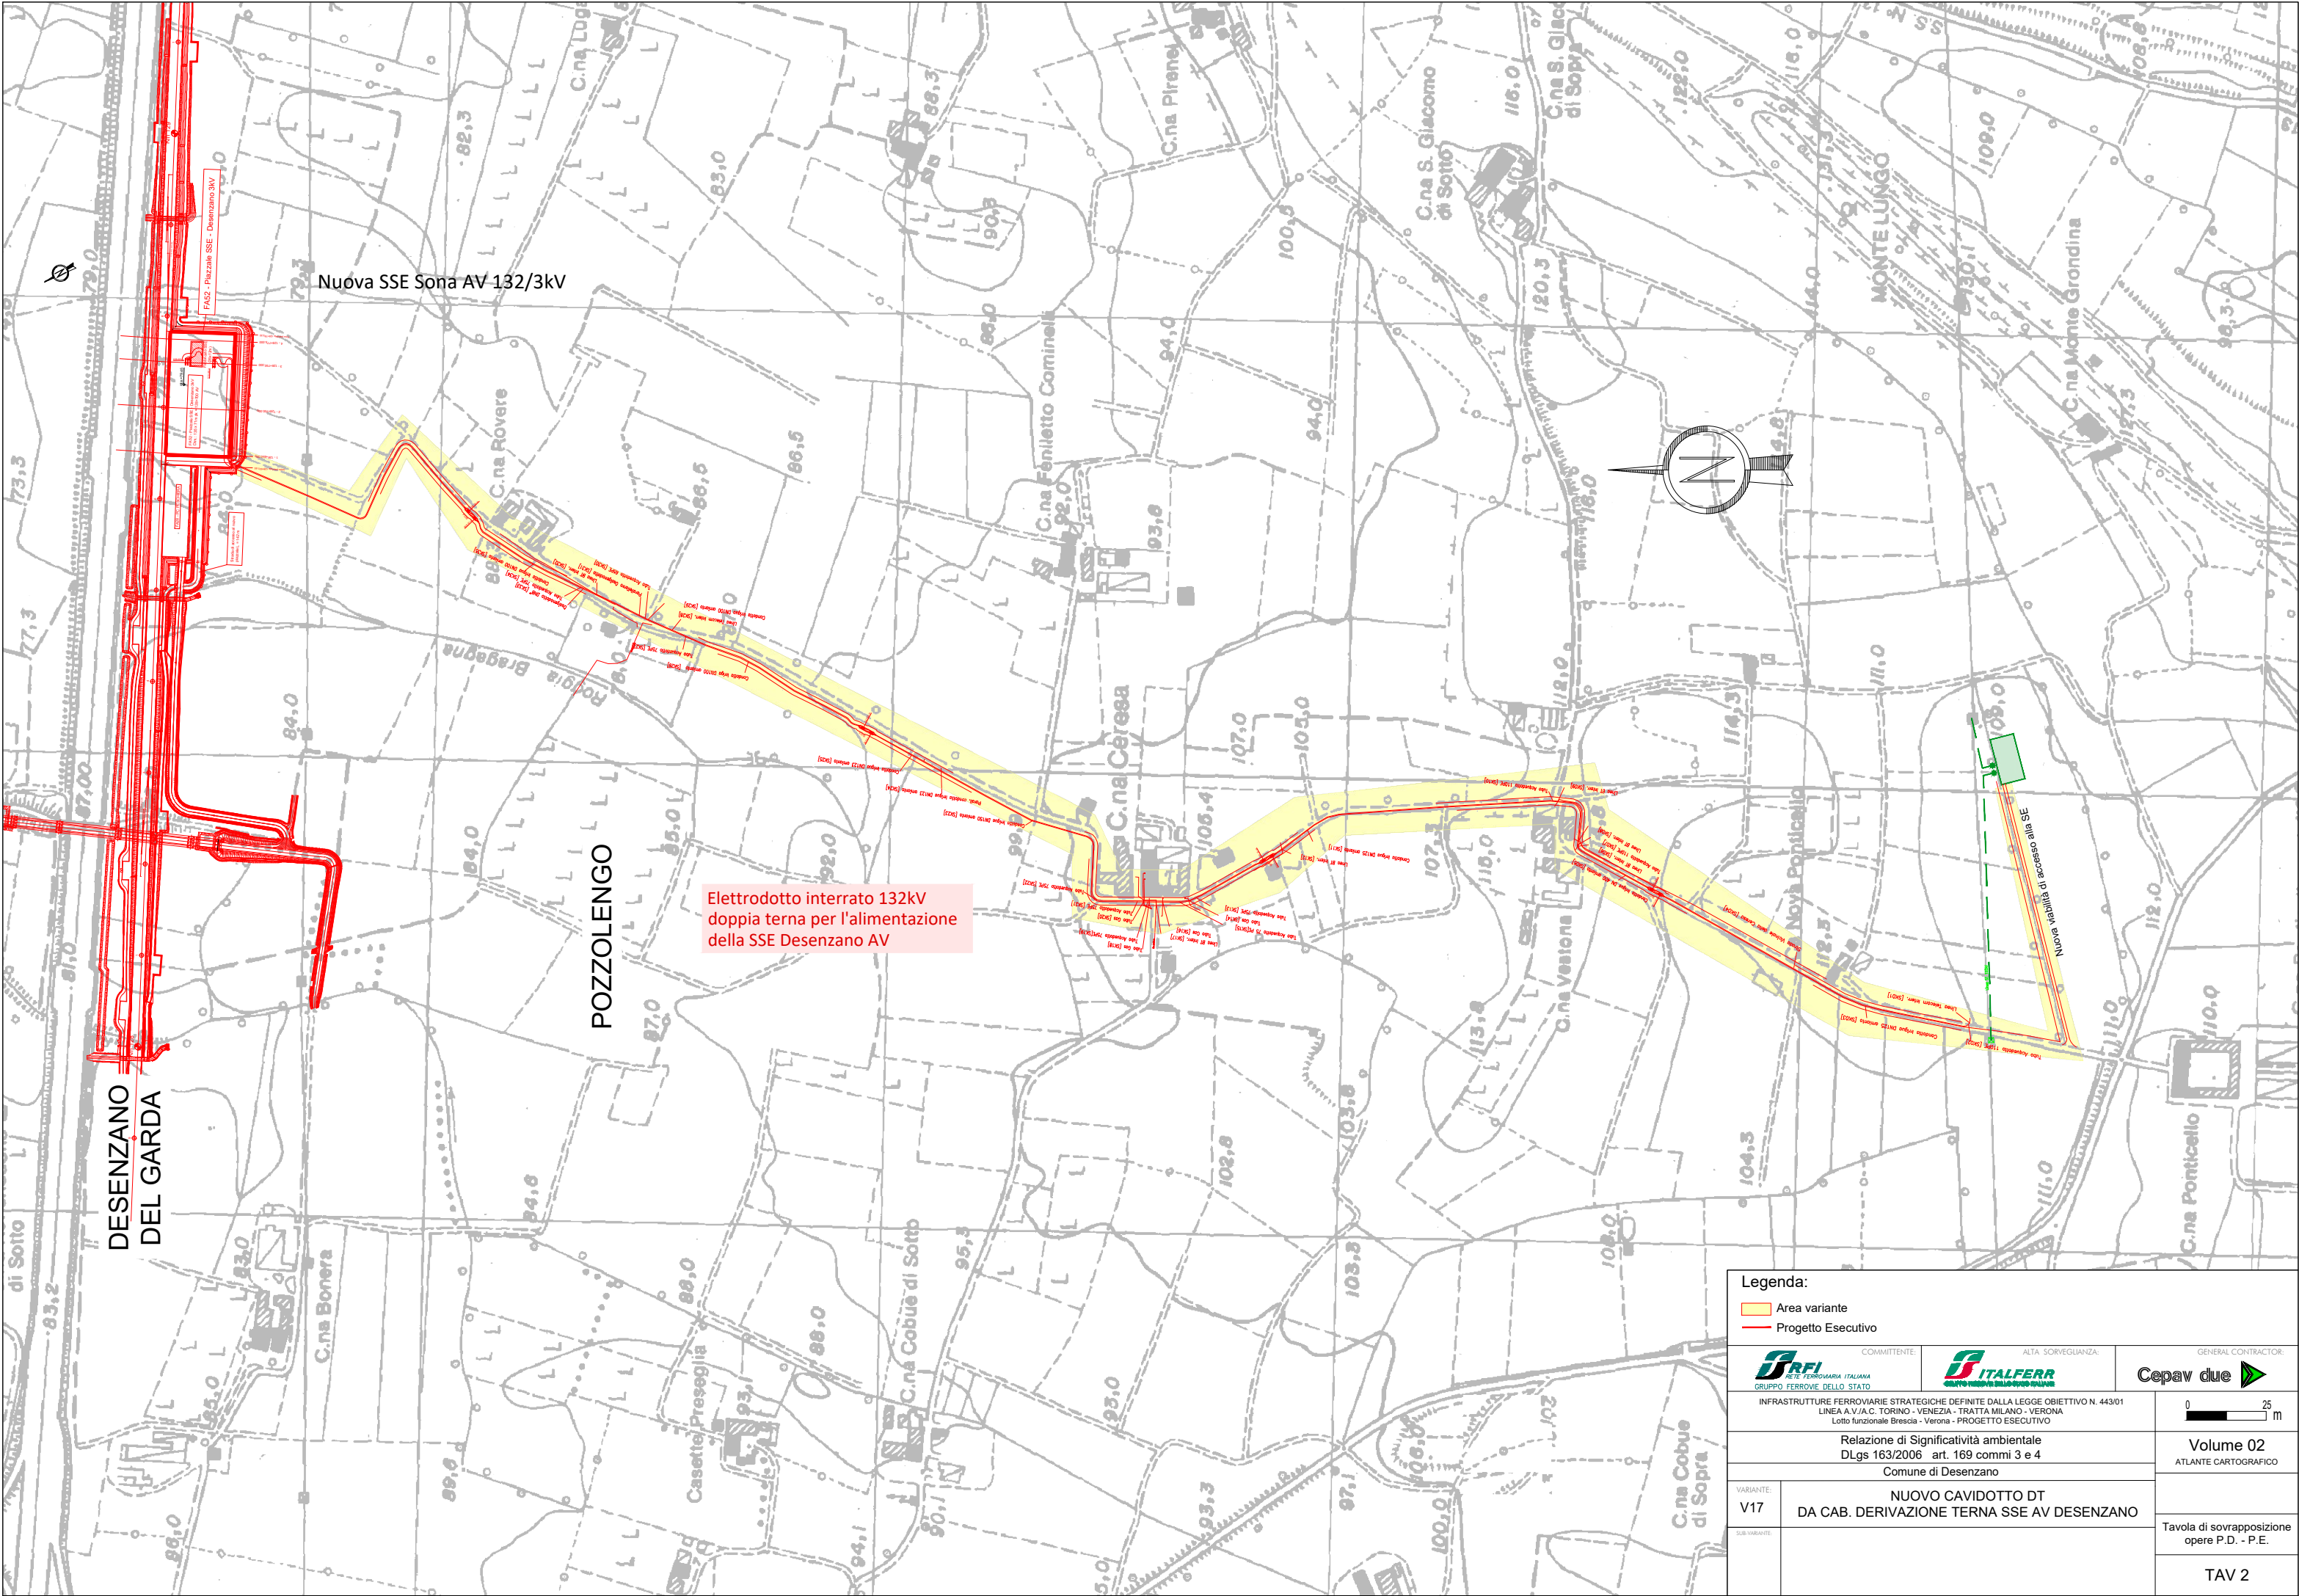

Legenda:

Area variante

Progetto Esecutivo

COMMITTENTE:

RFI

RETE FERROVIARIA ITALIANA

GRUPPO FERROVIE DELLO STATO

ALTA SORVEGLIANZA:

ITALFERR

GRUPPO FERROVIE DELLO STATO

GENERAL CONTRACTOR:

Cepav due

INFRASTRUTTURE FERROVIARIE STRATEGICHE DEFINITE DALLA LEGGE OBIETTIVO N. 443/01

LINEA A.V.I.C. TORINO - VENEZIA - TRATTA MILANO - VERONA

Lotto funzionale Brescia - Verona - PROGETTO ESECUTIVO

Relazione di Significatività ambientale

DLgs 163/2006 art. 169 commi 3 e 4

Comune di Desenzano

VARIANTE:

V17

SUB-VARIANTE:

NUOVO CAVIDOTTO DT

DA CAB. DERIVAZIONE TERNA SSE AV DESENZANO

0

25

m

Volume 02

ATLANTE CARTOGRAFICO


Tavola di sovrapposizione

opere P.D. - P.E.

TAV 2



		COMMITTENTE:		ALTA SORVEGLIANZA:	GENERAL CONTRACTOR:
INFRASTRUTTURE FERROVIARIE STRATEGICHE DEFINITE DALLA LEGGE OBIETTIVO N. 443/01 LINEA A.V./A.C. TORINO - VENEZIA - TRATTA MILANO - VERONA Lotto funzionale Brescia - Verona - PROGETTO ESECUTIVO					
Relazione di Significatività ambientale DLgs 163/2006 art. 169 commi 3 e 4 Comune di Desenzano		0 25 50 m			Volume 02 ATLANTE CARTOGRAFICO
VARIANTE: V17	NUOVO CAVIDOTTO DT DA CAB. DERIVAZIONE TERNA SSE AV DESENZANO				Prescrizione CIPE n.42/2017
SUB-VARIANTE:					ORTOFOTO con opere previste nel P.E.
					TAV 3

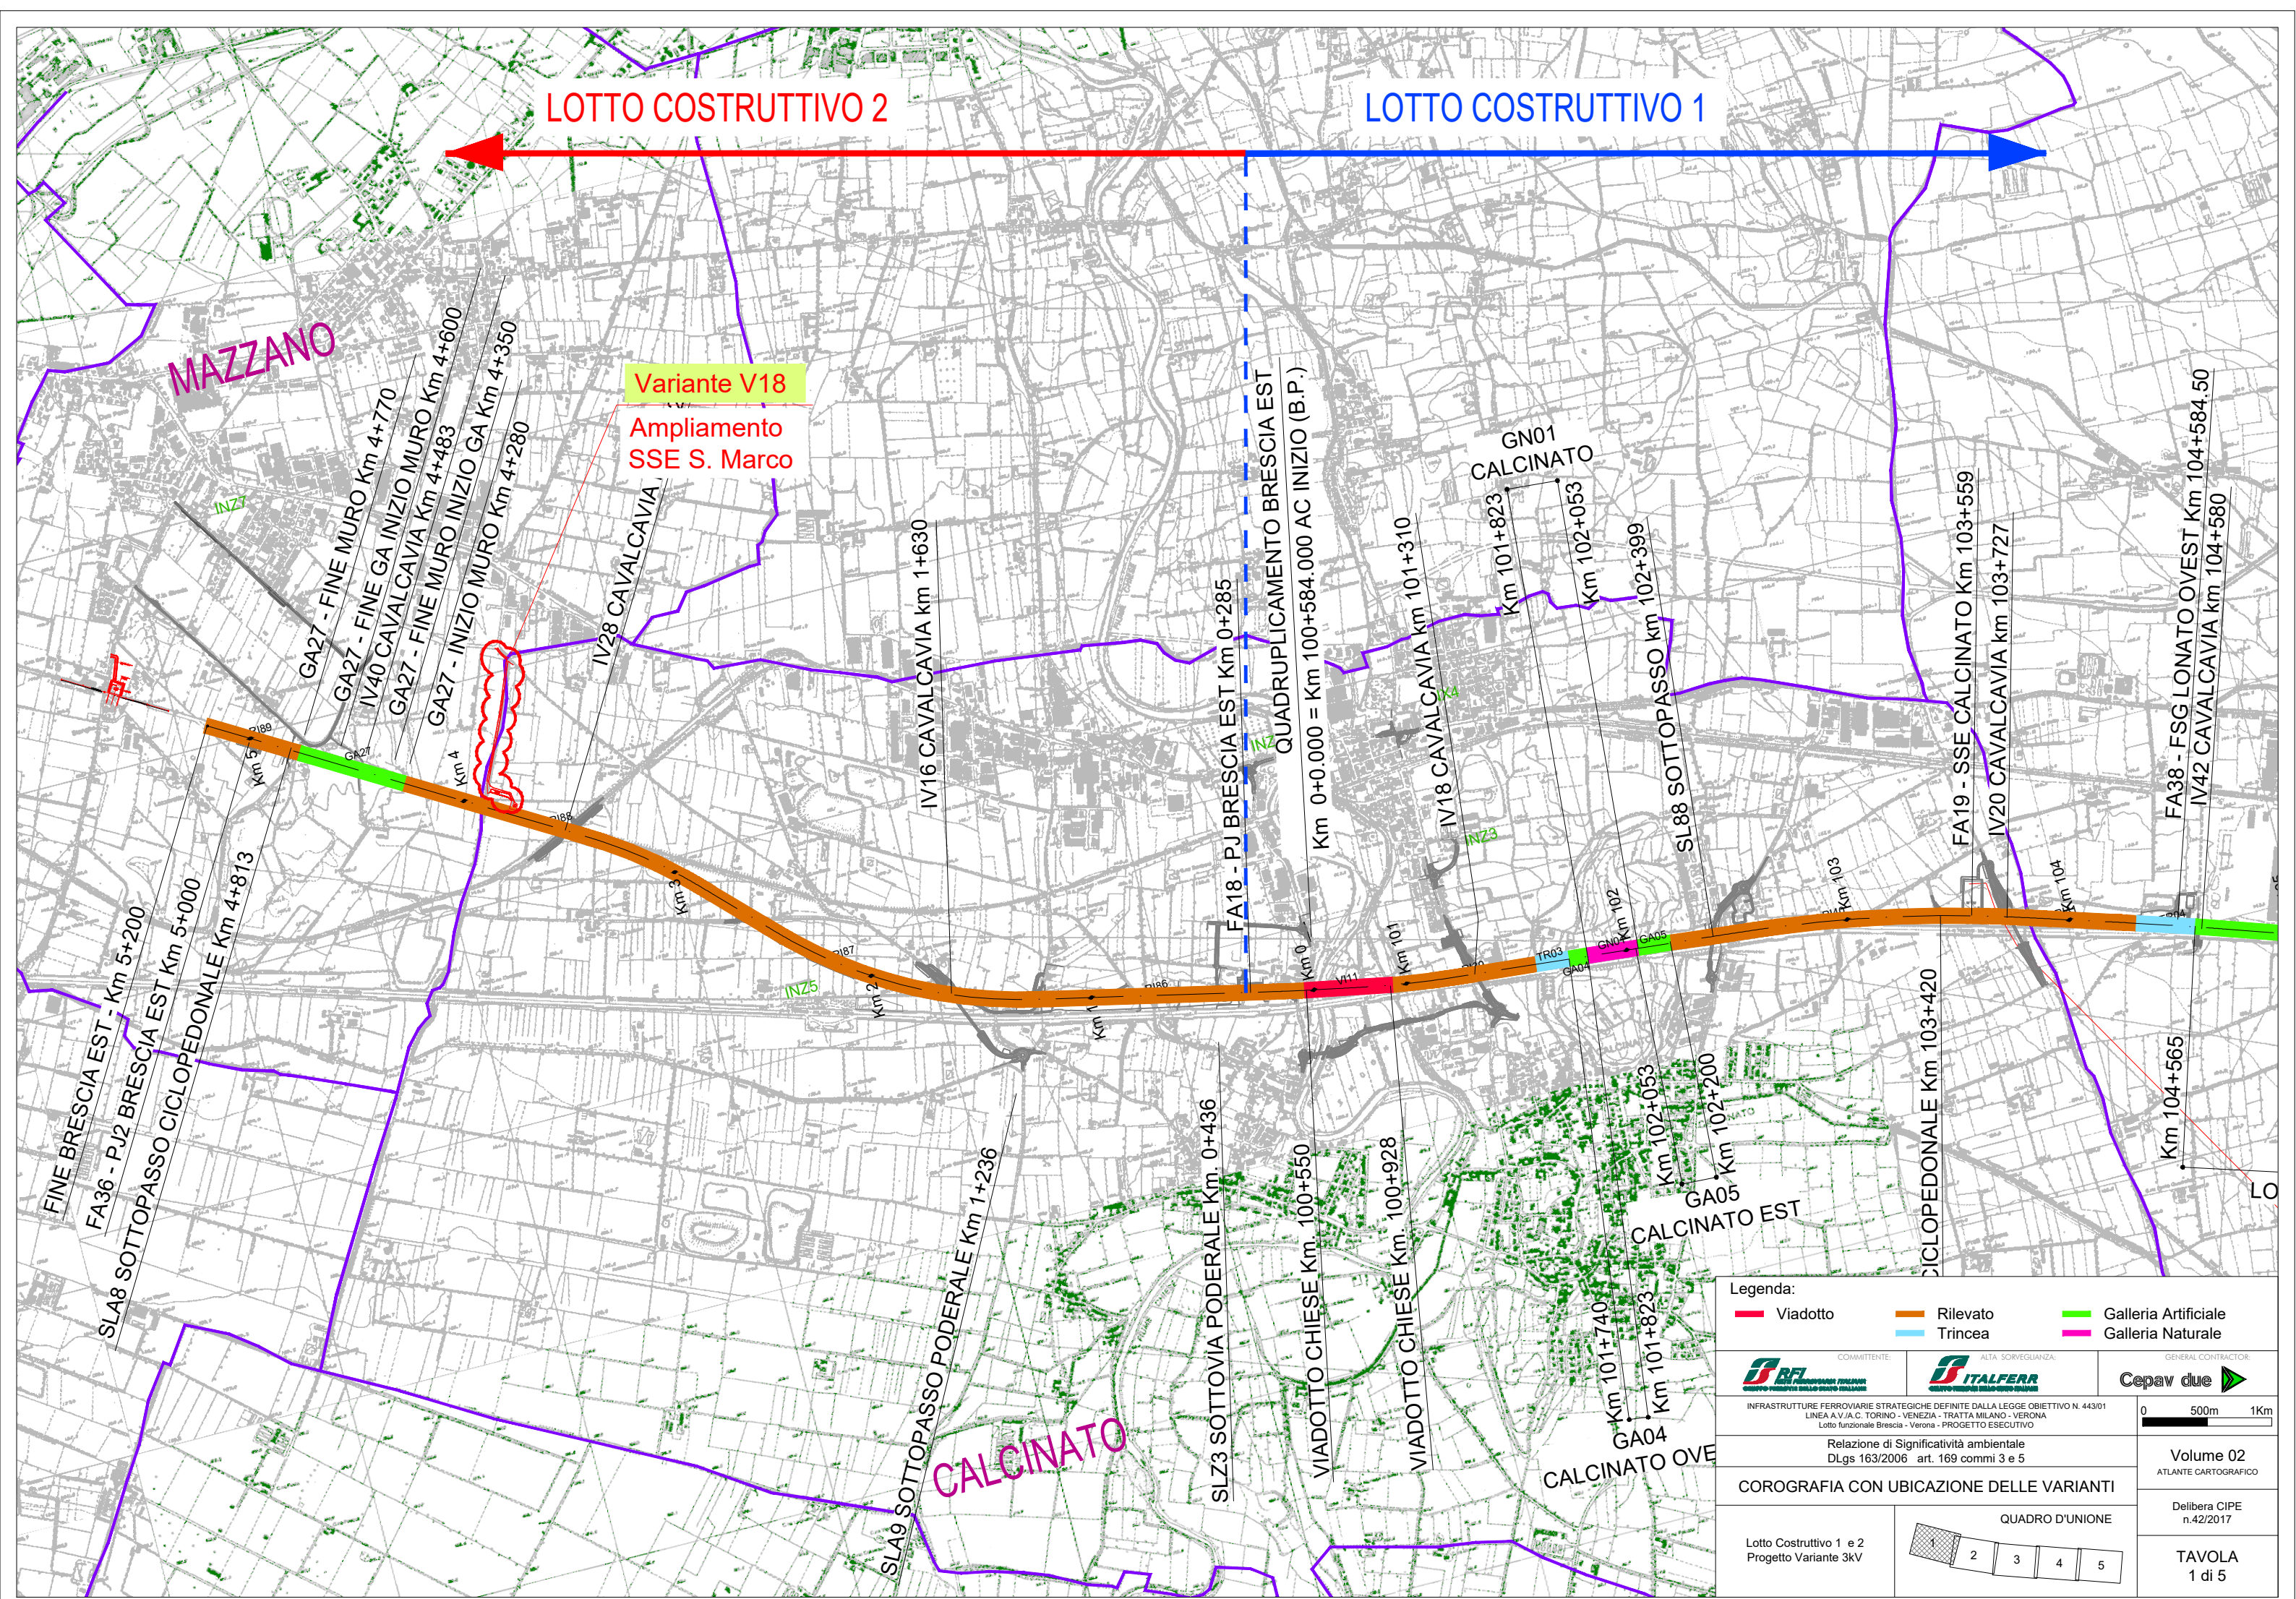

LOTTO COSTRUTTIVO 2

LOTTO COSTRUTTIVO 1

MAZZANO

Variante V18
Ampliamento
SSE S. Marco

CALCINATO

Legenda:

- Viadotto
- Rilevato
- Trincea
- Galleria Artificiale
- Galleria Naturale

COMMITTENTE: **RFI**

ALTA SORVEGLIANZA: **ITALFERR**

GENERAL CONTRACTOR: **Cepav due**

INFRASTRUTTURE FERROVIARIE STRATEGICHE DEFINITE DALLA LEGGE OBIETTIVO N. 443/01
LINEA A.V.I.A.C. TORINO - VENEZIA - TRATTA MILANO - VERONA
Lotto funzionale Brescia - Verona - PROGETTO ESECUTIVO

Relazione di Significatività ambientale
DLgs 163/2006 art. 169 commi 3 e 5

0 500m 1Km

Volume 02
ATLANTE CARTOGRAFICO


Delibera CIPE
n.42/2017

TAVOLA
1 di 5

QUADRO D'UNIONE

1	2	3	4	5
---	---	---	---	---

Lotto Costruttivo 1 e 2
Progetto Variante 3kV

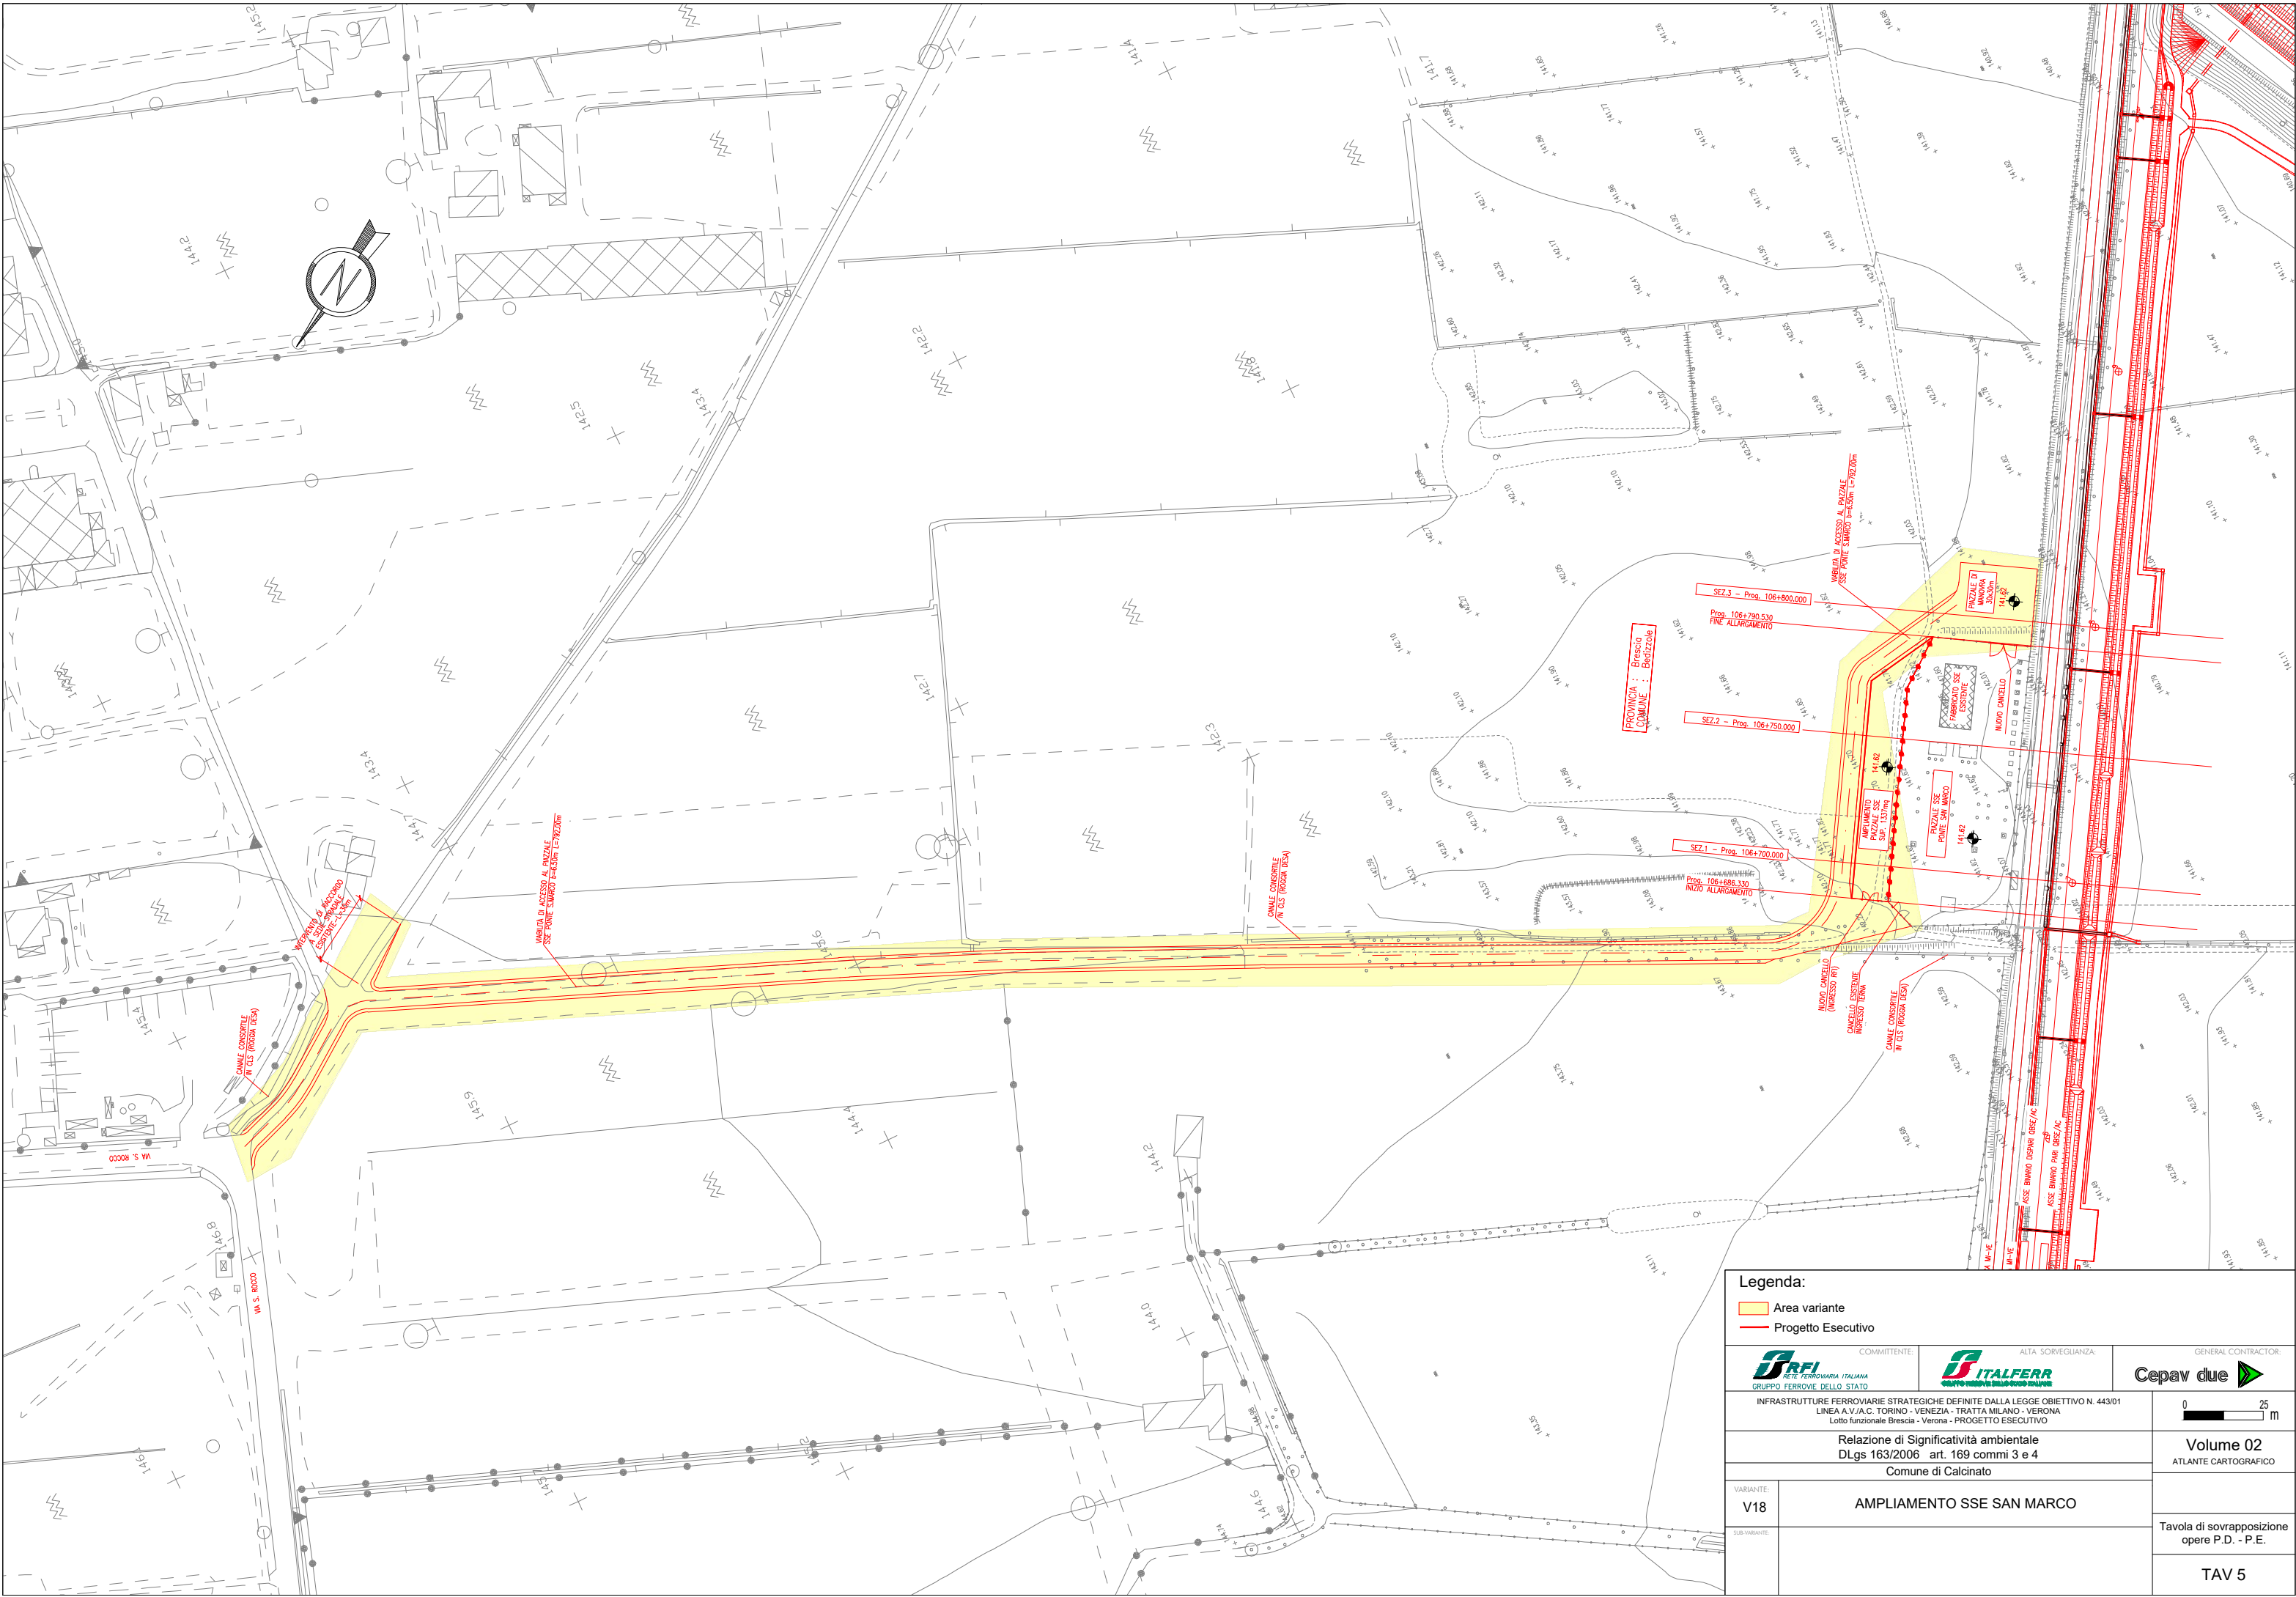

Legenda:

Area variante

Progetto Esecutivo

BRFI
RETE FERROVIARIA ITALIANA
GRUPPO FERROVIE DELLO STATO

COMMITTENTE:
ITALFERR
GRUPPO FERROVIE DELLO STATO

ALTA SORVEGLIANZA:
ITALFERR
GRUPPO FERROVIE DELLO STATO

GENERAL CONTRACTOR:
Cepav due

INFRASTRUTTURE FERROVIARIE STRATEGICHE DEFINITE DALLA LEGGE OBIETTIVO N. 443/01
LINEA A.V.I.C. TORINO - VENEZIA - TRATTA MILANO - VERONA
Lotto funzionale Brescia - Verona - PROGETTO ESECUTIVO

Relazione di Significatività ambientale
DLgs 163/2006 art. 169 commi 3 e 4
Comune di Calcinato

VARIANTE:
V18

SUB-VARIANTE:
AMPLIAMENTO SSE SAN MARCO

0 25 m
Volume 02
ATLANTE CARTOGRAFICO

Tavola di sovrapposizione opere P.D. - P.E.
TAV 5



 RFI RETE FERRoviARIA ITALIANA GRUPPO FERROVIE DELLO STATO		COMMITTENTE:		 ITALFERR GRUPPO FERROVIE DELLO STATO ITALIANO		ALTA SORVEGLIANZA:		GENERAL CONTRACTOR:	
						Cepav due 			
				INFRASTRUTTURE FERROVIARIE STRATEGICHE DEFINITE DALLA LEGGE OBIETTIVO N. 443/01 LINEA A.V.A.C. TORINO - VENEZIA - TRATTA MILANO - VERONA Lotto funzionale Brescia - Verona - PROGETTO ESECUTIVO					
				Relazione di Significatività ambientale DLgs 163/2006 art. 169 commi 3 e 4 Comune di Calcinato				Volume 02 ATLANTE CARTOGRAFICO	
VARIANTE: V18				AMPLIAMENTO SSE SAN MARCO					
SUB-VARIANTE:								ORTOFOTO con opere previste in P.E.	
								TAV 6	