

MODIFICA DA STAZIONE A FERMATA DI LINEA COME DEFINITO DA ELABORATI SPECIALISTICI - OPERE PREVENTIVE, OPERE DI FINITURA E ADEGUAMENTO A STI:

- ADEGUAMENTO TE E RIMOZIONE PALO DI ORMEGGIO
- DEMOLIZIONE TRATTO TERMINALE DEL MARCIAPIEDE LATO BATTIPAGLIA INTERFERENTE CON FUTURA SEDE
- RIPROFILATURA MARCIAPIEDE VIAGGIATORI E DI SERVIZIO LATO BATTIPAGLIA
- OPERE FERROVIARIE (IMPERMEABILIZZAZIONE, SOVRASTRUTTURA E ARMAMENTO)
- RAMPETTE DI SERVIZIO DEL MARCIAPIEDE VIAGGIATORI E DI SERVIZIO LATO BATTIPAGLIA
- ADEGUAMENTO TE E RIMOZIONE PALO LATO SALERNO
- PROLUNGAMENTO MARCIAPIEDE DA 122 A 150m LATO SALERNO CON PROLUNGAMENTO POZZETTI ESISTENTI
- RAMPETTA DI SERVIZIO LATO SALERNO

MODIFICA DA STAZIONE A FERMATA - OPERE ARCHITETTONICHE

- CORDOLO E STRISCIA GIALLA TRATTO DI MARCIAPIEDE RIPROFILATO
- CORDOLO, STRISCIA GIALLA, PAVIMENTAZIONE E CHIUSINI TRATTO DI PROLUNGAMENTO MARCIAPIEDE
- STRATO DI PAVIMENTAZIONE RAMPETTE DI SERVIZIO

ADEGUAMENTI PER RISPONDERE A STI:


- CONTINUITA' PPO IN CORRISPONDENZA DELLE SCALE
- SECONDO CORRIMANO SU SCALE
- TATTILI LVE
- FASCIA GIALLA SUL PRIMO GRADINO DELLE RAMPE SCALE)

Opere necessarie per la continuita' del PPO:

- prosecuzione parapetto esistente (lato precedenza) nel tratto delle scale
- rimozione striscia gialla e completamento 2° percorso tattile

LEGENDA

SIMBOLO	DESCRIZIONE
	PALINA LUCE
	PILASTRO PENSILINA
	PALO M TRAZIONE ELETTRICA
	PORTALE TRAZIONE ELETTRICA
	PALINE TABELLE
	STRISCIA GIALLA CODICE DI ARRESTO / PERICOLO
	INGOMBRO PENSILINA
	CIGLIO ALTO MARCIAPIEDE
	CIGLIO BASSO MARCIAPIEDE
	ASSE BINARI DI PROGETTO
	LIMITE TRANSITO A 90 cm DA STRISCIA GIALLA

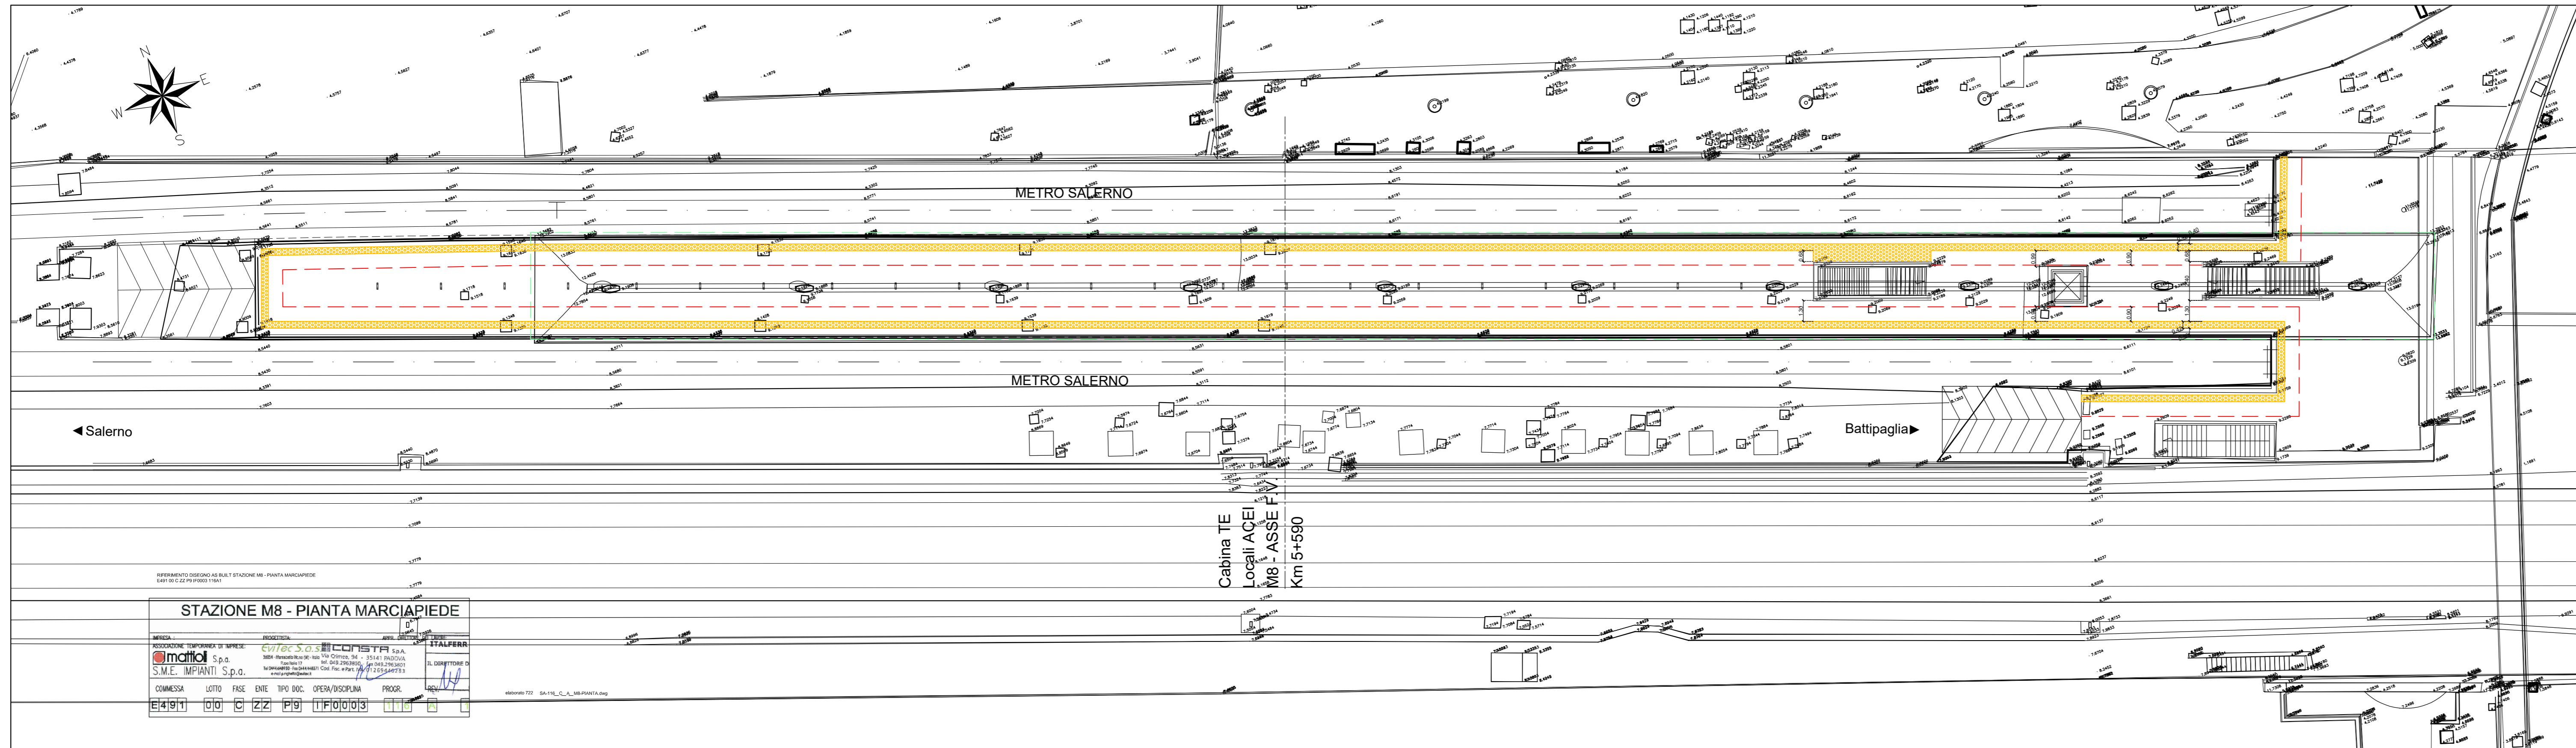

STAZIONE M8 - PIANTA MARCIAPIEDE


COMMITTENTE:

PROGETTAZIONE:

U.O. ARCHITETTURA STAZIONI E TERRITORIO

PROGETTO DEFINITIVO

LINEA SALERNO - PONTECAGNANO AEROPORTO
COMPLETAMENTO METROPOLITANA DI SALERNO
TRATTA ARECHI - PONTECAGNANO AEROPORTO
 FABBRICATI VIAGGIATORI
 Fermata Arechi - Elaborati Architettonici
 Piano Banchine - Stato attuale e interventi

SCALA: 1:200


COMMESSA LOTTO FASE ENTE TIPO DOC. OPERA/DISCIPLINA PROGR. REV.

NN1X 00 D 44 P9 FV0100 001 B

n. Elab.: