Fase 1.2

CABINA ACC A CURA DI ALTRO APPALTO

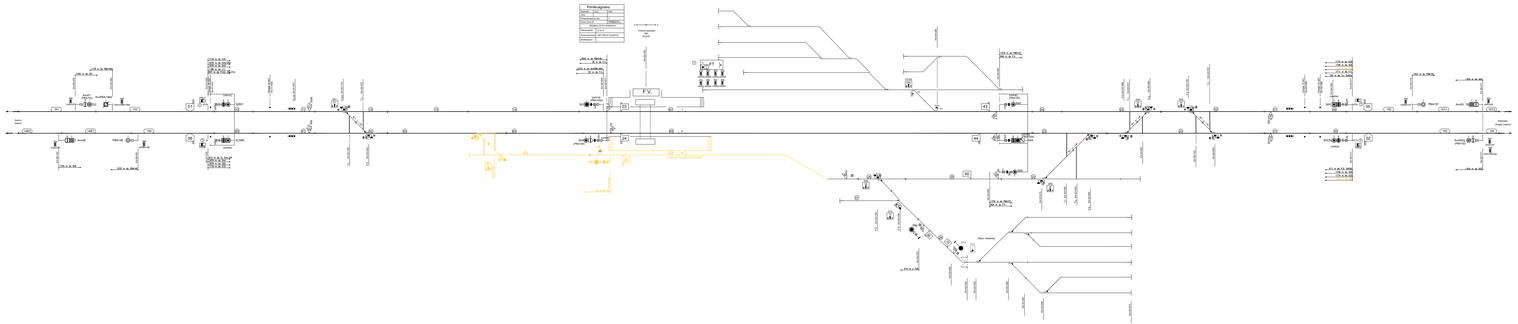
Pontecagnano
F.V.
Raccordo Pontecagnano
Raccordo Pontecagnano
Raccordo Pontecagnano