Fase 3

CABINA ACC A CURA DI ALTRO APPALTO

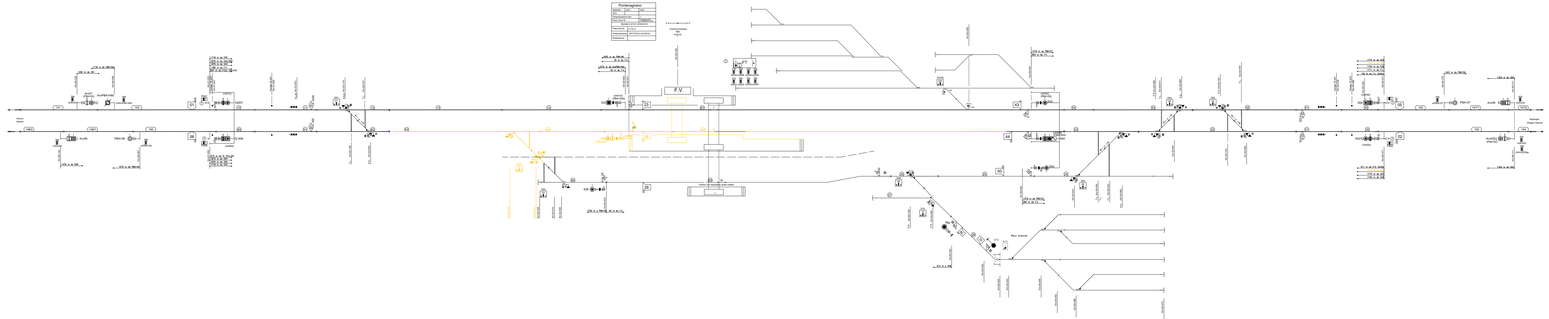

TABELLA ASPETTO SEGNALI		
SIGNAL	ASPECT	LED
S.07/PM.07B	VIA LIBERA	3
S.07	VIA LIBERA	3
S.05	VIA LIBERA	3
S.03	VIA LIBERA	3
S.01	VIA LIBERA/ALTO	3/1
S.02	VIA LIBERA/ALTO	3/1
S.04	VIA LIBERA/ALTO	3/1
S.06	VIA LIBERA/ALTO	3/1
S.08/PM.08B	ALTO	1
S.10/PM.10B	ALTO	1
S.12/PM.12B	ALTO	1
S.14/PM.14B	ALTO	1
S.16/PM.16B	ALTO	1
S.18/PM.18B	ALTO	1
S.20/PM.20B	ALTO	1
S.22	ALTO	1

Fase 4

CABINA ACC A CURA DI ALTRO APPALTO

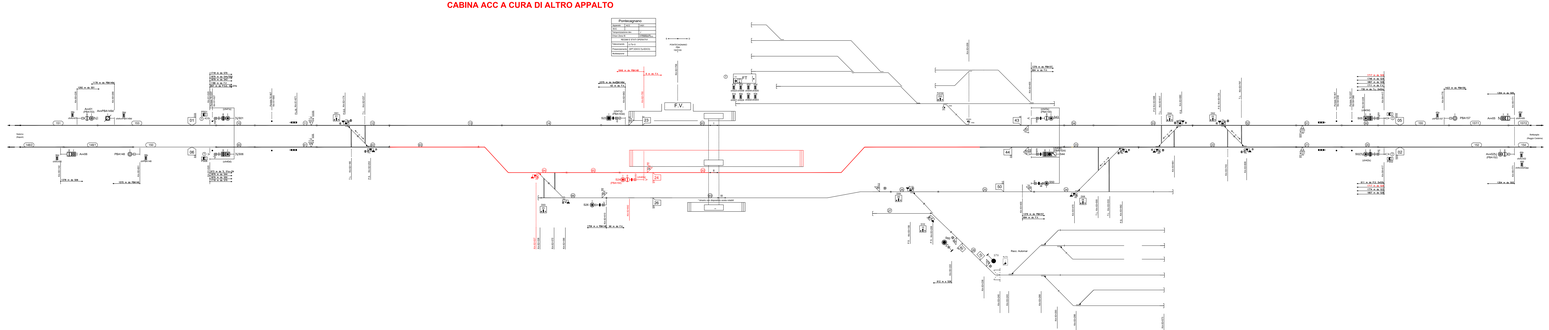

TABELLA ASPETTO SEGNALI		
SIGNAL	ASPECT	LED
S.07/PM.07B	VIA LIBERA	3
S.07	VIA LIBERA	3
S.05	VIA LIBERA	3
S.03	VIA LIBERA	3
S.01	VIA LIBERA/ALTO	3/1
S.02	VIA LIBERA/ALTO	3/1
S.04	VIA LIBERA/ALTO	3/1
S.06	VIA LIBERA/ALTO	3/1
S.08/PM.08B	ALTO	1
S.10/PM.10B	ALTO	1
S.12/PM.12B	ALTO	1
S.14/PM.14B	ALTO	1
S.16/PM.16B	ALTO	1
S.18/PM.18B	ALTO	1
S.20/PM.20B	ALTO	1
S.22	ALTO	1

COMMITTENTE:

DIREZIONE LAVORI:

APPALTATORE:

Sirti

PROGETTAZIONE:

PROGETTO ESECUTIVO DI DETTAGLIO

POTENZIAMENTO TECNOLOGICO NODO DI NAPOLI
ULTERIORE FASE
TRATTE SPARANISE-CASERTA E SALERNO-BATTIPAGLIA

NUOVO ACC DELLA STAZIONE DI PONTECAGNANO

PIANO SCHEMATICO FASE ACC

APPALTATORE	CODICE SIRTI S.p.A.	SCALA
00307931	00307931	-
REVISIONE F	Reg. / R.E.T.	

COMMESSA	LOTTO	FASE	ENTE	TIPO DOC.	OPERA/DISCIPLINA	PROGR.	REV.
NN0T	00	C	22	PX	IS0003D3	D01	F

Rev.	Descrizione	Redatto	Data	Verificato	Data	Approvato	Data	Autorizzato Data
A	Prima emissione	C.Dias	04.2021	A.Ariu	04.2021	M.Ferrari	04.2021	Sirti Dr.Ing.Rizzi
B	Aggiornamento a seguito di richiesta RFI	C.Dias	04.2021	A.Ariu	04.2021	M.Ferrari	04.2021	
C	Aggiornamento a seguito di richiesta RFI	C.Dias	06.2021	A.Ariu	06.2021	M.Ferrari	06.2021	
D	Aggiornamento a seguito di richiesta RFI	C.Dias	10.2021	A.Ariu	10.2021	M.Ferrari	10.2021	
E	Aggiornamento a seguito di richiesta RFI	C.Dias	02.2022	A.Ariu	02.2022	M.Ferrari	02.2022	
F	Aggiornamento a seguito di richiesta RFI	C.Dias	04.2022	A.Ariu	04.2022	M.Ferrari	04.2022	

File:NN0T00CZZPXIS0003D01F.dwg Formato:A4L + Ext: 270

COMMITTENTE:

RFI RETE FERROVIARIA ITALIANA
GRUPPO FERROVIE DELLO STATO ITALIANE

PROGETTAZIONE:

ITALFERR
GRUPPO FERROVIE DELLO STATO

U.O. TECNOLOGIE SUD

PROGETTO DI DETTAGLIO

LINEA SALERNO - PONTECAGNANO AEROPORTO
COMPLETAMENTO METROPOLITANA DI SALERNO
TRATTA ARECHI - PONTECAGNANO AEROPORTO

IMPIANTO DI SEGNALAMENTO
Adeguamento del PRG di Pontecagnano
Piano schematico ACC di Pontecagnano Fase 4 (09)

COMMESSA	LOTTO	FASE	ENTE	TIPO DOC.	OPERA/DISCIPLINA	PROGR.	REV.
NN1X	10	D	67	PX	AS1I0D3	009	A

Rev.	Descrizione	Redatto	Data	Verificato	Data	Approvato	Data	Autorizzato Data
A	Emissione esecutiva	M. Ciotti	12.2021	A.Ferrante	12.2021	A.Ferrante	12.2021	Sirti Dr.Ing.Rizzi

ORDINE DEGLI INGEGNERI DELLA PROVINCIA DI NAPOLI
INGEGNERE
ANTONIO FERRANTE
Sez. A
N. 8000

File: NN1X10D67PXAS1I0D3009.dwg Formato:A4L + Ext: 270