Fase 4

CABINA ACC A CURA DI ALTRO APPALTO

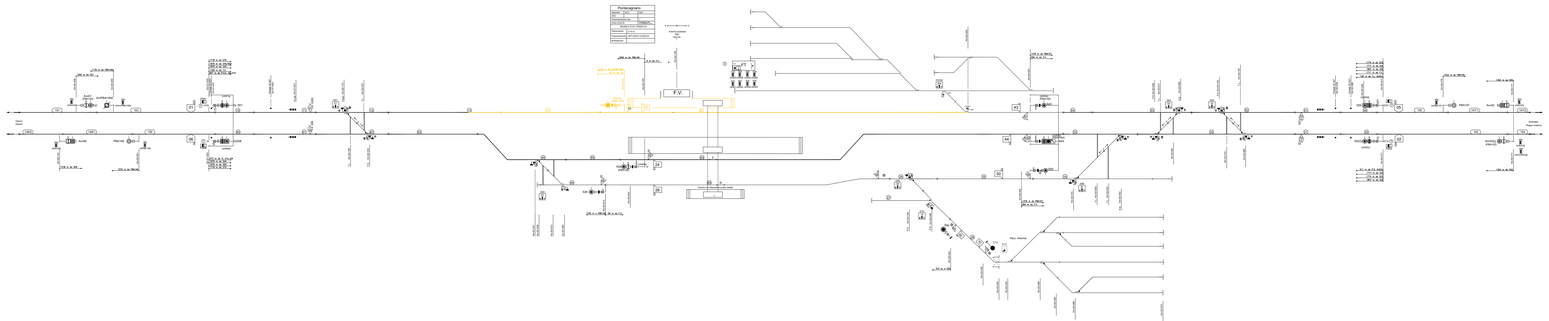

TABELLA ASPETTO SEGNALI		
SIGLA	DESCRIZIONE	LUM

Fase 5

CABINA ACC A CURA DI ALTRO APPALTO

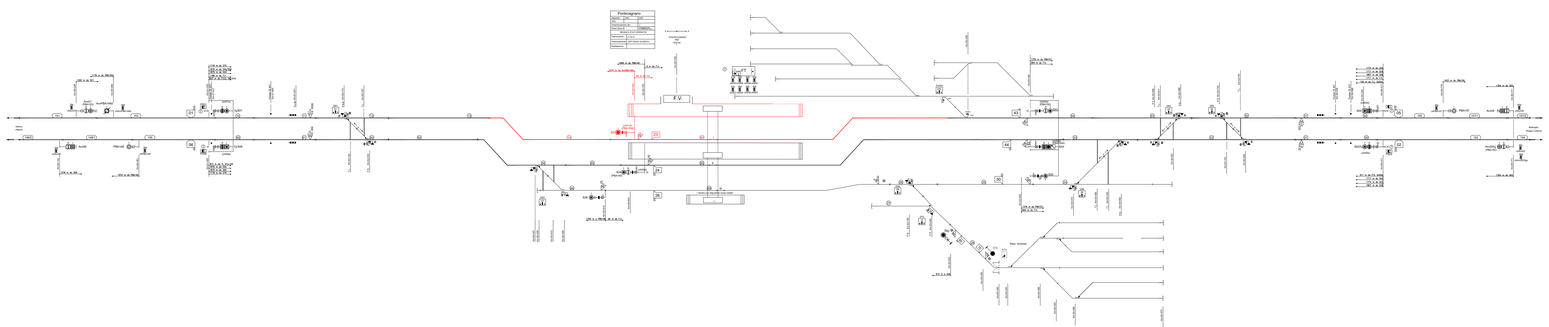

TABELLA ASPETTO SEGNALI		
SIGLA	DESCRIZIONE	LUM

COMMITTENTE:

DIREZIONE LAVORI:

APPALTATORE:

Sirti

PROGETTAZIONE:

PROGETTO ESECUTIVO DI DETTAGLIO

POTENZIAMENTO TECNOLOGICO NODO DI NAPOLI
ULTERIORE FASE
TRATTE SPARANISE-CASERTA E SALERNO-BATTIPAGLIA

NUOVO ACC DELLA STAZIONE DI PONTECAGNANO

PIANO SCHEMATICO FASE ACC

APPALTATORE	CODICE SIRTI S.p.A.	SCALA
S.A.T.I. SOCIETÀ ITALIANA TRASPORTI	00307931	-
REVISIONE	Prot. / Gr.	

COMMESSA	LOTTO	FASE	ENTE	TIPO DOC.	OPERA/DISCIPLINA	PROGR.	REV.
NN10	7	03	C	Z2	P7	I3 0 0 0 0 3	0 0 1 F

Rev.	Descrizione	Redatto	Data	Verificato	Data	Approvato	Data	Autorizzato Data
A	Prima emissione	C.Tinto	30.09.11	D.Bini	30.09.11	M.Ferrari	30.09.11	Dott. Ing.Gizzi
B	A seguito delle RF di RFI del 20.12.11	C.Tinto	20.12.11	D.Bini	20.12.11	M.Ferrari	20.12.11	
C	A seguito delle RF di RFI del 30.03.12	C.Tinto	30.03.12	D.Bini	30.03.12	M.Ferrari	30.03.12	
D	A seguito delle RF di RFI del 14.09.12	C.Tinto	14.09.12	D.Bini	14.09.12	M.Ferrari	14.09.12	
E	A seguito delle RF di RFI del 19.12.12	C.Tinto	19.12.12	D.Bini	19.12.12	M.Ferrari	19.12.12	
F	A seguito delle RF di RFI del 19.09.13	C.Tinto	19.09.13	D.Bini	19.09.13	M.Ferrari	19.09.13	

File: NN10 X 00 DT P A9 I3 0 0 0 0 3 zz2 ... Formato:A4 | n. Elab.:270

COMMITTENTE:

RFI RETE FERROVIARIA ITALIANA
GRUPPO FERROVIE DELLO STATO ITALIANE

PROGETTAZIONE:

ITALFERR
GRUPPO FERROVIE DELLO STATO

U.O. TECNOLOGIE SUD

PROGETTO DI DETTAGLIO

LINEA SALERNO - PONTECAGNANO AEROPORTO
COMPLETAMENTO METROPOLITANA DI SALERNO
TRATTA ARECHI - PONTECAGNANO AEROPORTO

IMPIANTO DI SEGNALAMENTO
Adeguamento del PRG di Pontecagnano
Piano schematico ACC di Pontecagnano Fase 5 (IV)

SCALA
-:-:-

COMMESSA	LOTTO	FASE	ENTE	TIPO DOC.	OPERA/DISCIPLINA	PROGR.	REV.
NN11	X	10	D	67	P7	A9 I4 0 5	0 0 4 A

Rev.	Descrizione	Redatto	Data	Verificato	Data	Approvato	Data	Autorizzato Data
A	Emissione Esecutiva	C.Tinto	30.04.14	D.Bini	30.04.14	M.Ferrari	30.04.14	D.Tinto 30.04.14

File: NN11X10D67P7A9I40500 4.dwg | n. Elab.: 5