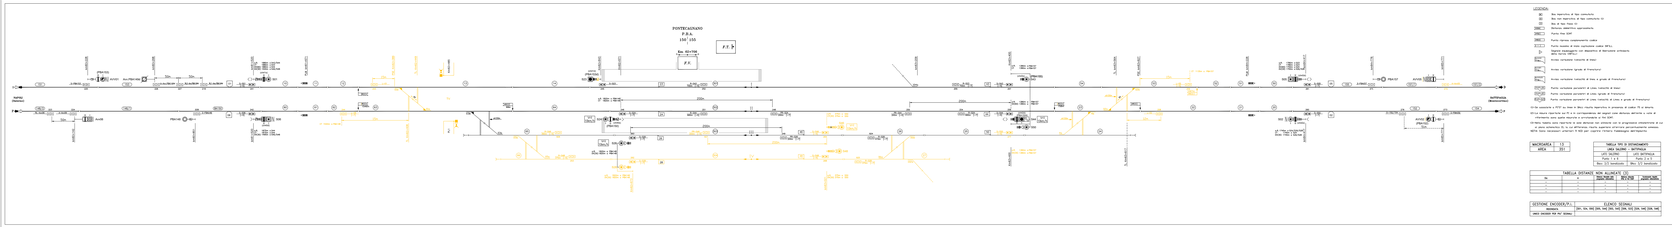
PONTECAGNANO
P.R.e.
150° | 155
Km. 60+150
Km. 60+150
F.F. 5
F.F.
Ap.Mag
Ap.Mag
Ap.Mag