Fase 1.2

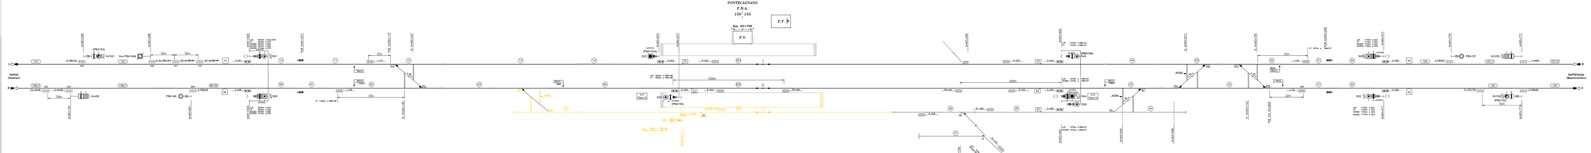
PONTECADANO
F.B.A.
150' 155
Km 02+750
F.F.
F.F.
Salerno
Battipaglia
