Fase 3

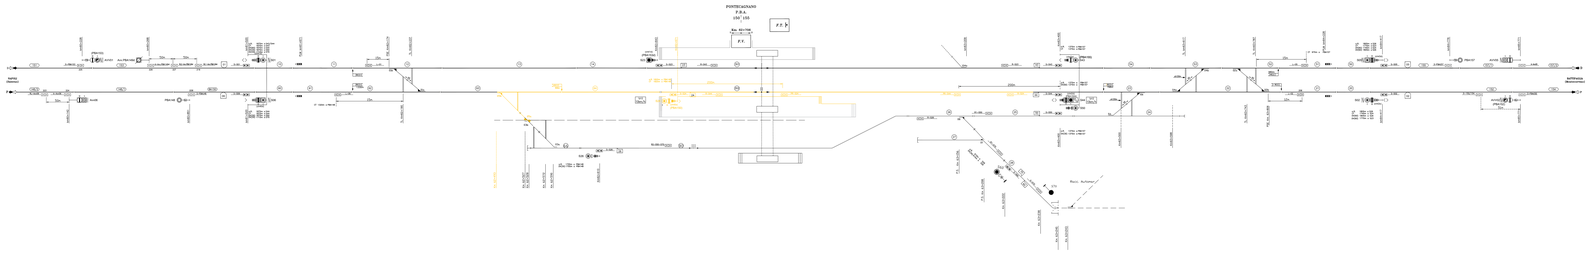
PONTECAGNANO
F.R.A.
Alt. 85+704
F.F.
NAPOLI
Gianturco
BATTIPAGLIA
Mercitalia
Rete
Rail Italia
Rete
Rail Italia
Rete
Rail Ital