Fase 4

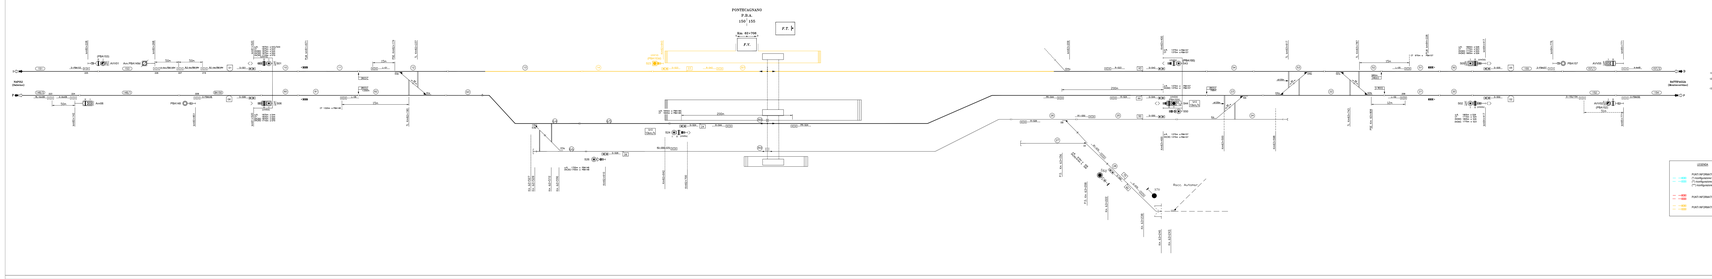
PONTECAGNANO
P.B.A.
150° 155
Km 43+708
F.F.
F.F.
NAPOLI
Stazione
SALERNO
Stazione
Km 0+000
Km 0+000
Km 0+000