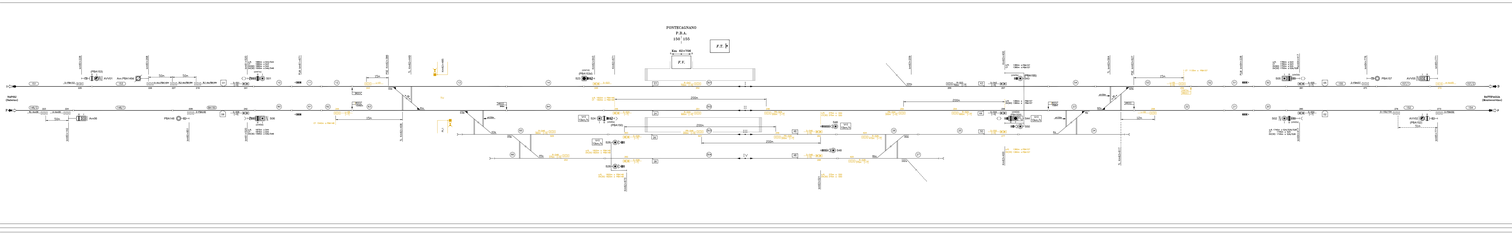

LEGENDA





TABELLA TIPI DI DEVIAMENTI	



TABELLA ESTREMI NON ALLINEATI (1)			
Nr.	A	PRIMA FASE DI SCORTA (PFS)	FASE DI SCORTA (FS)

SEZIONE ENCODELIV.:	ELENCO SEGNALI
AREA: CONVOGLI DA AC Bivio	SL01, SL03, SL05, SL07, SL09, SL11, SL13, SL15, SL17, SL19, SL21, SL23, SL25, SL27, SL29, SL31

Revisioni interne

Name File	Rev.	Data	Redatto	Verificato	Motivo
Tav01_Pontecagnano_A3.dwg	A.0	10/05/07	D.Gerardo	F.Lanza	Prima emissione
Tav01_Pontecagnano_B3.dwg	B.0	01/07/07	D.Gerardo	F.Lanza	Aggiornata distanza ostacolo segnaleggio ambiente
Tav01_Pontecagnano_C3.dwg	C.0	15/04/10	D.Gerardo	F.Lanza	Aggiornata posizione PC-LSS Aggiornata distanza ostacolo segnaleggio ambiente
Tav01_Pontecagnano_C1.dwg	C.1	16/04/10	D.Gerardo	F.Lanza	Aggiunta tavola PC in seguito alla richiesta di modifica del 14 ott.
Tav01_Pontecagnano_D3.dwg	D.0	12/12/10	D.Gerardo	F.Lanza	AV-BUILT
Tav01_Pontecagnano_E3.dwg	E.0	11/07/13	D.Gerardo	F.Lanza	Eliminato codaa PC in seguito alla richiesta del 14 ott.

COMMITTENTE:

RFI RETE FERROVIARIA ITALIANA
GRUPPO FERROVIE DELLO STATO

PROGETTAZIONE:

ITALFERR GRUPPO FERROVIE DELLO STATO

DIREZIONE LAVORI:

ITALFERR GRUPPO FERROVIE DELLO STATO

APPALTATORE:

Sirti

PROGETTAZIONE:

"SCHEMA GESTIONE CONTROLLO TRENI"

PROGETTO AB BUILT

POTENZIAMENTO TECNOLOGICO NODO DI NAPOLI
ULTERIORE FASE
TRATTA SPARANISE-CASERTA E SALERNO-BATTIPAGLIA

INTERVENTO: ACC DELLA STAZIONE DI PONTECAGNANO

PIANO SCHEMATICO SCMT

APPALTATORE	Tav.01 SCMT	SCALA
Sirti		---
	REVISIONE : A.0	Cfg. 1 A.1

COMMESSA	LOTTO	FASE	ANNO	PROGR.	TIPO DOC.	OPERA/DISCIPLINA	PROGR.	REV.
NN1X	00	D	07	P.F.	M	T 1 0 0 0 0 1	0 0 0 0	A

Rev.	Descrizione	Redatto	Data	Verificato	Data	Approvato	Data	Autorizzato Data
A	Prima emissione	D.Gerardo	12/05/07	G.Mancini	12/05/07	A.Lanza	12/05/07	A.Lanza
B	Prima emissione	D.Gerardo	02/07/07	G.Mancini	02/07/07	A.Lanza	02/07/07	A.Lanza
C	Aggiornamento	D.Gerardo	16/04/10	G.Mancini	16/04/10	A.Lanza	16/04/10	A.Lanza
C1	Aggiunta tavola PC in seguito alla richiesta del 14 ott.	D.Gerardo	16/04/10	G.Mancini	16/04/10	A.Lanza	16/04/10	A.Lanza
D	AV-BUILT	D.Gerardo	12/12/10	G.Mancini	12/12/10	A.Lanza	12/12/10	A.Lanza
E	Eliminato codaa PC in seguito alla richiesta del 14 ott.	D.Gerardo	11/07/13	G.Mancini	11/07/13	A.Lanza	11/07/13	A.Lanza

File: MM1X00D07P0T0000001.dwg Name File: Tav01_Pontecagnano_E3.dwg Cs. Data: 01

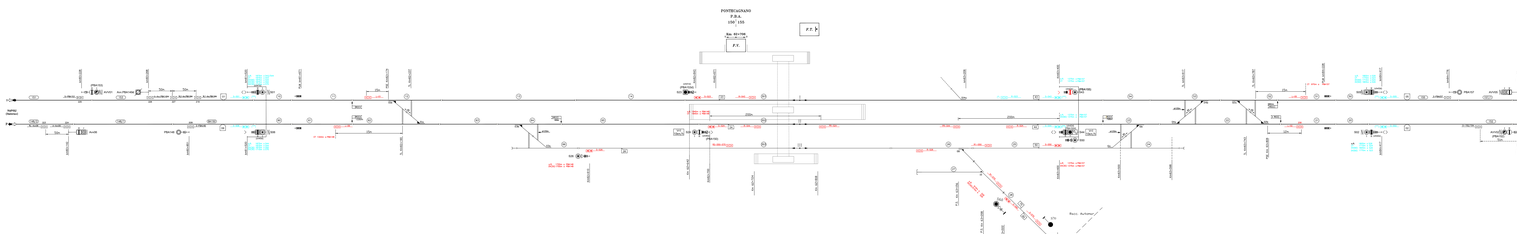

LEGENDA






LEGENDA


Revisioni interne

Name File	Rev.	Data	Redatto	Verificato	Motivo
Tav01_Pontecagnano_A3.dwg	A.0	10/05/07	D.Gerardo	F.Lanza	Prima emissione
Tav01_Pontecagnano_B3.dwg	B.0	01/07/07	D.Gerardo	F.Lanza	Aggiornata distanza ostacolo segnaleggio ambiente
Tav01_Pontecagnano_C3.dwg	C.0	15/04/10	D.Gerardo	F.Lanza	Aggiornata posizione PC-LSS Aggiornata distanza ostacolo segnaleggio ambiente
Tav01_Pontecagnano_C1.dwg	C.1	16/04/10	D.Gerardo	F.Lanza	Aggiunta tavola PC in seguito alla richiesta del 14 ott.
Tav01_Pontecagnano_D3.dwg	D.0	12/12/10	D.Gerardo	F.Lanza	AV-BUILT
Tav01_Pontecagnano_E3.dwg	E.0	11/07/13	D.Gerardo	F.Lanza	Eliminato codaa PC in seguito alla richiesta del 14 ott.

COMMITTENTE:

RFI RETE FERROVIARIA ITALIANA
GRUPPO FERROVIE DELLO STATO

PROGETTAZIONE:

ITALFERR GRUPPO FERROVIE DELLO STATO

DIREZIONE LAVORI:

ITALFERR GRUPPO FERROVIE DELLO STATO

APPALTATORE:

Sirti

PROGETTAZIONE:

"SCHEMA GESTIONE CONTROLLO TRENI"

PROGETTO AB BUILT

POTENZIAMENTO TECNOLOGICO NODO DI NAPOLI
ULTERIORE FASE
TRATTA SPARANISE-CASERTA E SALERNO-BATTIPAGLIA

INTERVENTO: ACC DELLA STAZIONE DI PONTECAGNANO

PIANO SCHEMATICO SCMT

APPALTATORE	Tav.01 SCMT	SCALA
Sirti		---
	REVISIONE : A.0	Cfg. 1 A.1

COMMESSA	LOTTO	FASE	ANNO	PROGR.	TIPO DOC.	OPERA/DISCIPLINA	PROGR.	REV.
NN1X	00	D	07	P.F.	M	T 1 0 0 0 0 1	0 0 0 0	A

Rev.	Descrizione	Redatto	Data	Verificato	Data	Approvato	Data	Autorizzato Data
A	Prima emissione	D.Gerardo	12/05/07	G.Mancini	12/05/07	A.Lanza	12/05/07	A.Lanza
B	Prima emissione	D.Gerardo	02/07/07	G.Mancini	02/07/07	A.Lanza	02/07/07	A.Lanza
C	Aggiornamento	D.Gerardo	16/04/10	G.Mancini	16/04/10	A.Lanza	16/04/10	A.Lanza
C1	Aggiunta tavola PC in seguito alla richiesta del 14 ott.	D.Gerardo	16/04/10	G.Mancini	16/04/10	A.Lanza	16/04/10	A.Lanza
D	AV-BUILT	D.Gerardo	12/12/10	G.Mancini	12/12/10	A.Lanza	12/12/10	A.Lanza
E	Eliminato codaa PC in seguito alla richiesta del 14 ott.	D.Gerardo	11/07/13	G.Mancini	11/07/13	A.Lanza	11/07/13	A.Lanza

File: MM1X00D07P0T0000001.dwg Name File: Tav01_Pontecagnano_E3.dwg Cs. Data: 01

COMMITTENTE:

RFI RETE FERROVIARIA ITALIANA
GRUPPO FERROVIE DELLO STATO

PROGETTAZIONE:

ITALFERR GRUPPO FERROVIE DELLO STATO

U.O. TECNOLOGIE SUD

PROGETTO DI DETTAGLIO

LINEA SALERNO - PONTECAGNANO AEROPORTO
COMPLETAMENTO METROPOLITANA DI SALERNO
TRATTA ARECHI - PONTECAGNANO AEROPORTO

IMPIANTO DI SEGNALAMENTO
Adeguamento PRG di Pontecagnano
Piano schematico SCMT di Pontecagnano Fase Finale

	SCALA:

COMMESSA	LOTTO	FASE	ANNO	PROGR.	TIPO DOC.	OPERA/DISCIPLINA	PROGR.	REV.
NN1X	10	D	07	P.F.	M	T 1 0 0 0 0 1	0 0 0 0	A

Rev.	Descrizione	Redatto	Data	Verificato	Data	Approvato	Data	Autorizzato Data
A	Prima emissione	D.Gerardo	12/05/07	G.Mancini	12/05/07	A.Lanza	12/05/07	A.Lanza
B	Prima emissione	D.Gerardo	02/07/07	G.Mancini	02/07/07	A.Lanza	02/07/07	A.Lanza
C	Aggiornamento	D.Gerardo	16/04/10	G.Mancini	16/04/10	A.Lanza	16/04/10	A.Lanza
C1	Aggiunta tavola PC in seguito alla richiesta del 14 ott.	D.Gerardo	16/04/10	G.Mancini	16/04/10	A.Lanza	16/04/10	A.Lanza
D	AV-BUILT	D.Gerardo	12/12/10	G.Mancini	12/12/10	A.Lanza	12/12/10	A.Lanza
E	Eliminato codaa PC in seguito alla richiesta del 14 ott.	D.Gerardo	11/07/13	G.Mancini	11/07/13	A.Lanza	11/07/13	A.Lanza

File: MM1X00D07P0T0000001DOCUMENTO FINALE.DWG Cs. Data: 01