


Revisioni interne

Nome File	Rev.	Data	Redatto	Verificato	Motivo
Tav03_Pontecagnano_A.0.dwg	A.0	19/05/17	D.Daresta	F.Leoci	Prima emissione
Tav03_Pontecagnano_B.0.dwg	B.0	31/07/17	D.Daresta	F.Leoci	Aggiornate lunghezze cavi per modifica piano cunicoli
Tav03_Pontecagnano_C.0.dwg	C.0	13/12/18	D.Daresta	F.Leoci	AS BUILT

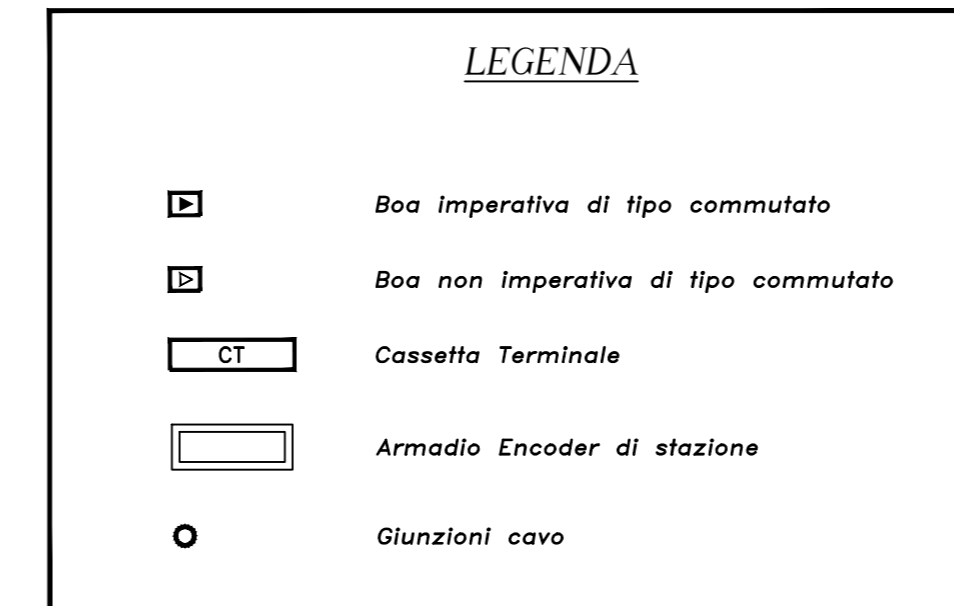

Nota: Cavi equipaggiati con schermo e twistati.
 Nota: Primi 1000m di cavo CPR

COMMITTENTE:

DIREZIONE LAVORI:

APPALTATORE:

PROGETTAZIONE:

PROGETTO AS BUILT

**POTENZIAMENTO TECNOLOGICO NODO DI NAPOLI
 ULTERIORE FASE
 TRATTE SPARANISE-CASERTA E SALERNO-BATTIPAGLIA**

**INTERVENTO: ACC DELLA STAZIONE DI PONTECAGNANO
 PIANO CAVI SCMT**

APPALTATORE	Tav.03 SCMT		SCALA:
S.I.R.T.I. DIC/2018	REVISIONE : C.0	Fog. 1 di 1	

COMMESSA	LOTTO	FASE	ENTE	TIPO DOC.	OPERA/DISCIPLINA	PROGR.	REV.
NNOT	00	B	ZZ	PX	IS0805	003	A

Rev.	Descrizione	Redatto	Data	Progettato	Data	Verificato	Data	Validato	Data	Autorizzato Data
A	Prima emissione	D.Daresta	19/05/17	D.Daresta	19/05/17	F.Leoci	19/05/17	A.G.Barbone	19/05/17	M.Serra 13/12/18
B	Seconda emissione	D.Daresta	31/07/17	D.Daresta	31/07/17	F.Leoci	31/07/17	A.G.Barbone	31/07/17	
C	AS BUILT	D.Daresta	13/12/18	D.Daresta	13/12/18	F.Leoci	13/12/18	A.G.Barbone	13/12/18	

Cod.ITF: NN0T00BZZPXIS0805003A.dwg | Nome F.le: Tav03_Pontecagnano_C.0.dwg | n. Elab.: 03

COMMITTENTE:

PROGETTAZIONE:

U.O. TECNOLOGIE SUD

PROGETTO DI DETTAGLIO

**LINEA SALERNO - PONTECAGNANO AEROPORTO
 COMPLETAMENTO METROPOLITANA DI SALERNO
 TRATTA ARECHI - PONTECAGNANO AEROPORTO**

IMPIANTO DI SEGNALAMENTO
 Adeguamento del PRG di Pontecagnano
 Piano cavi SCMT di Pontecagnano Fase Finale

COMMESSA	LOTTO	FASE	ENTE	TIPO DOC.	OPERA/DISCIPLINA	PROGR.	REV.
NN1X	10	D	67	PX	MT1601	006	A

Rev.	Descrizione	Redatto	Data	Verificato	Data	Approvato	Data	Autorizzato Data
A	Emissione Definitiva	R.Mulino	Gennaio 2021	C.Viariello	Gennaio 2021	M.D'Avino	Gennaio 2021	A. Presta Gennaio 2021

File: NN1X10D67PXMT1601006A- PIANO CAVI SCMT. PONTECAGNANO-PRG FASE FINALE DWG | n. Elab.: X