



STATO ATTUALE

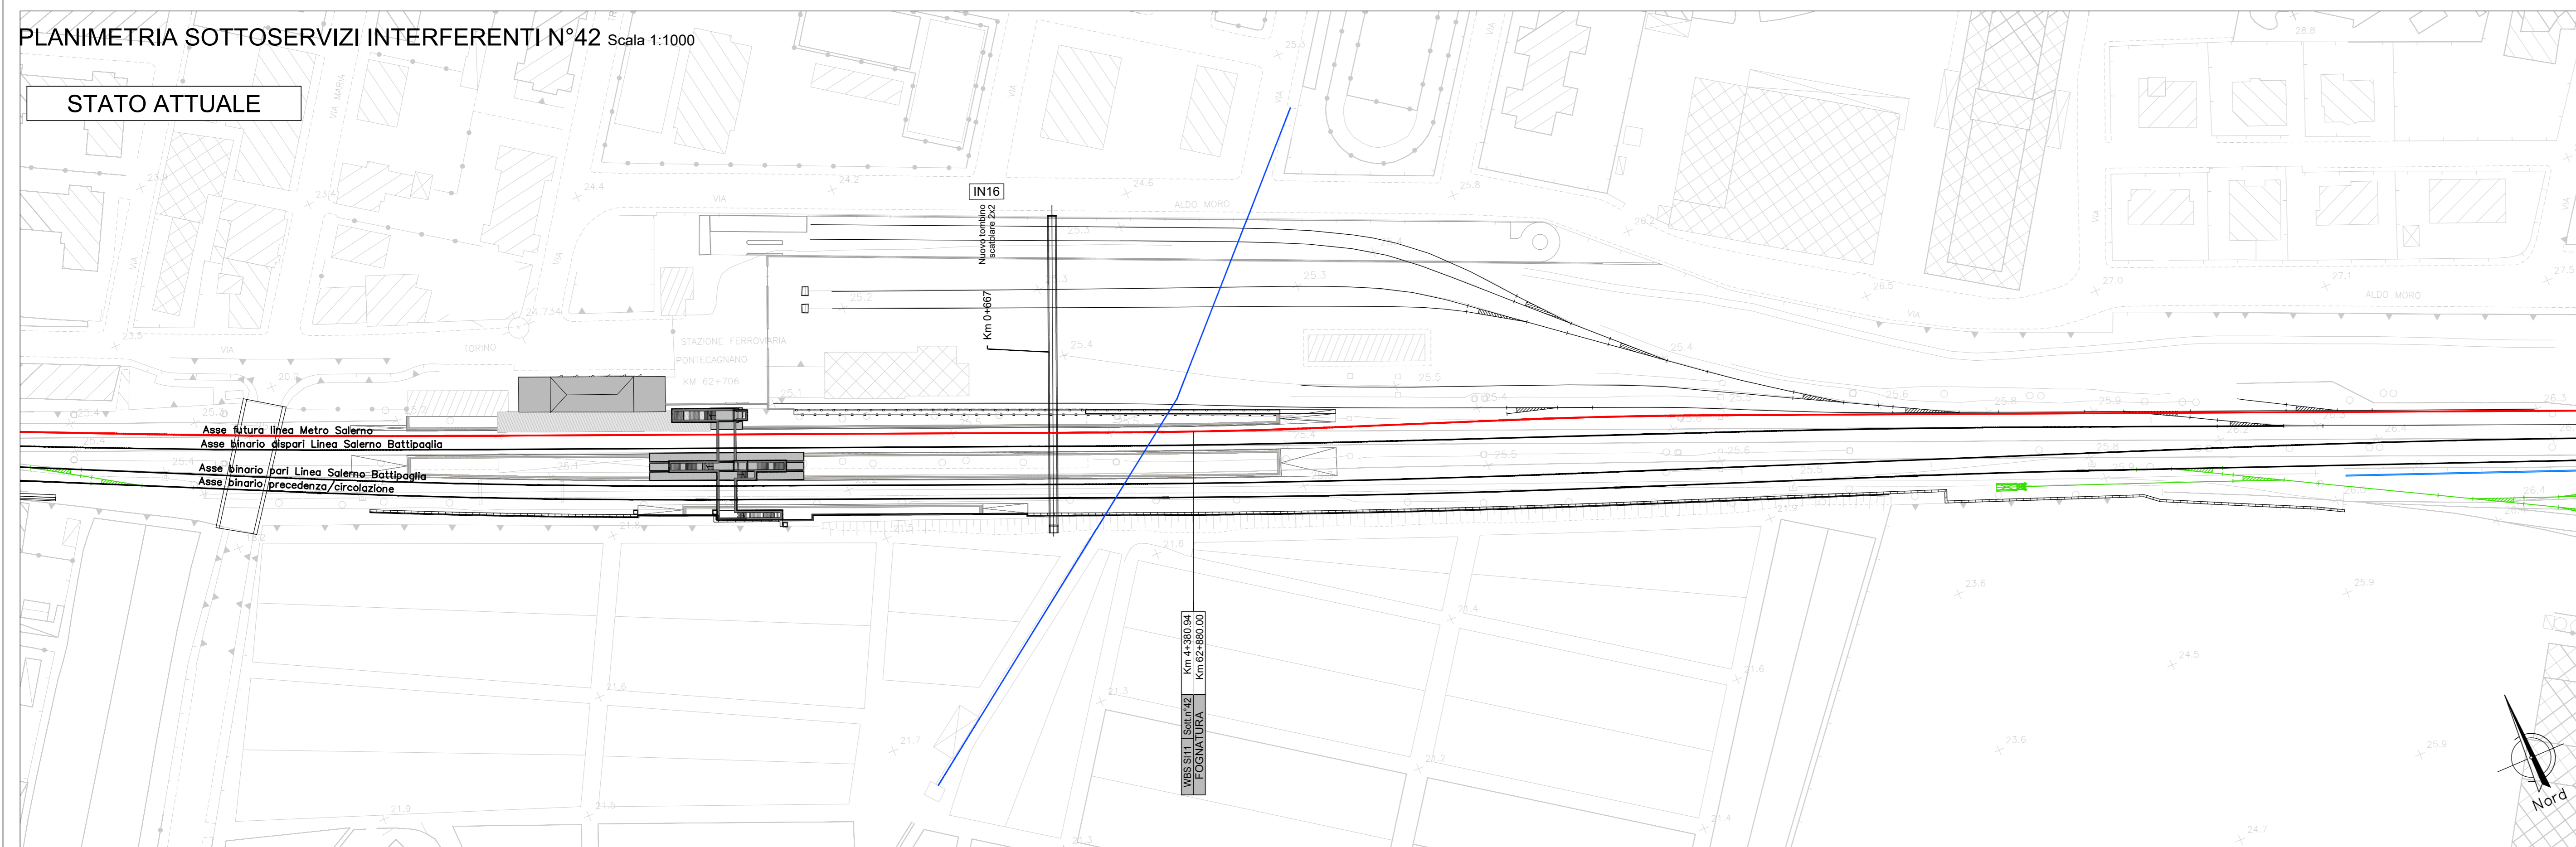

STATO DI PROGETTO

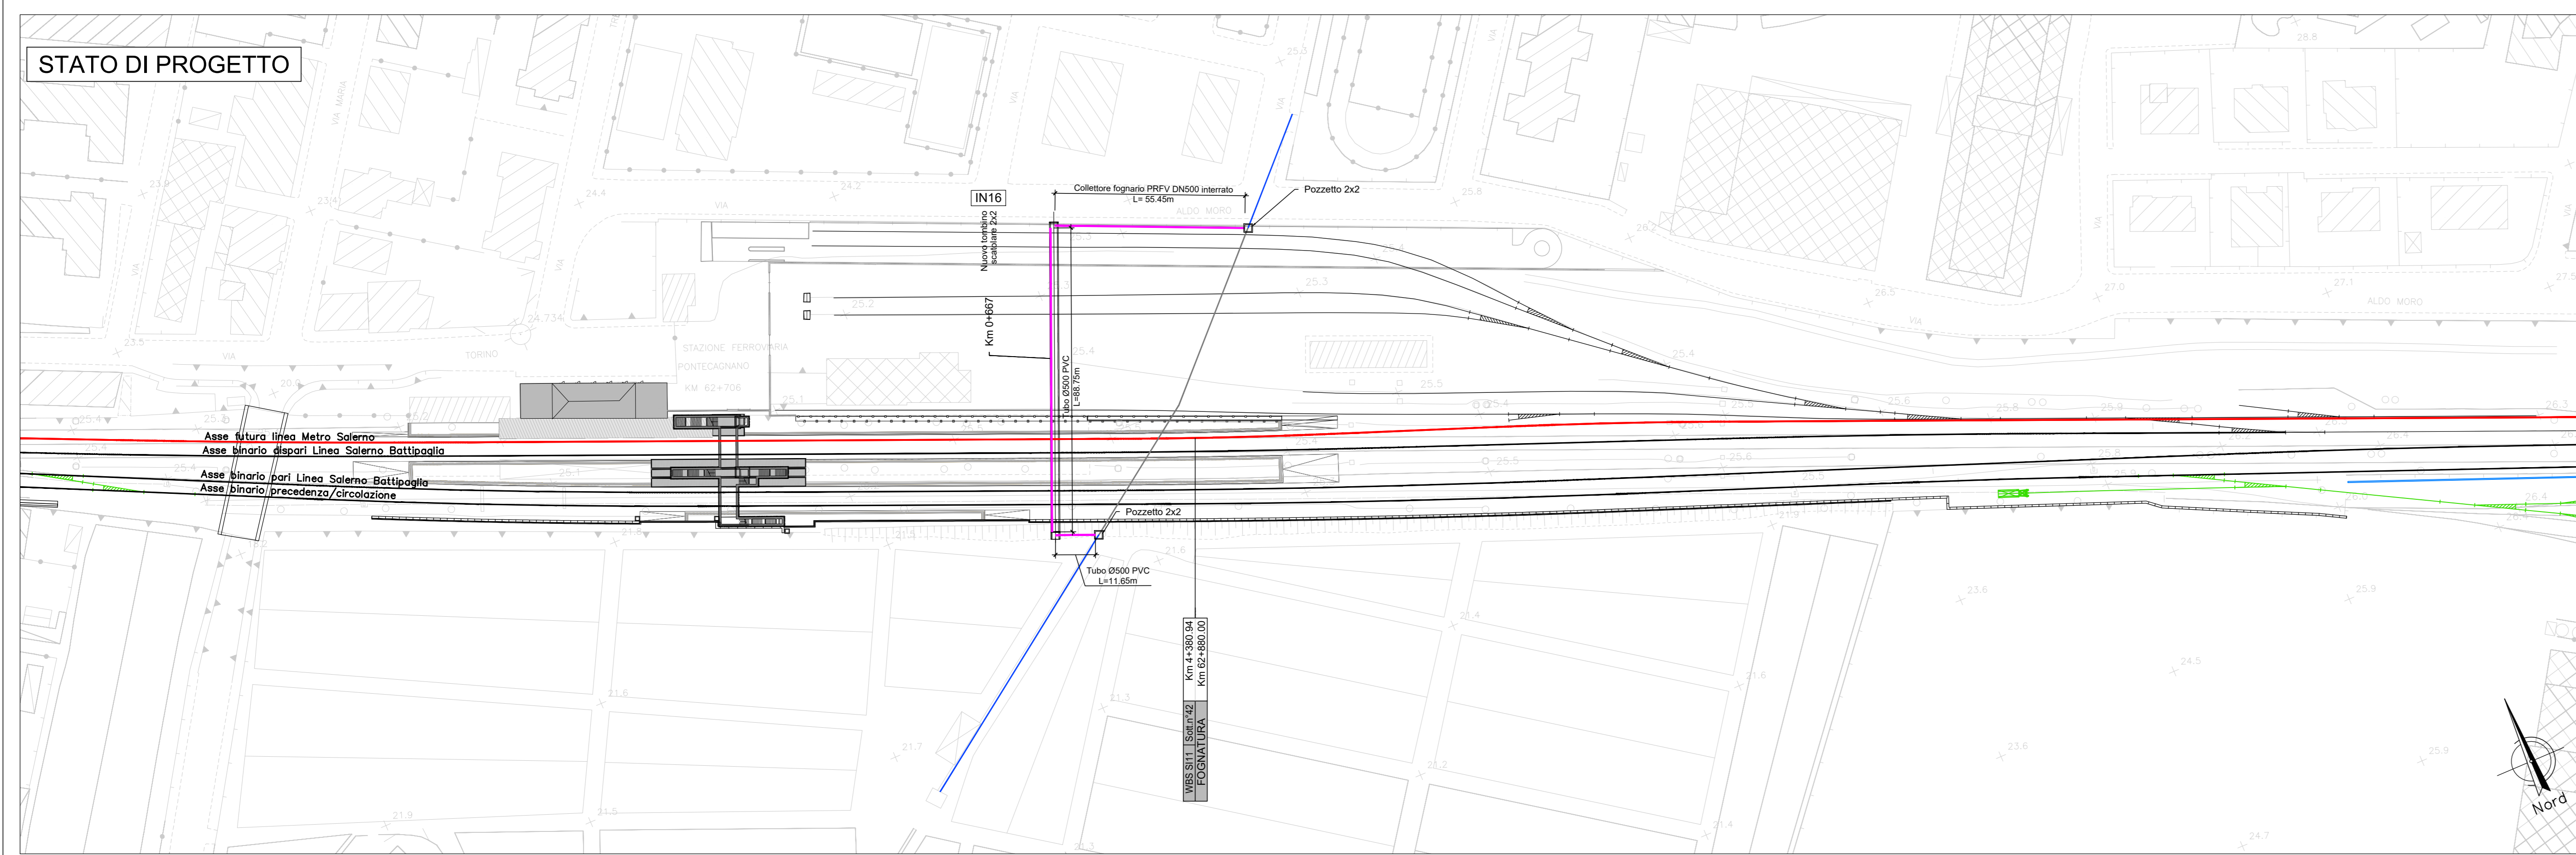

KEY-PLAN

N.Sottoservizio	WBS	Pk Censimento (LS)	Pk di progetto	TIPOLOGIA	ENTE	Risoluzione
42	S111	Km 62+880.00	Km 4+380.94	FOGNATURA	COMUNE DI PONTECAGNANO	Attraversamento in scatolare IN16 con tubazione f 500 in PVC.

**LEGENDA**

ACQUE BIANCHE

Per tabella materiali e incidenza armature vedi elab. NN1X.1.0.D.78.TT.OG.00.0.0.001

N.B. 1 - L'appaltatore prima della redazione del Progetto esecutivo dovrà effettuare un rilievo delle interferenze previa autorizzazione dell'ente gestore  
 N.B. 2 - Sono previsti giunti strutturali ogni 30m circa  
 N.B. 3 - Per i dettagli degli accessi si rimanda all'elaborato specifico

NOTA:  
 Lo stato di fatto è stato ricavato dalle convenzioni disponibili e dalle informazioni ricevute dagli enti; sarà cura ed onere dell'appaltatore, in fase di progettazione esecutiva, prevedere un rilievo di dettaglio del sottoservizio per il tratto interessato dall'intervento.

COMMITTENTE:

PROGETTAZIONE:

**U.O. INFRASTRUTTURE SUD**  
**PROGETTO DEFINITIVO**  
**LINEA SALERNO - PONTECAGNANO AEROPORTO**  
**COMPLETAMENTO METROPOLITANA DI SALERNO**  
**TRATTA ARECHI - PONTECAGNANO AEROPORTO**  
 SERVIZI INTERFERENTI  
 Generale  
 Planimetria di risoluzione - Adeguamento nuovo PRG Pontecagnano

SCALA:  
**1:1000**

Rev.	Descrizione	Redatto	Data	Verificato	Data	Approvato	Data	Autorizzato Data
A	Emissione Esecutiva	F. Duranti	08/2020	G. Manno	08/2020	M. Di Stefano	08/2020	08/2020
B	Emissione Esecutiva	F. Duranti	08/2020	G. Manno	08/2020	M. Di Stefano	08/2020	08/2020

COMMESSA LOTTO FASE ENTE TIPO DOC. OPERA/DISCIPLINA Progr. REV.  
 NN1X 10 D 78 PZ S10000 002 B

Elab.: