PIAZZALE ACC A CURA DI ALTRO APPALTO

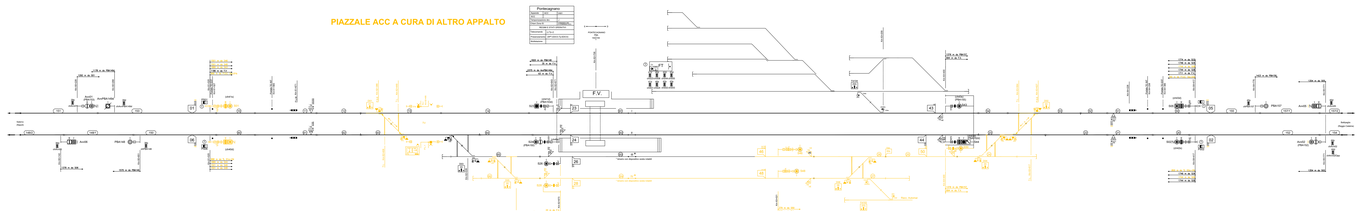
Pontecagnano
F.V.
Verso Pontecagnano
Verso Aeroporto
Verso Aeroporto
Verso Pontecagnano