Fase 3

PIAZZALE ACC A CURA DI ALTRO APPALTO

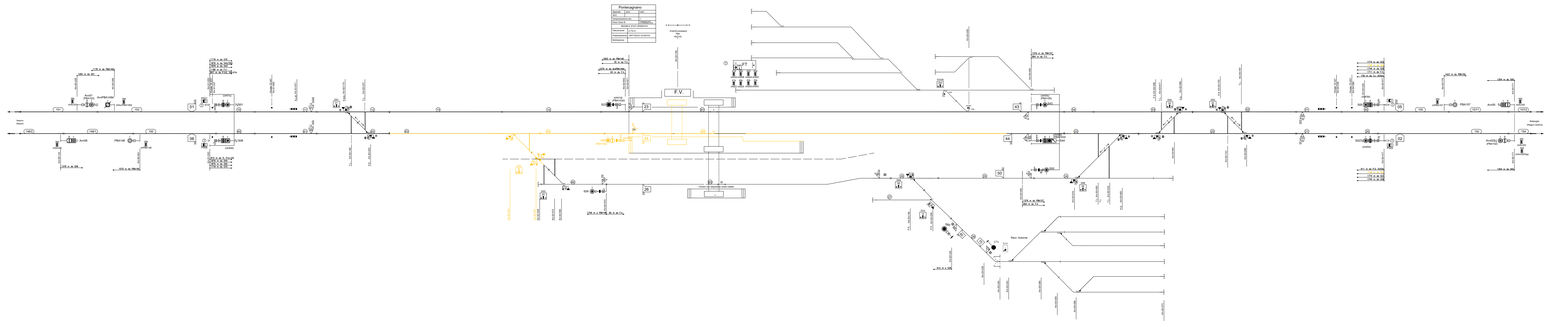
Pontecagnano
F.V.
Rec. Italcert
Rec. Italcert
Rec. Italcert