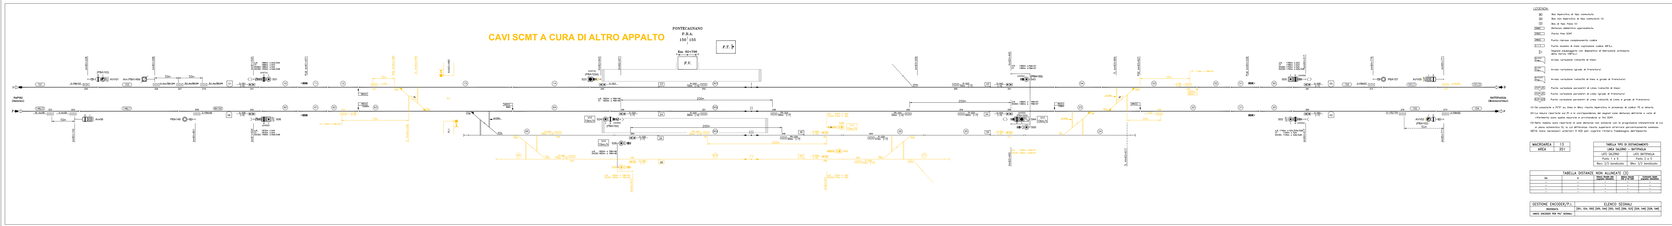
CAVI SCMT A CURA DI ALTRO APPALTO
PONTECAGNANO
P.B.A.
150° / 155
F.F. 5
F.F.
Bus. 60/150
Bus. 60/150
PM-PC
AV01
Aus-PM-Sa-PM
Aus-PM-Sa-PM
Sa-Sa-Sa-PM
Sa-Sa-Sa-PM
Sa-Sa