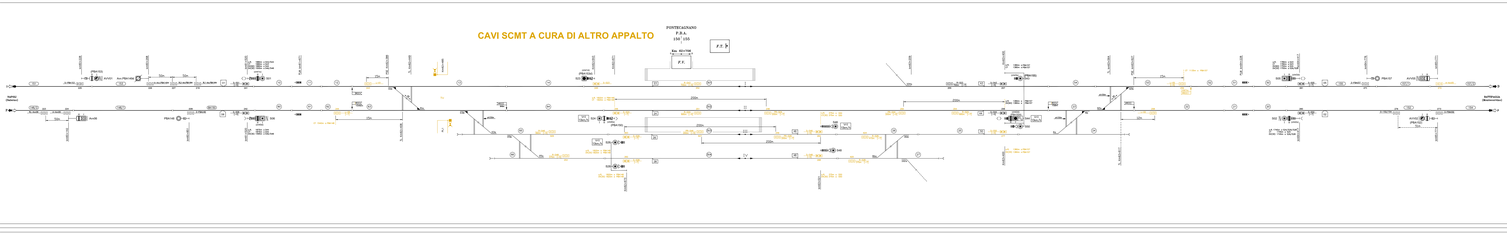
CAVI SCMT A CURA DI ALTRO APPALTO
PONTECAGNANO
P.R.A.
150° 155
Km 65+700
P.V.
P.V.
P.V.