## LEGENDA

- Pozzetto 150x150 cm (dimensioni interne)
- Pozzetto 100x100 cm (dimensioni interne)
- Pozzetto 80x80 cm (dimensioni interne)
- Pozzetto 50x50 cm (dimensioni interne)
- TUBO IN PVC INTERRATO — Rappresentazione non in scala. Misure reali indicate.
- CUNICOLO T/3134 — Rappresentazione non in scala. Misure reali indicate.
- CUNICOLO V/307 — Rappresentazione non in scala. Misure reali indicate.
- CUNICOLO V/308 — Rappresentazione non in scala. Misure reali indicate.
- CANALETTA VTR 140X140 — Rappresentazione non in scala. Misure reali indicate.
- CS — Cassetta di Sezionamento
- Pozzetto 80x80 cm (dimensioni interne). Nuovi pozzetti IS.
- Pozzetto 50x50 cm (dimensioni interne). Nuovi pozzetti IS.
- TUBO IN PVC INTERRATO — Rappresentazione non in scala. Misure reali indicate. Nuova canalizzazione IS.
- CUNICOLO T/3134 — Rappresentazione non in scala. Misure reali indicate. Nuova canalizzazione IS.
- CUNICOLO V/307 — Rappresentazione non in scala. Misure reali indicate. Nuova canalizzazione IS.
- CUNICOLO V/308 — Rappresentazione non in scala. Misure reali indicate. Nuova canalizzazione IS.
- CS — Cassetta di Sezionamento
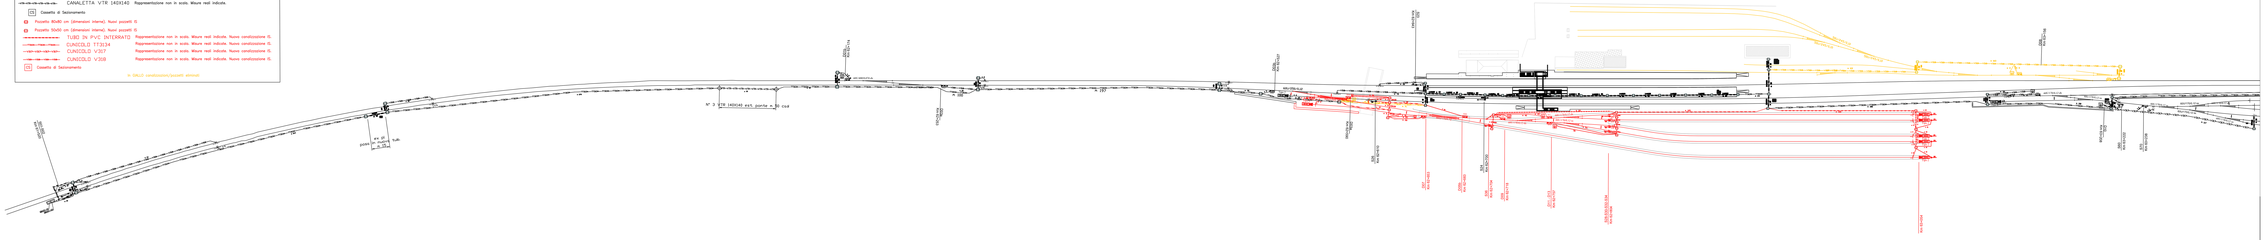
N. DALLO canalizzazioni/pozzetti eliminati