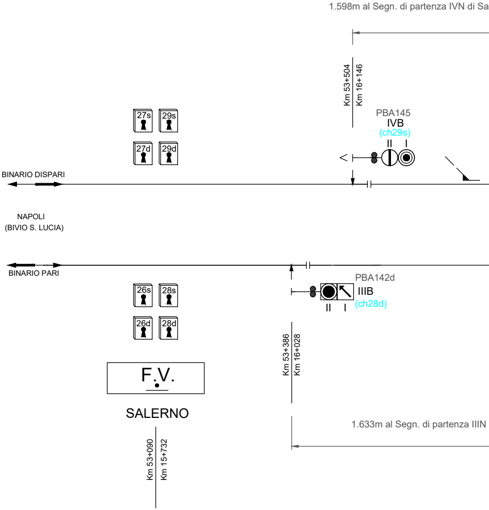
1.598m al Segn. di partenza IVN di Sa
Km 53+504
Km 16+146
PBA145
IVB
(ch29s)
II
I
27s
29s
27d
29d
BINARIO DISPARI
NAPOLI
(BIVIO S. LUCIA)
BINARIO PARI
PBA142d
IIIB
(ch28d)
II
I
26s
28s
26d
28d
Km 53+386
Km 16+028
F.V.
SALERNO
Km 53+090
Km 15+732
1.633m al Segn. di partenza IIIN

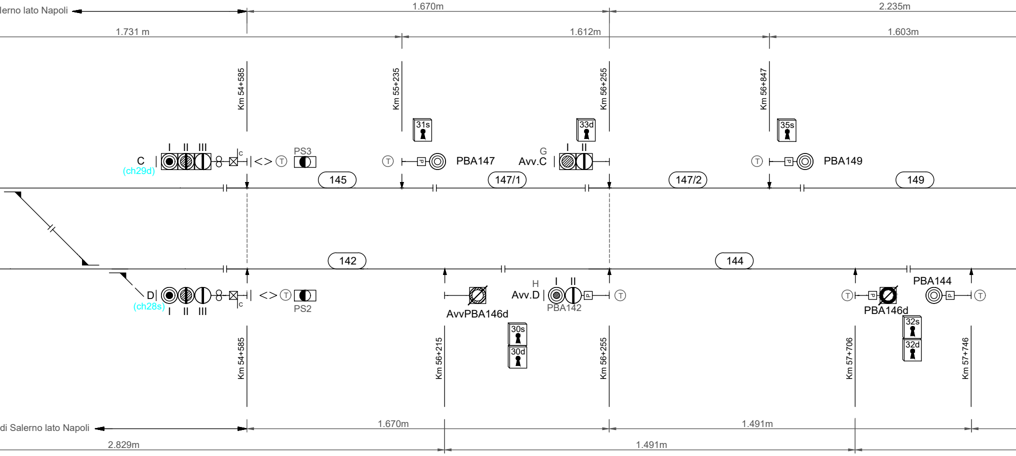
lerno lato Napoli
1.670m
2.235m
1.731 m
1.612m
1.603m
Km 54+585
Km 55+235
Km 56+255
Km 56+847
31s
33d
35s
C
(ch29d)
I
II
III
c
<>
T
PS3
PBA147
G
Avv.C
I
II
PBA149
145
147/1
147/2
149
142
144
D
(ch28s)
I
II
III
c
<>
T
PS2
AvvPBA146d
H
Avv.D
I
II
PBA142
PBA146d
PBA144
30s
30d
32s
32d
Km 54+585
Km 56+215
Km 56+255
Km 57+706
Km 57+746
di Salerno lato Napoli
1.670m
1.491m
2.829m
1.491m

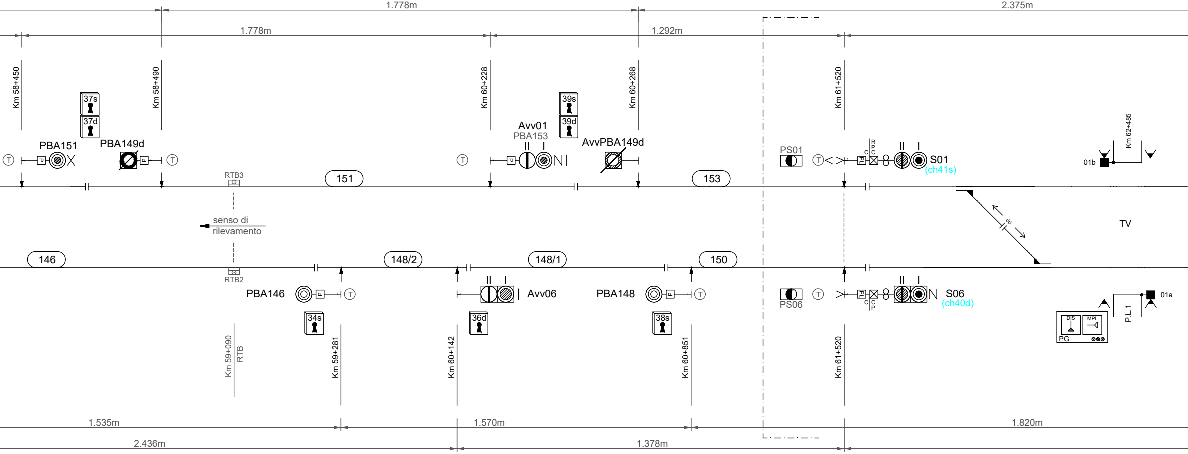
1.778m
2.375m
1.778m
1.292m
Km 58+450
Km 58+490
Km 60+228
Km 60+268
Km 61+520
Km 62+485
37s
37d
39s
39d
PBA151
PBA149d
Avv01
PBA153
AvvPBA149d
PS01
S01
(ch41s)
01b
RTB3
151
153
TV
60
senso di
rilevamento
146
148/2
148/1
150
RTB2
PBA146
Avv06
PBA148
PS06
S06
(ch40d)
01a
P.L.1
DIS
MPL
PG
34s
36d
38s
Km 59+090
RTB
Km 59+281
Km 60+142
Km 60+851
Km 61+520
1.535m
1.570m
1.820m
2.436m
1.378m

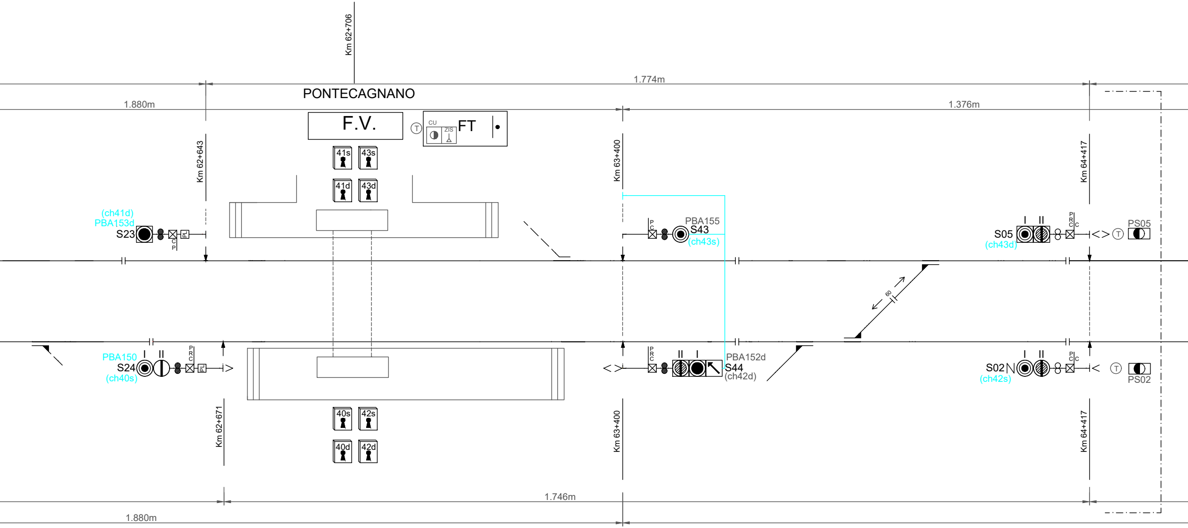
Km 62+706
1.774m
PONTECAGNANO
1.880m
1.376m
F.V.
CU
ZIS
FT
41s
43s
41d
43d
Km 62+643
Km 63+400
Km 64+417
(ch41d)
PBA153d
S23
C
P
PL
PBA155
S43
(ch43s)
P
C
S05
(ch43d)
I
II
P
R
C
C
PS05
60
PBA150
I
II
S24
(ch40s)
P
R
C
PL
PBA152d
S44
(ch42d)
II
I
S02
(ch42s)
PS02
40s
42s
40d
42d
Km 62+671
Km 63+400
Km 64+417
1.746m
1.880m

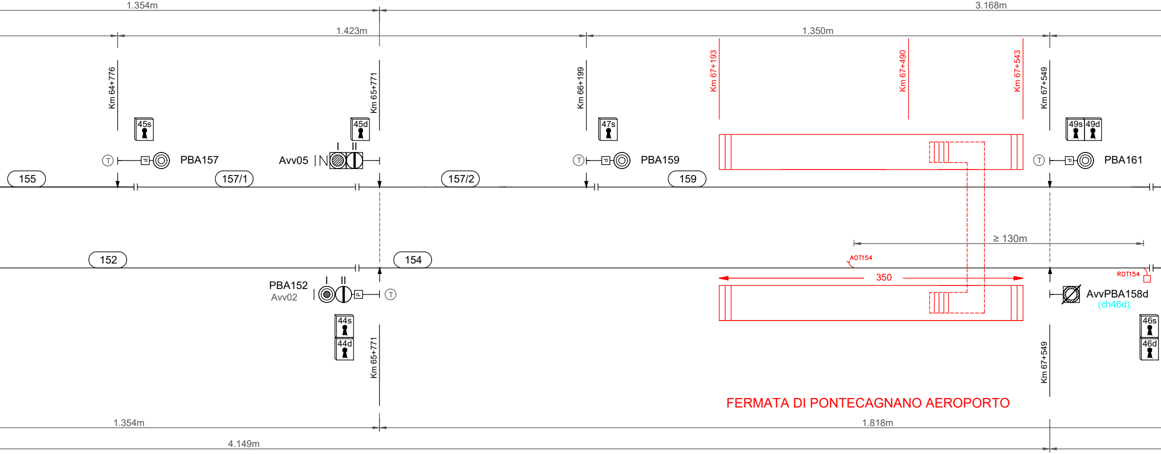
1.354m
3.168m
1.423m
1.350m
Km 64+776
Km 65+771
Km 66+199
Km 67+193
Km 67+490
Km 67+543
Km 67+549
45s
45d
47s
49s
49d
PBA157
Avv05
I
II
PBA159
PBA161
155
157/1
157/2
159
≥ 130m
152
154
AOT154
ROT154
350
PBA152
Avv02
I
II
AvvPBA158d
(ch46d)
44s
44d
46s
46d
Km 65+771
Km 67+549
FERMATA DI PONTECAGNANO AEROPORTO
1.354m
1.818m
4.149m

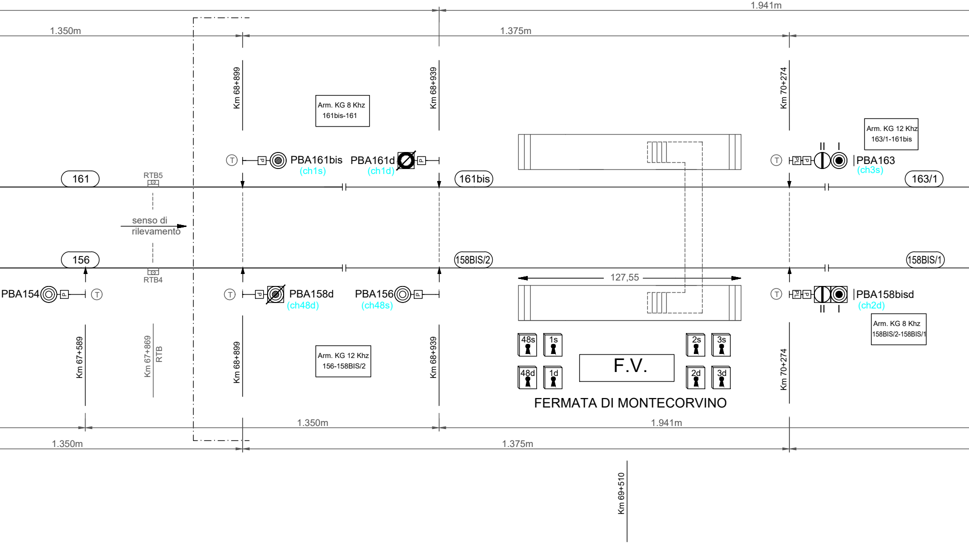
1.941m
1.350m
1.375m
Km 68+899
Km 68+939
Km 70+274
Arm. KG 8 Khz
161bis-161
Arm. KG 12 Khz
163/1-161bis
PBA161bis
(ch1s)
PBA161d
(ch1d)
PBA163
(ch3s)
161
RTB5
161bis
163/1
senso di
rilevamento
156
158BIS/2
158BIS/1
RTB4
127,55
PBA154
PBA158d
(ch48d)
PBA156
(ch48s)
PBA158bisd
(ch2d)
Arm. KG 8 Khz
158BIS/2-158BIS/1
Km 67+589
Km 67+869
RTB
Arm. KG 12 Khz
156-158BIS/2
48s
1s
2s
3s
48d
1d
2d
3d
F.V.
FERMATA DI MONTECORVINO
1.350m
1.941m
1.350m
1.375m
Km 69+510

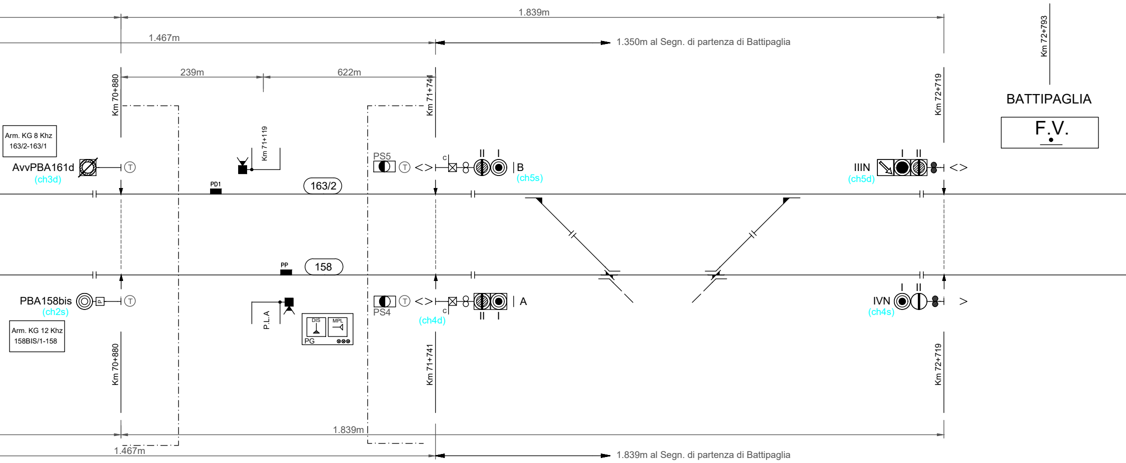
1.839m
1.467m
1.350m al Segn. di partenza di Battipaglia
239m
622m
Km 70+880
Km 71+119
Km 71+741
Km 72+719
Km 72+793
BATTIPAGLIA
F.V.
Arm. KG 8 Khz
163/2-163/1
AvvPBA161d
(ch3d)
PD1
163/2
PS5
c
B
(ch5s)
IIIN
(ch5d)
PP
158
PBA158bis
(ch2s)
Arm. KG 12 Khz
158BIS/1-158
P.L.A
DIS
MPL
PG
PS4
(ch4d)
A
IVN
(ch4s)
I
II
1.839m
1.467m
1.839m al Segn. di partenza di Battipaglia

BINARIO DISPARI

BATTIPAGLIA
(REGGIO CALABRIA)

BINARIO PARI

COMMITTENTE:

RFI RETE FERROVIARIA ITALIANA
GRUPPO FERROVIE DELLO STATO ITALIANE

DIREZIONE LAVORI:

ITALFERR

APPALTATORE:

Sirti

PROGETTAZIONE: TECNOSISTEM engineering & technology

PROGETTO ESECUTIVO DI DETTAGLIO

POTENZIAMENTO TECNOLOGICO NODO DI NAPOLI ULTERIORE FASE
TRATTE SPARANISE-CASERTA E SALERNO-BATTIPAGLIA

TRATTA SALERNO - BATTIPAGLIA

PROFILO DI LINEA

APPALTATORE	CODICE SIRTI S.p.A. :		SCALA:
S.I.R.T.I. AGO/2018	309457		-
	REVISIONE: B	Pag. 1 di 1	

COMMESSA	LOTTO	FASE	ENTE	TIPO DOC.	OPERA/DISCIPLINA	PROGR.	REV.
NN0T	00	C	ZZ	PX	IS0005	007	B

Rev.	Descrizione	Redatto	Data	Verificato	Data	Approvato	Data	Autorizzato Data
A	Prima emissione	V.Cesa	06/2018	Aveta	06/2018	Marazza	06/2018	Serra 08/2018
B	Modif. a seguito RdV NN0T-RV-0000000293 del 02/08/2018	V.Cesa	08/2018	Aveta	08/2018	Marazza	08/2018	
–	–	–	–	–	–	–	–	
–	–	–	–	–	–	–	–	
–	–	–	–	–	–	–	–	
–	–	–	–	–	–	–	–	

File:NN0T00CZZPXIS0005007B | Formato:A4L | n. Elab.:672d

COMMITTENTE:

RFI RETE FERROVIARIA ITALIANA
GRUPPO FERROVIE DELLO STATO ITALIANE

PROGETTAZIONE:

U.O. TECNOLOGIE SUD

PROGETTO DI DETTAGLIO

LINEA SALERNO - PONTECAGNANO AE
COMPLETAMENTO METROPOLITANA D
TRATTA ARECHI - PONTECAGNANO AE

IMPIANTO DI SEGNALAMENTO

Profilo di linea Tratta Salerno (e) - Battipaglia (e)

COMMESSA	LOTTO	FASE	ENTE	TIPO DOC.	OPERA/DISCIPLINA
NN1X	20	D	67	PX	BL1403

Rev.	Descrizione	Redatto	Data	Verificato	Data
A	Emissione Definitiva	S.Verde Salvatore Verde	Gennaio 2021	C.Varriale	Gennaio 2021

File: NN1X20D67PXBL1403001A PROFILO SALERNO-BATTIPAGLIA.D

ANA
ANE

ITALFERR
GRUPPO FERROVIE DELLO STATO ITALIANE

ROPORTO
I SALERNO
ROPORTO

SCALA:

-:-

PROGR. REV.

0 0 1 A

Approvato	Data	Autorizzato Data
M.D'Avino	Gennaio 2021	A. Presta Gennaio 2021 Ingegnere ANTONIO PRESTA Laurea Specialistica Sezione: A n. 1959

DWG

n. Elab.: X