







Viabilità Secondaria 28H - Tracciato planimetrico nuovo collettore fognario

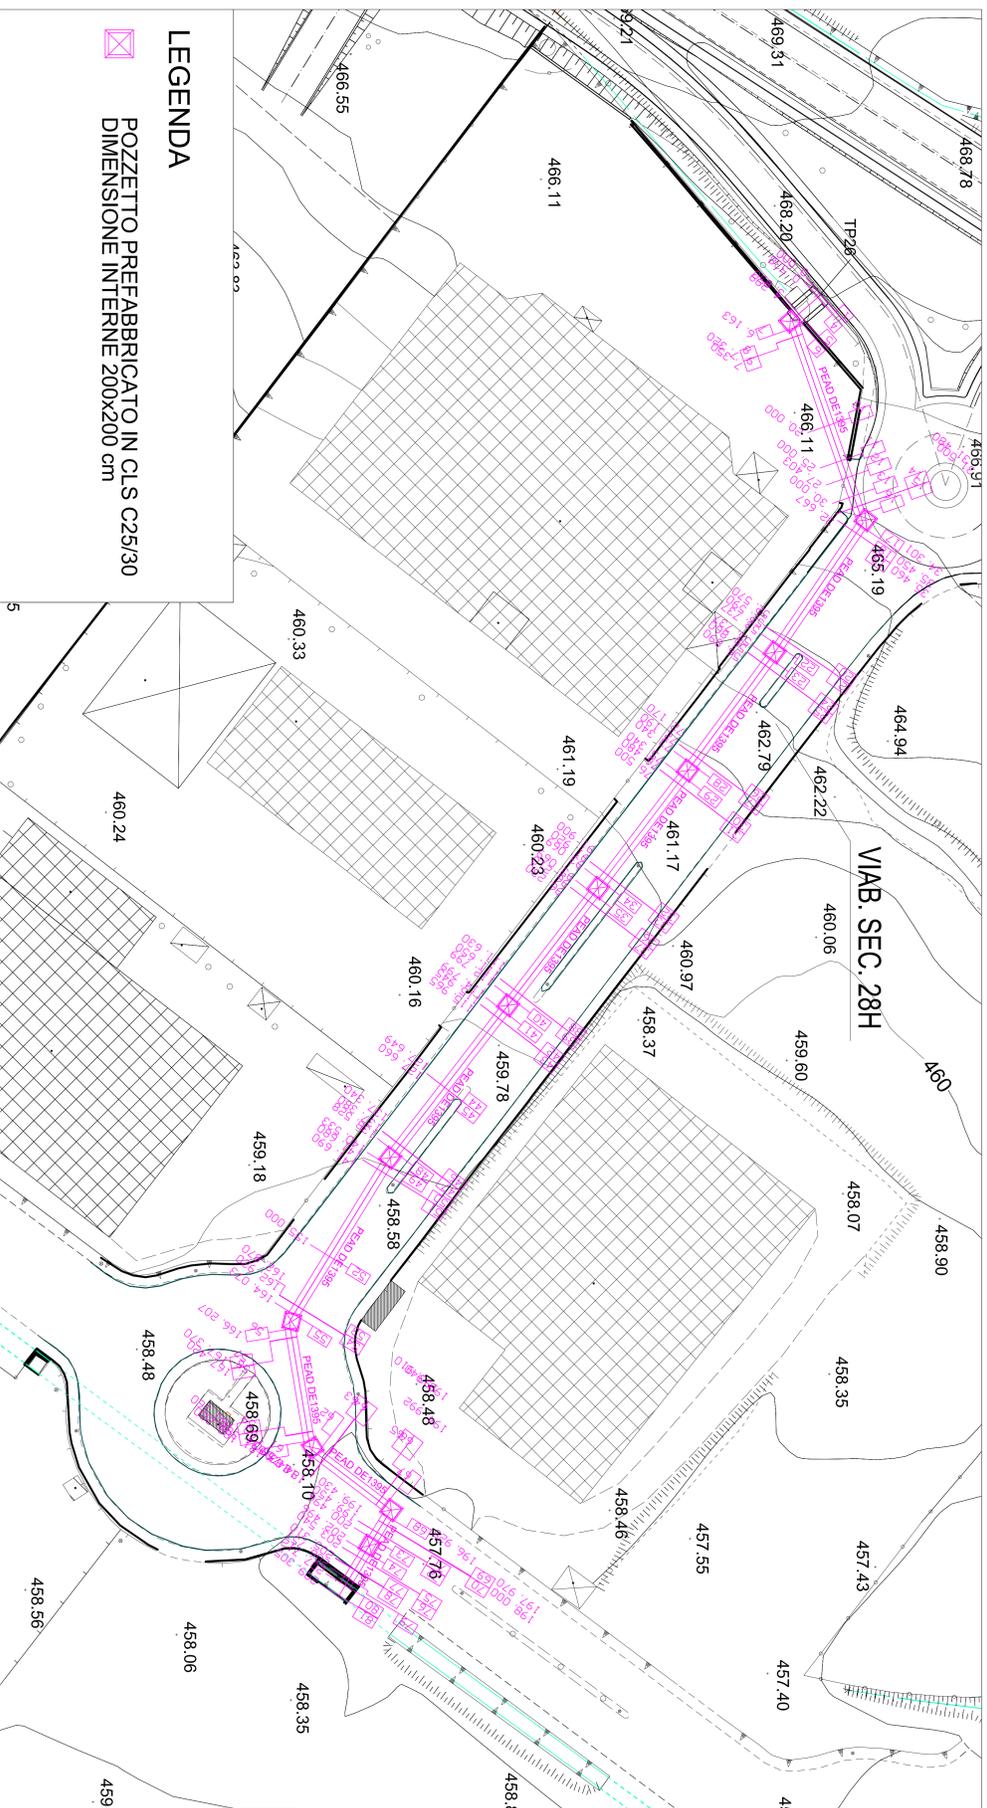

Sezione trasversale tubo corrugato in PEAD DE1395

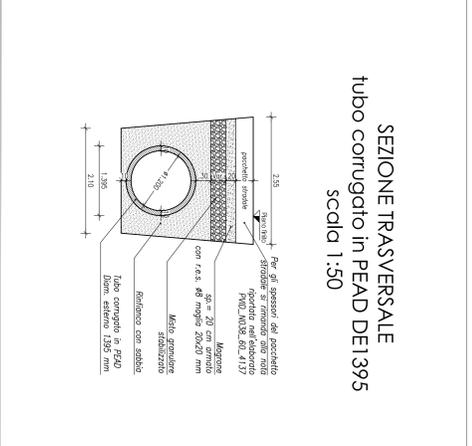

- NOTE SULLE ATTIVITÀ INTEGRATIVE DA ESEGUIRE:**
- Rimozione della linea fognaria esistente delle acque bianche.
 - Le linee esistenti relative all'acquedotto e alla fibra ottica dovranno essere posizionate al di sopra del nuovo collettore fognario.
 - Le lavorazioni del nuovo collettore fognario richiederanno il distacco provvisorio delle linee elettriche BT e MT la cui durata verrà stabilita durante le fasi realizzative.
 - Le attività di realizzazione del nuovo collettore fognario in prossimità della rotonda dovranno essere eseguite in presenza del personale TIM.
 - Le interferenze presenti nella viabilità (linea Enel BT e MT, linea Telecom e fibra Telecom) saranno risolte secondo quanto previsto nell'allegato NG07 del CSA.

ANAS S.p.A.

PROGETTO DELL'INFRASTRUTTURA VIABILITÀ COMPLEMENTARI E SECONDARIE
Tromo VS 28H

Pianimetria stato di fatto e di progetto a sezioni tipo - nuovo collettore fognario

Codice Unico Progetto (CUP): F41B03000230001

Codice elaborato: PA17/08 P V

DATA: 11/11/2017

PERIZIA DI VARIANTE N.3 -

PROGETTO DELL'INFRASTRUTTURA VIABILITÀ COMPLEMENTARI E SECONDARIE
Tromo VS 28H

Addebiato a Contratto Generale dei Lavori di ammodernamento del tronco Palermo - Lancia Felsi. Via Fondale alla km 14,4 (km 0,0 del lotto 2) compreso l'itinerario di incrocio dalla nuova Strada Provinciale, alla km 5,58 del lotto 2, Strada Impugnatoriale) compresi i sottoservizi.

Bolognina S.c.p.a.







