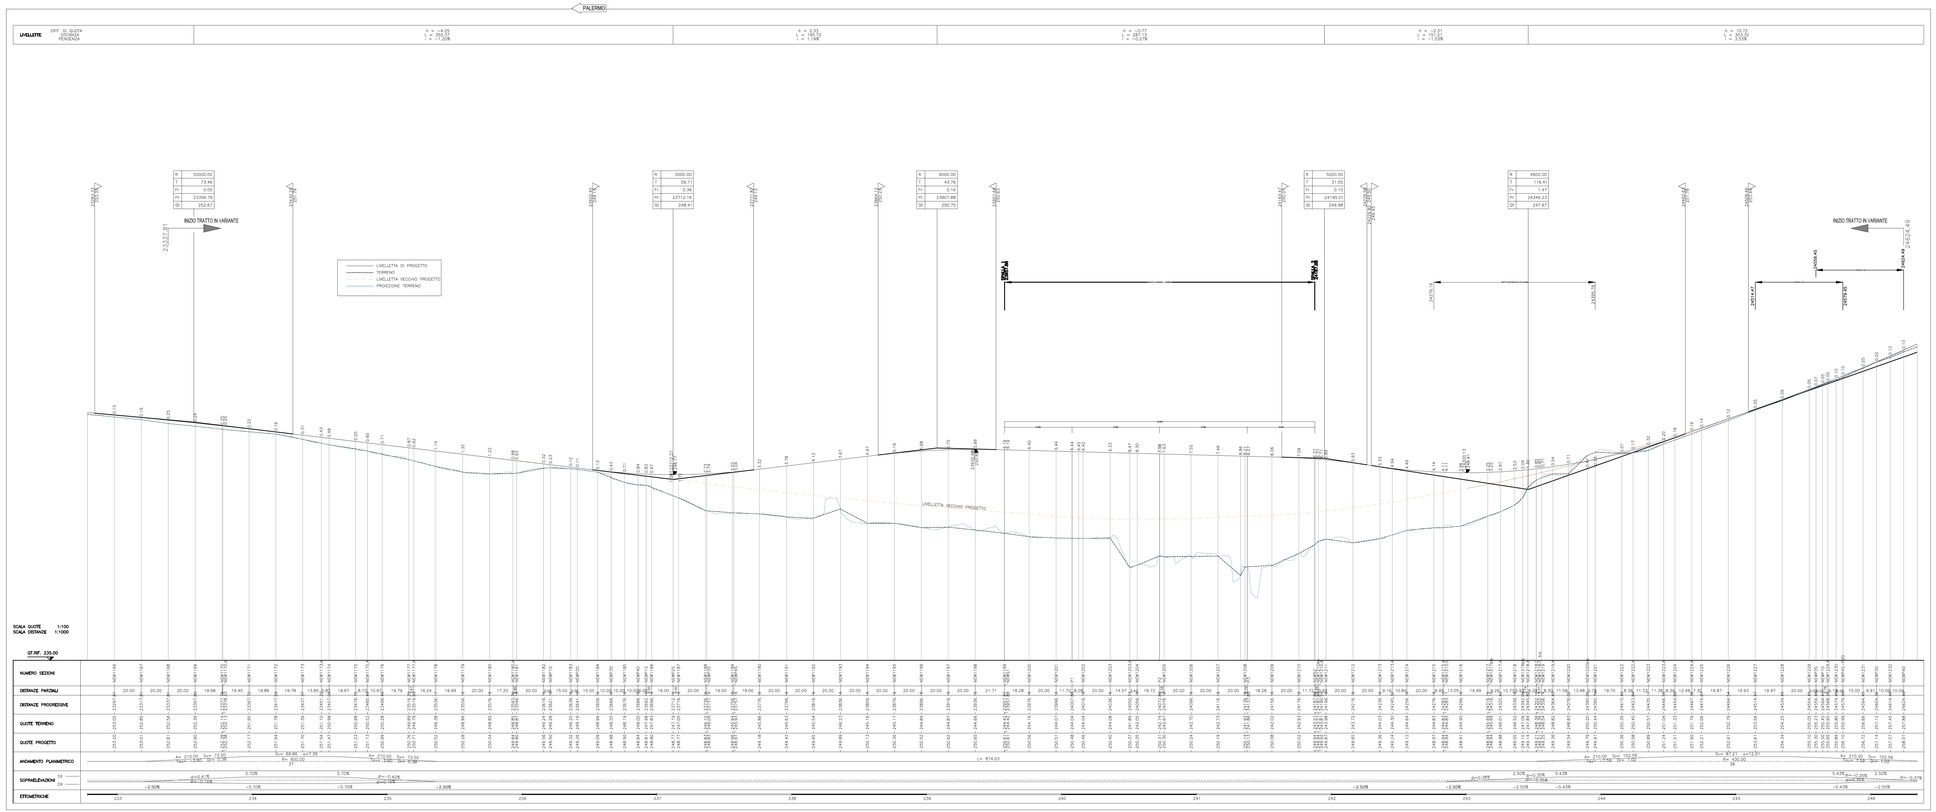

QUADRO DI UNIONE - Scala 1:100.000

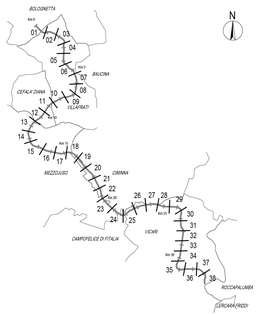

LEGENDA

PROFILO DI PROGETTO

PROFILO TERRENO IN ASSE

Scala 1:1.000

ANAS S.p.A.

DIREZIONE REGIONALE PER LA SICILIA

PA17/08

Affidamento a Contraente Generale dei "Lavori di ammodernamento del tratto Palermo - Lercara Friddi, tratto funzionale dal km 14,4 (km 0,0 del Lotto 2) compreso il tratto di raccordo della ristatonia Bolognetta, al km 48,0 (km 33,8 del Lotto 2 - Svincolo Manganaro incluso) comprese recordi ciò le attuali SS n.188 e SS n.121

Bolognetta S.c.p.a.

- PERIZIA DI VARIANTE N.3 -

Titolo elaborato: PROGETTO DELL' INFRASTRUTTURA VIABILITA' PRINCIPALE PROFILI

Profilo "Lotto 2a" Unica carreggiata - Tav. 49 - Tratto in Variante "San Leonardo"

Codice Unico Progetto (CUP): F41B03000230001

Codice elaborato: PA17/08	OPERA	ARGOMENTO	DOC. E PROG.		FASE	REVISIONE
	P V	V P	L 0 4 9		6	0

CARTELLA:	FILE NAME: P V VP L049_R6_61.DT.DWG	NOME: TPT	PROG. 4 1 3 7	SCALA: 1:1000/1:100
5				
4				
3				
2				
1				
0	PRIMA EMISSIONE	Maggio 2021	Bocale	S. Fellico N. Belmaria
REV.	DESCRIZIONE	DATA	REDATTO	VERIFICATO APPROVATO

Progettista: Consorzio Stabile Progettisti; ACTEON S.r.l. via Francesco D'Ovidio, 15 - 00134 Roma; ARCHITETTURA E INGEGNERIA s.r.l. via Cardinale Massaia, 83 - 00159 Roma; e-mail: info@architettura-ingegneria.com; pec: pec@pec@pec.it; Direttore Tecnico: Ing. Antonio Ambrosio

Consulenti: E&G S.r.l. SPONCHIADE & GIORGIANNI; Via Ausonia, 4 - 00183 Roma; Direttore Tecnico: Ing. Gianlito Napoleone

Il Progettista Responsabile: Ing. Antonio Ambrosio

Il Geologo: Dott. Geol. Gaetano Ballatore

Il Coordinatore per la Sicurezza in fase di Progettazione: Ing. Antonio Ambrosio

Il Coordinatore per la Esecuzione dei Lavori: arch. Francesco Randall

Il Direttore dei Lavori: Ing. Sandro Fasano

Il Direttore dei Lavori: Ing. Giorgio Fabbri

ANAS S.p.A.

DATA: PROTOCOLLO: VISTO IL RESPONSABILE DEL PROCEDIMENTO

CODICE PROGETTO: L 0 4 1 0 C E 1 1 0 1 — Dott. Ing. Luigi Mupar

TAV. 28/38