


QT. RIF. 235.000


QUOTE TERREND	DIST. PARZIALI TERREND	QUOTE SCAVD STRADALE	QUOTE SCAVD	DIST. PARZ. SCAVD
245,80	2,91	244,92	3,96	3,96
245,84	2,38	244,95	6,08	6,08
245,93	3,99	240,95	5,92	5,92
245,95	1,16	240,95	2,66	2,66
246,00	3,40	243,19		
246,04	3,51	243,19		
246,06	1,88	244,47		
246,07	2,54	244,47		
246,07	5,85	244,56		
246,08	1,81	244,56		
246,09	2,54	244,56		
246,10	5,44	244,56		
246,11	5,44	244,56		

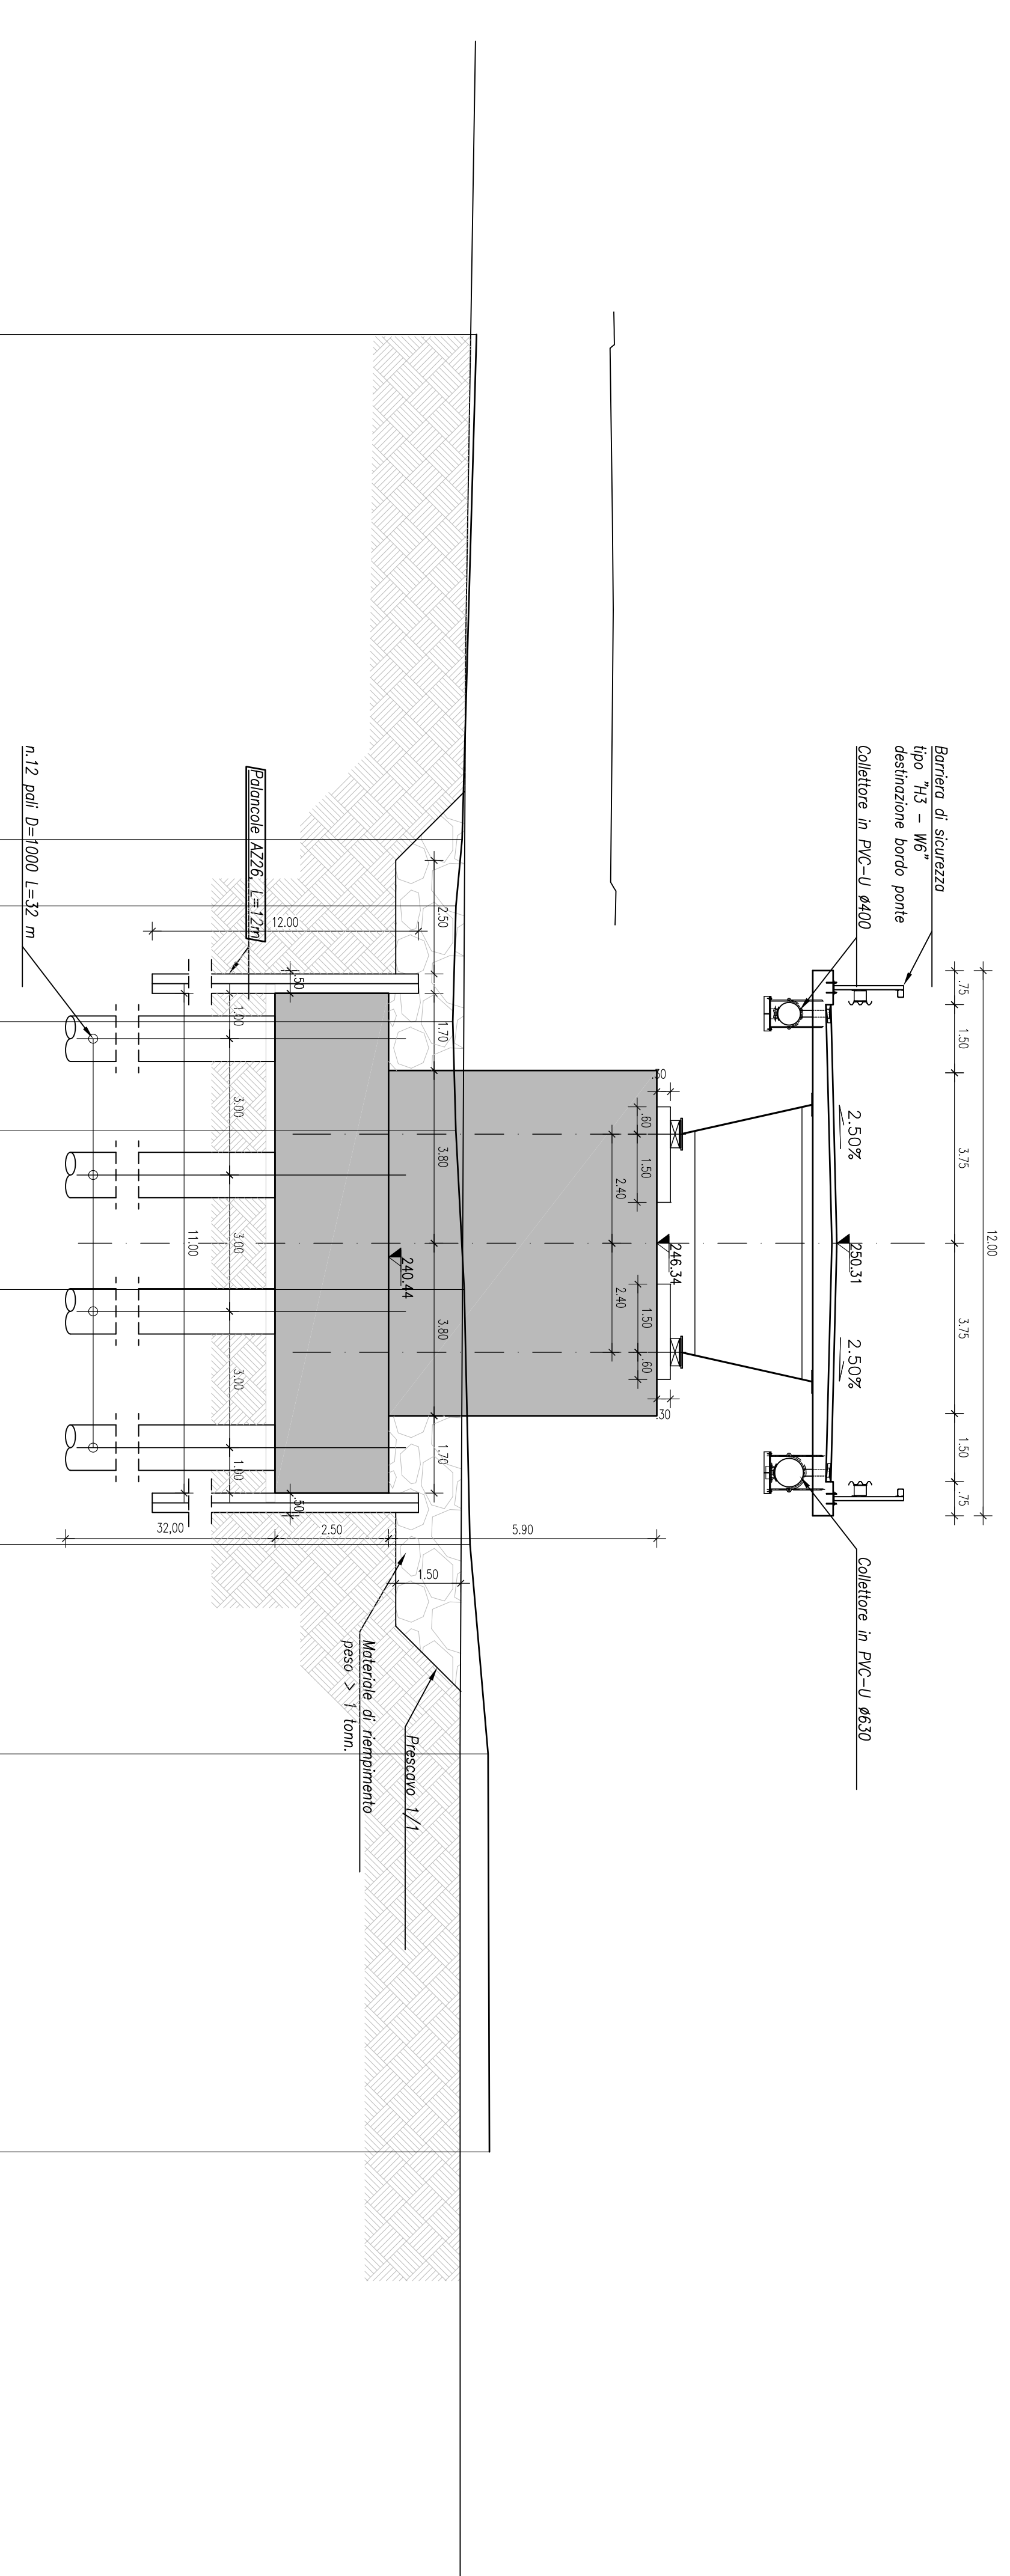

QT. RIF. 230.000

QUOTE TERREND	DIST. PARZIALI TERREND	QUOTE SCAVD STRADALE	QUOTE SCAVD	DIST. PARZ. SCAVD
242,35	11,11	242,04	1,49	1,49
242,35	2,40	241,90	5,49	5,49
242,35	2,48	241,83	5,51	5,51
242,35	2,03	242,08	2,90	2,90
242,35	0,08	242,08	1,97	1,97
242,35	5,61	242,61		
242,35	8,76	242,61		

SCALA 1:100

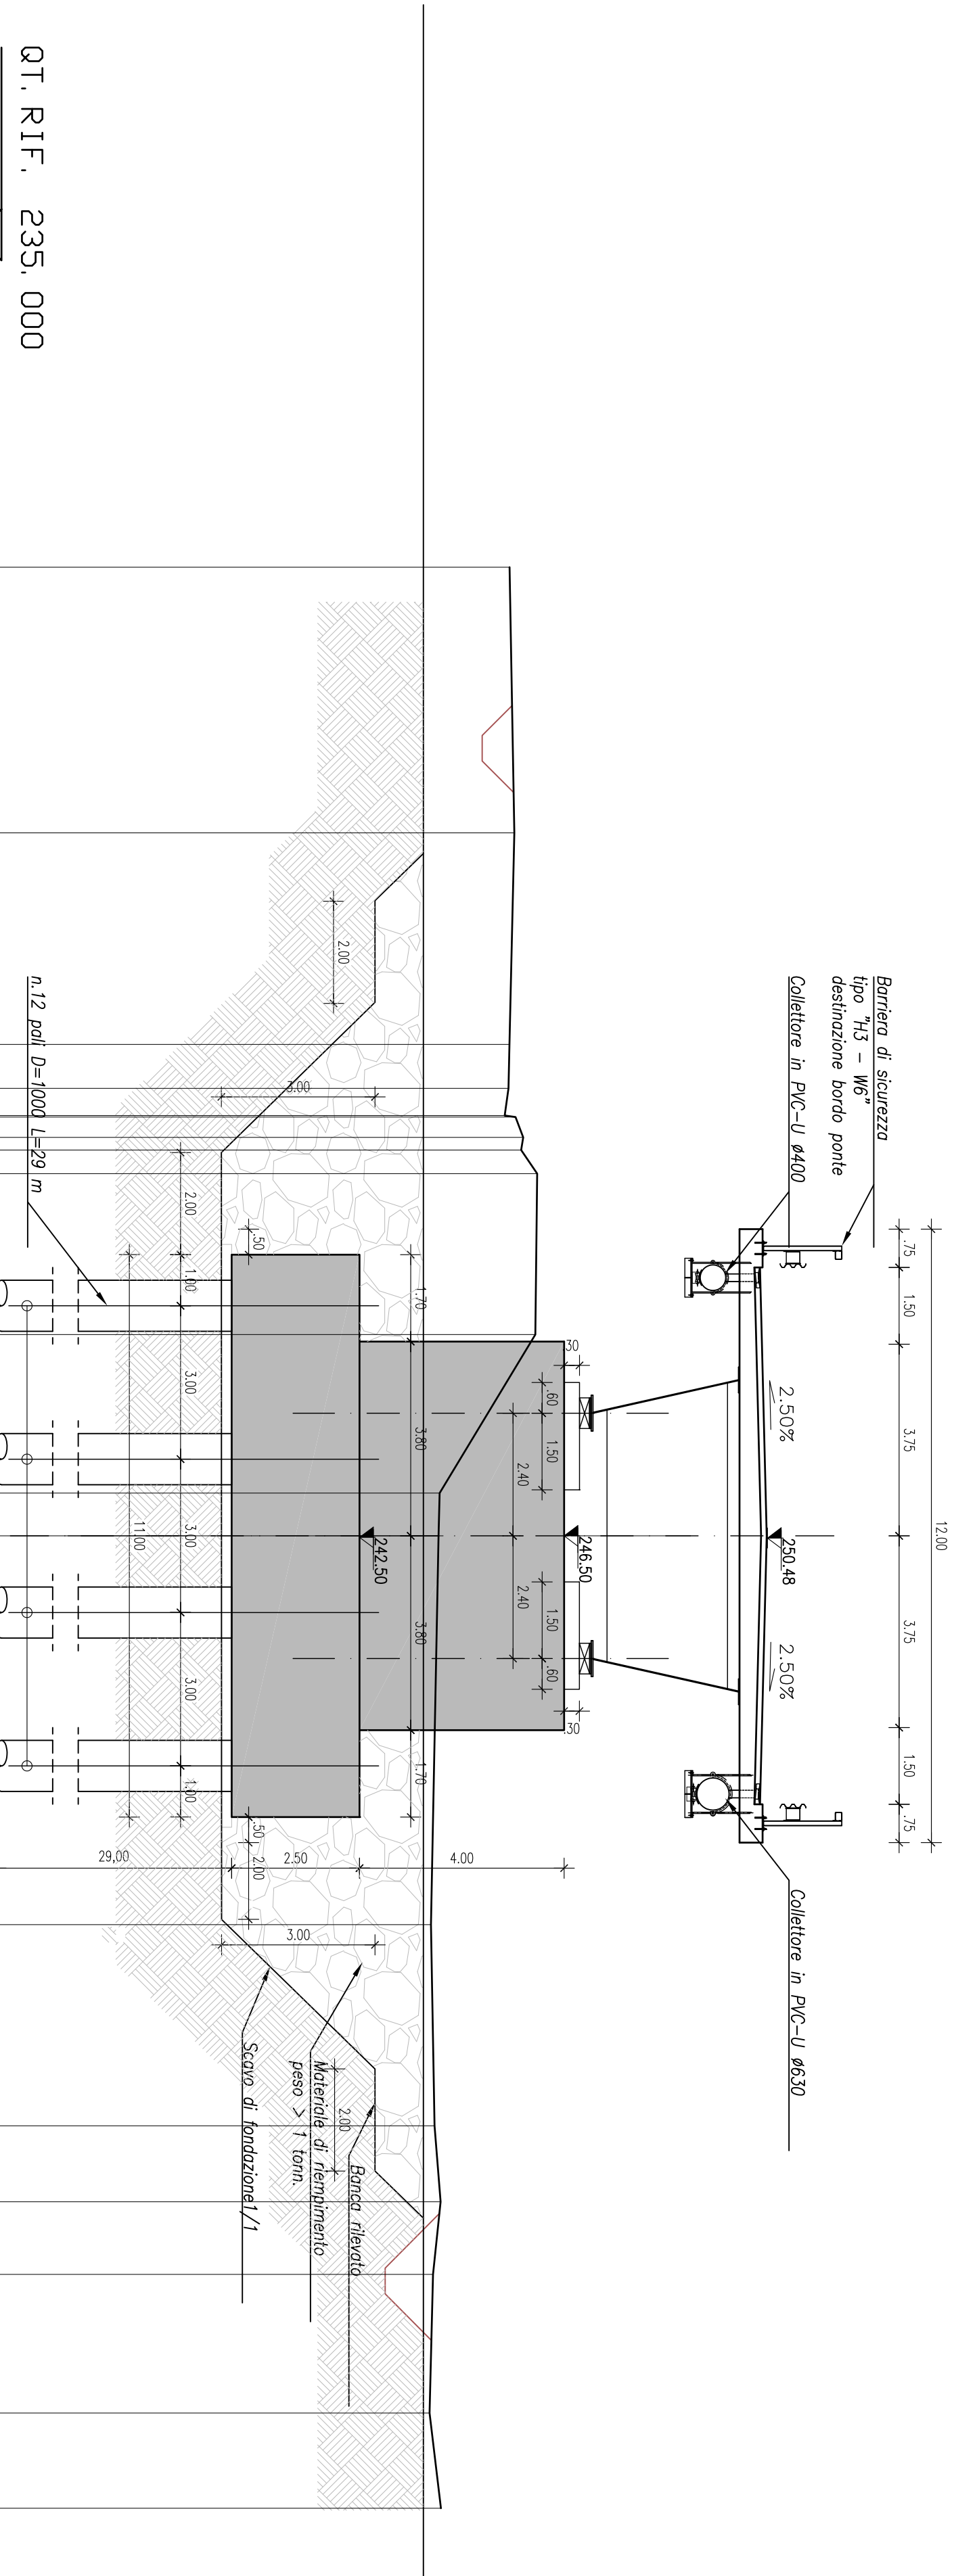

QT. RIF. 235.000

SCALA 1:100

QUOTE TERREND	DIST. PARZIALI TERREND	QUOTE SCAVD STRADALE	QUOTE SCAVD	DIST. PARZ. SCAVD
245,43	5,20	245,50	2,70	2,70
245,53	4,14	242,80	7,48	7,48
245,55	3,15	242,80		
245,57	3,10	242,80		
245,57	3,15	242,80		
245,57	3,10	242,80		
245,57	7,60	243,80		
245,57	3,94	242,80		
245,57	1,49	242,80		
245,57	7,11	244,03		
245,57	1,86	244,03		

- PERIZIA DI VARIANTE N.3 -

OPERE D'ARTE  
NUOVI VIADOTTI - VIADOTTO "SAN LEONARDO"  
Sezioni trasversali

Codice Unico Progetto (CUP) : F41B0300230001

Codice elaborato: PA17/08 P/V











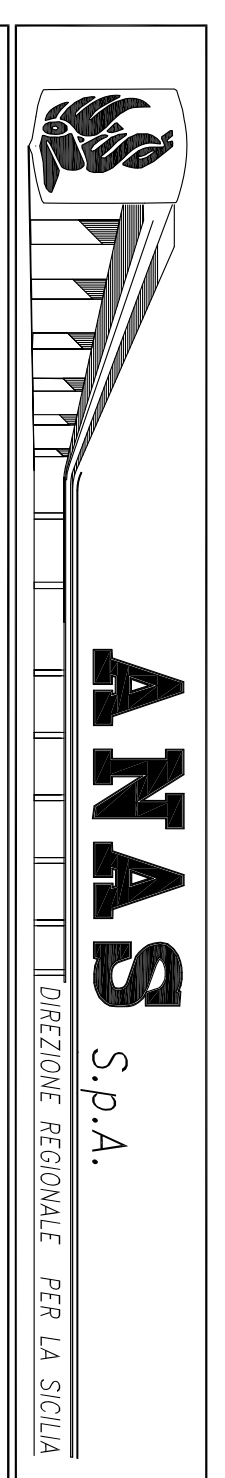

PA17/08  
Bolognietta S.c.p.a.

PERIZIA DI VARIANTE N.3 -  
OPERE D'ARTE  
NUOVI VIADOTTI - VIADOTTO "SAN LEONARDO"  
Sezioni trasversali

