PLANIMETRIA GENERALE

Scala 1:200

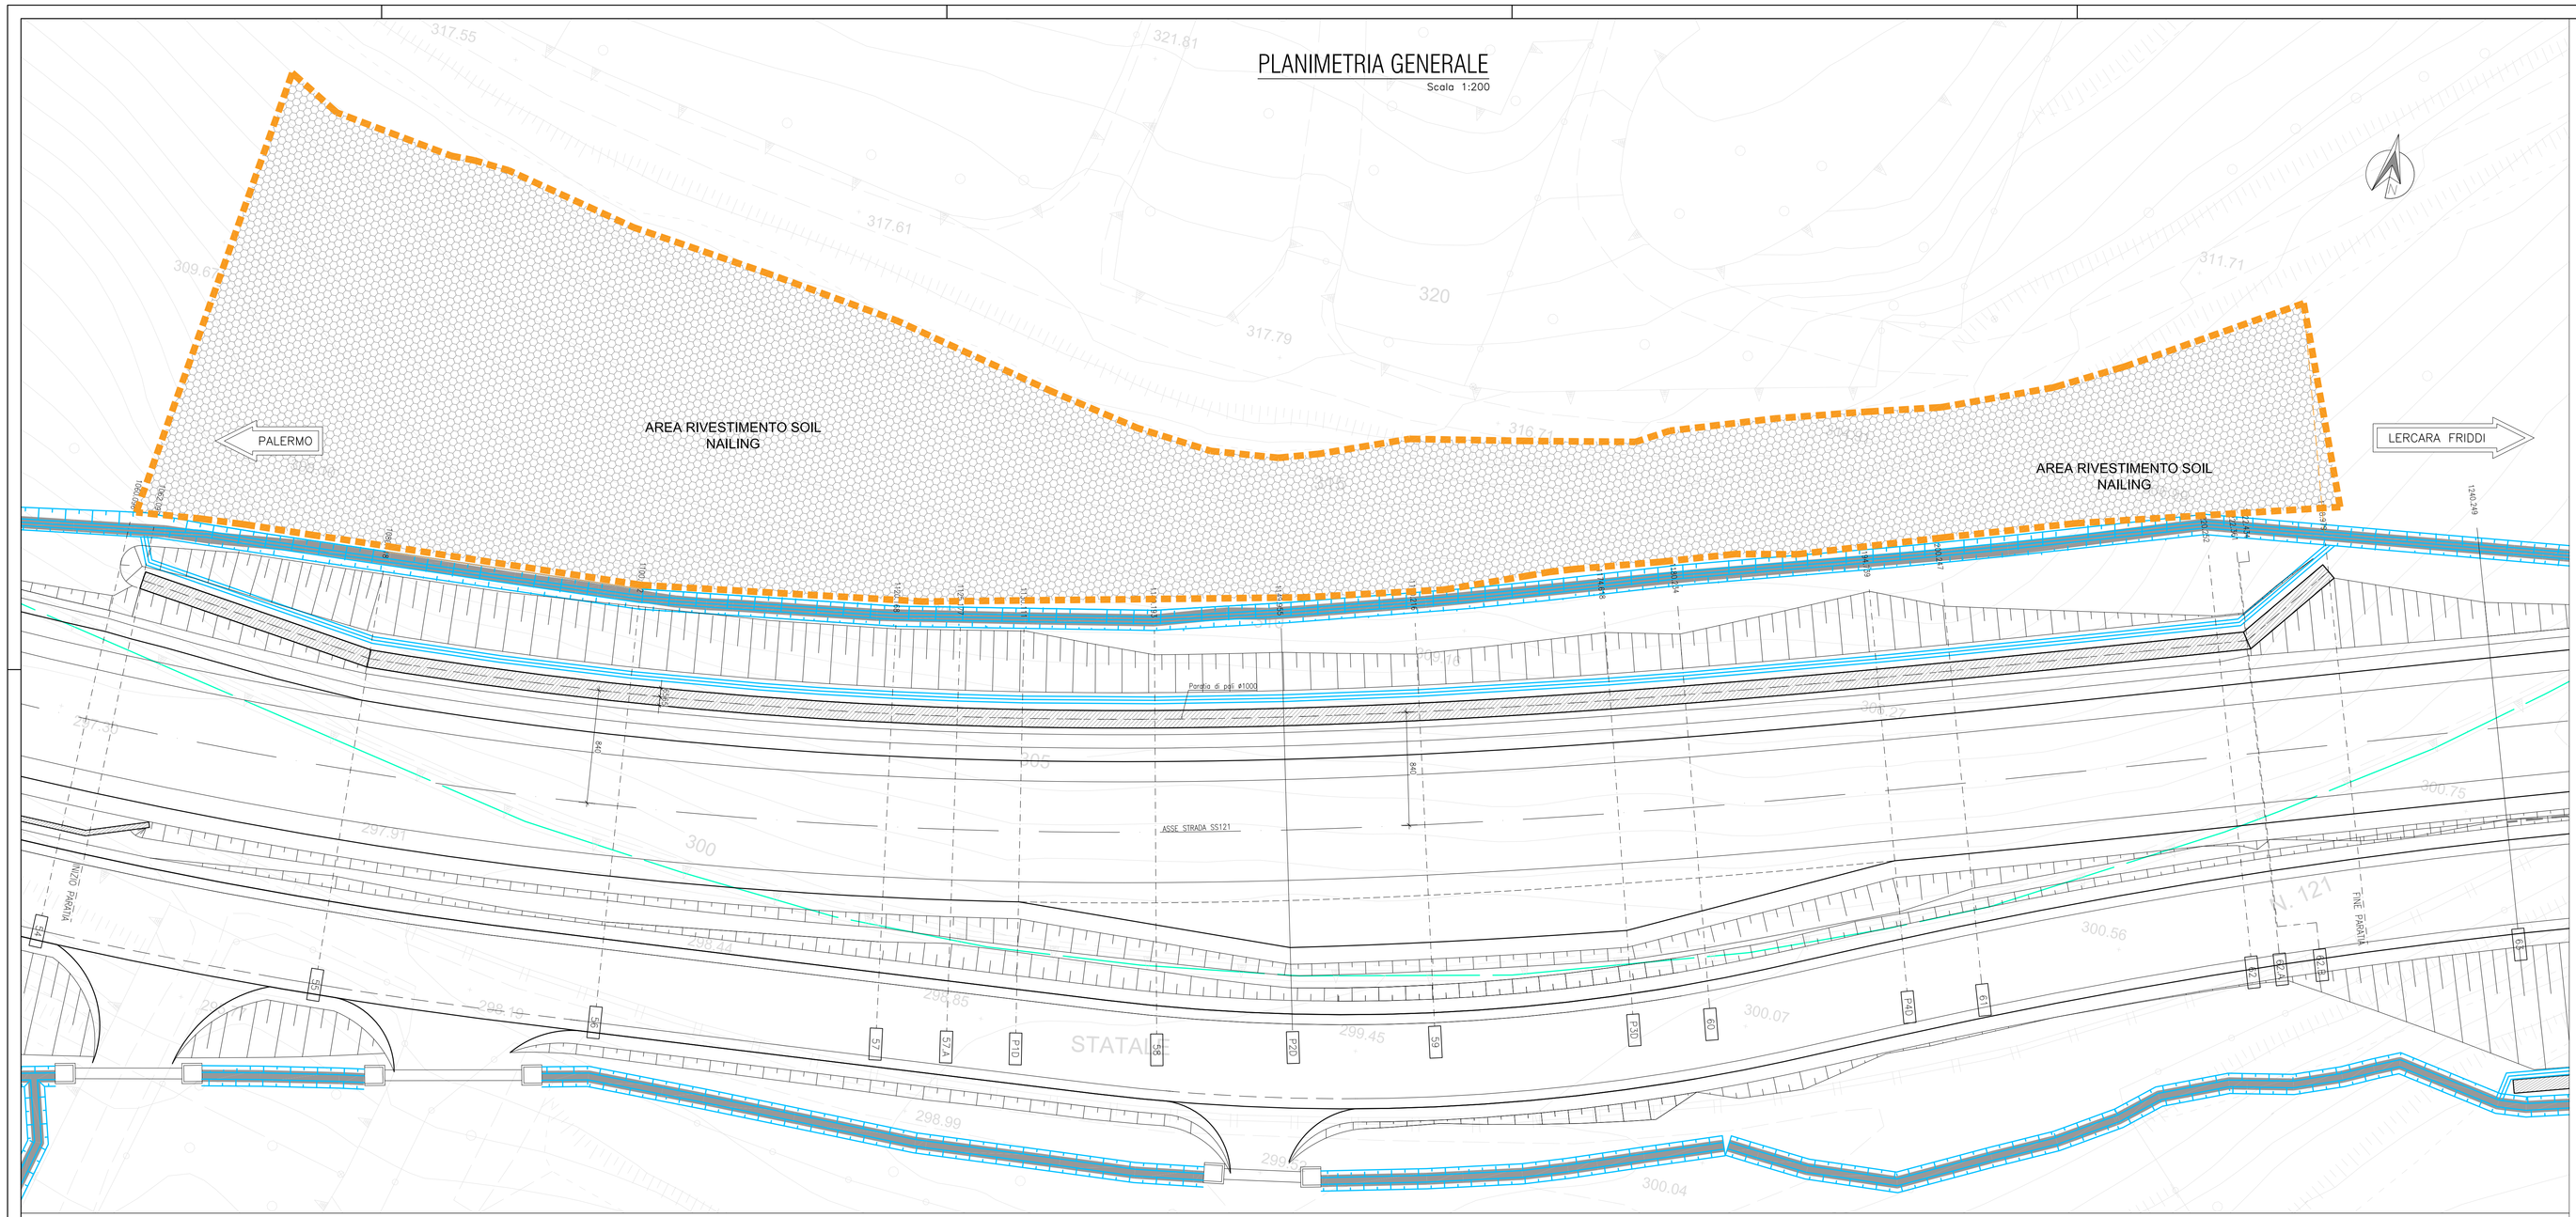

SEZIONE TIPO

Scala 1:50

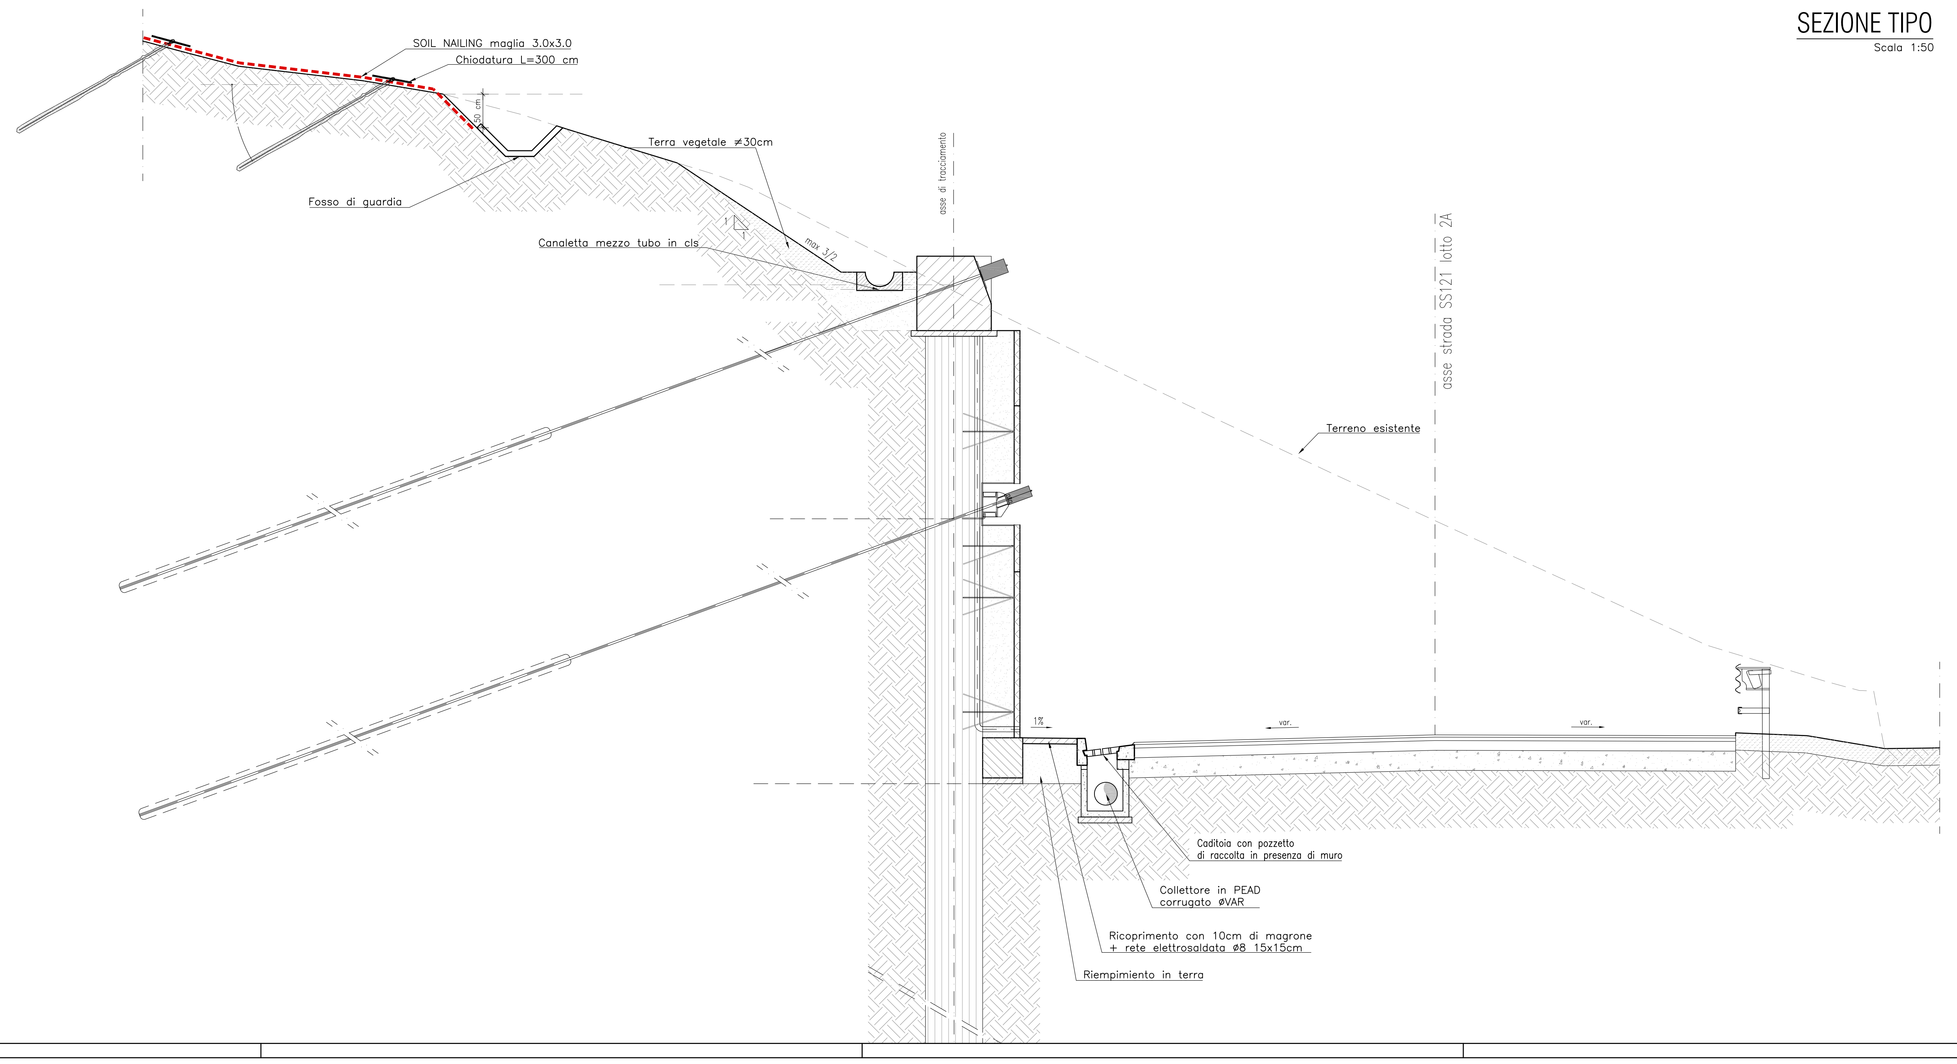

NOTE:

- Le progressive sono riferite all'asse della strada S.S. 121
- Le distanze parziali sono calcolate in asse paratia
- Per le interferenze vedi tavola specifica
- Per consentire la posa degli ordini di tiranti il massimo scavo di ribasso non deve eccedere di 0.50 m la quota prevista per il loro posizionamento; valutata in asse paratia.

KEY-PLAN

scala 1:50.000

Lotto 2a

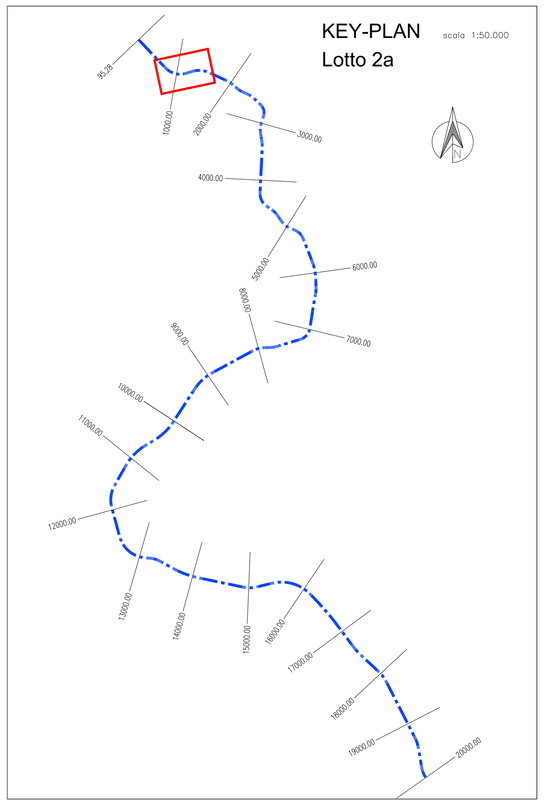

ANAS S.p.A.

DIREZIONE REGIONALE PER LA SICILIA

PA17/08

Affidamento a Contraente Generale del "Lavori di ammodernamento del tratto Palermo - Lercara Friddi, lotto funzionale dal km 14.4 (km. 0.0 del Lotto 2) compreso il tratto di raccordo della rotatoria Bolognetta, all km 48.0 (km. 33.6 del Lotto 2 - Svincolo Manganaro incluso) compresi i raccordi con le attuali SS n.189 e SS n.121

Bolognetta S.c.p.a.

- PERIZIA DI VARIANTE N.3 -

Il Responsabile Unico del Procedimento
Ing. Maurizio Bonaiuto

Titolo elaborato:

OPERE DI SOSTEGNO - ASSE PRINCIPALE - LOTTO 2a
OS01-Rivestimento corticale su paratie di pali sx
dal km 1+062,098 al km 1+228,979
Planimetria e sezione tipo

Codice Unico Progetto (CUP) : F41B03000230001

Codice elaborato: PA17/08 | OPERA: PV | ARGOMENTO: OS01 | DOC. E PROG.: N009 | FASE: 6 | REVISIONE: 1

CARTELLA:	FILE NAME:	NOTE:	PROT.	SCALA: varie
	PVOS01N009_01_4137.DWG	1=1	4137	VARIE

REV.	DESCRIZIONE	DATA	REDATTO	VERIFICATO	APPROVATO
5					
4					
3					
2					
1	EMISSIONE A SEGUITO ISTRUTTORIA ANAS	Maggio 2021	M.L. Meoli	S. Fortino	N. Behmann
0	PRIMA EMISSIONE	Dicembre 2019	M.L. Meoli	S. Fortino	D. Tironi

Progettisti :
F.A.C.E. S.r.l. - Società di ingegneria
FACTORY OF CONTECTURE CIVIL ENGINEERING
via Flaminia 71 - 00196 Roma
tel 06 32005019
e-mail: info@facesrl.com
pec: pec.facesrl@pec.com
Direttore Tecnico: ing. Antonio Ambrosi

Consulenti:
E&G S.r.l.
ENVIRONMENT & GEOTECHNICS
STUDIO DI INGEGNERIA GEOTECNICA E AMBIENTALE
Direttore Tecnico: ing. Quintilio Napoleoni

Il Progettista Responsabile	Il Geologo	Il Coordinatore per la Sicurezza in fase di Esecuzione:	Il Direttore dei Lavori:
Ing. Antonio Ambrosi	Dott. Geol. Gualtiero Bellomo	Arch. Francesco Rondelli	Ing. Sandro Favaro
		Il Coordinatore per la Esecuzione dei Lavori arch. Francesco Rondelli	Il Direttore dei Lavori Ing. Sandro Favaro

ANAS S.p.A.

DATA: PROTOCOLLO: VISTO: IL RESPONSABILE DEL PROCEDIMENTO

CODICE PROGETTO: LO410C E 1101 — Dott. Ing. Luigi Mupo