




SEZIONE TIPO CON TRE ORDINI DI TIRANTI  
Scala: 1:100

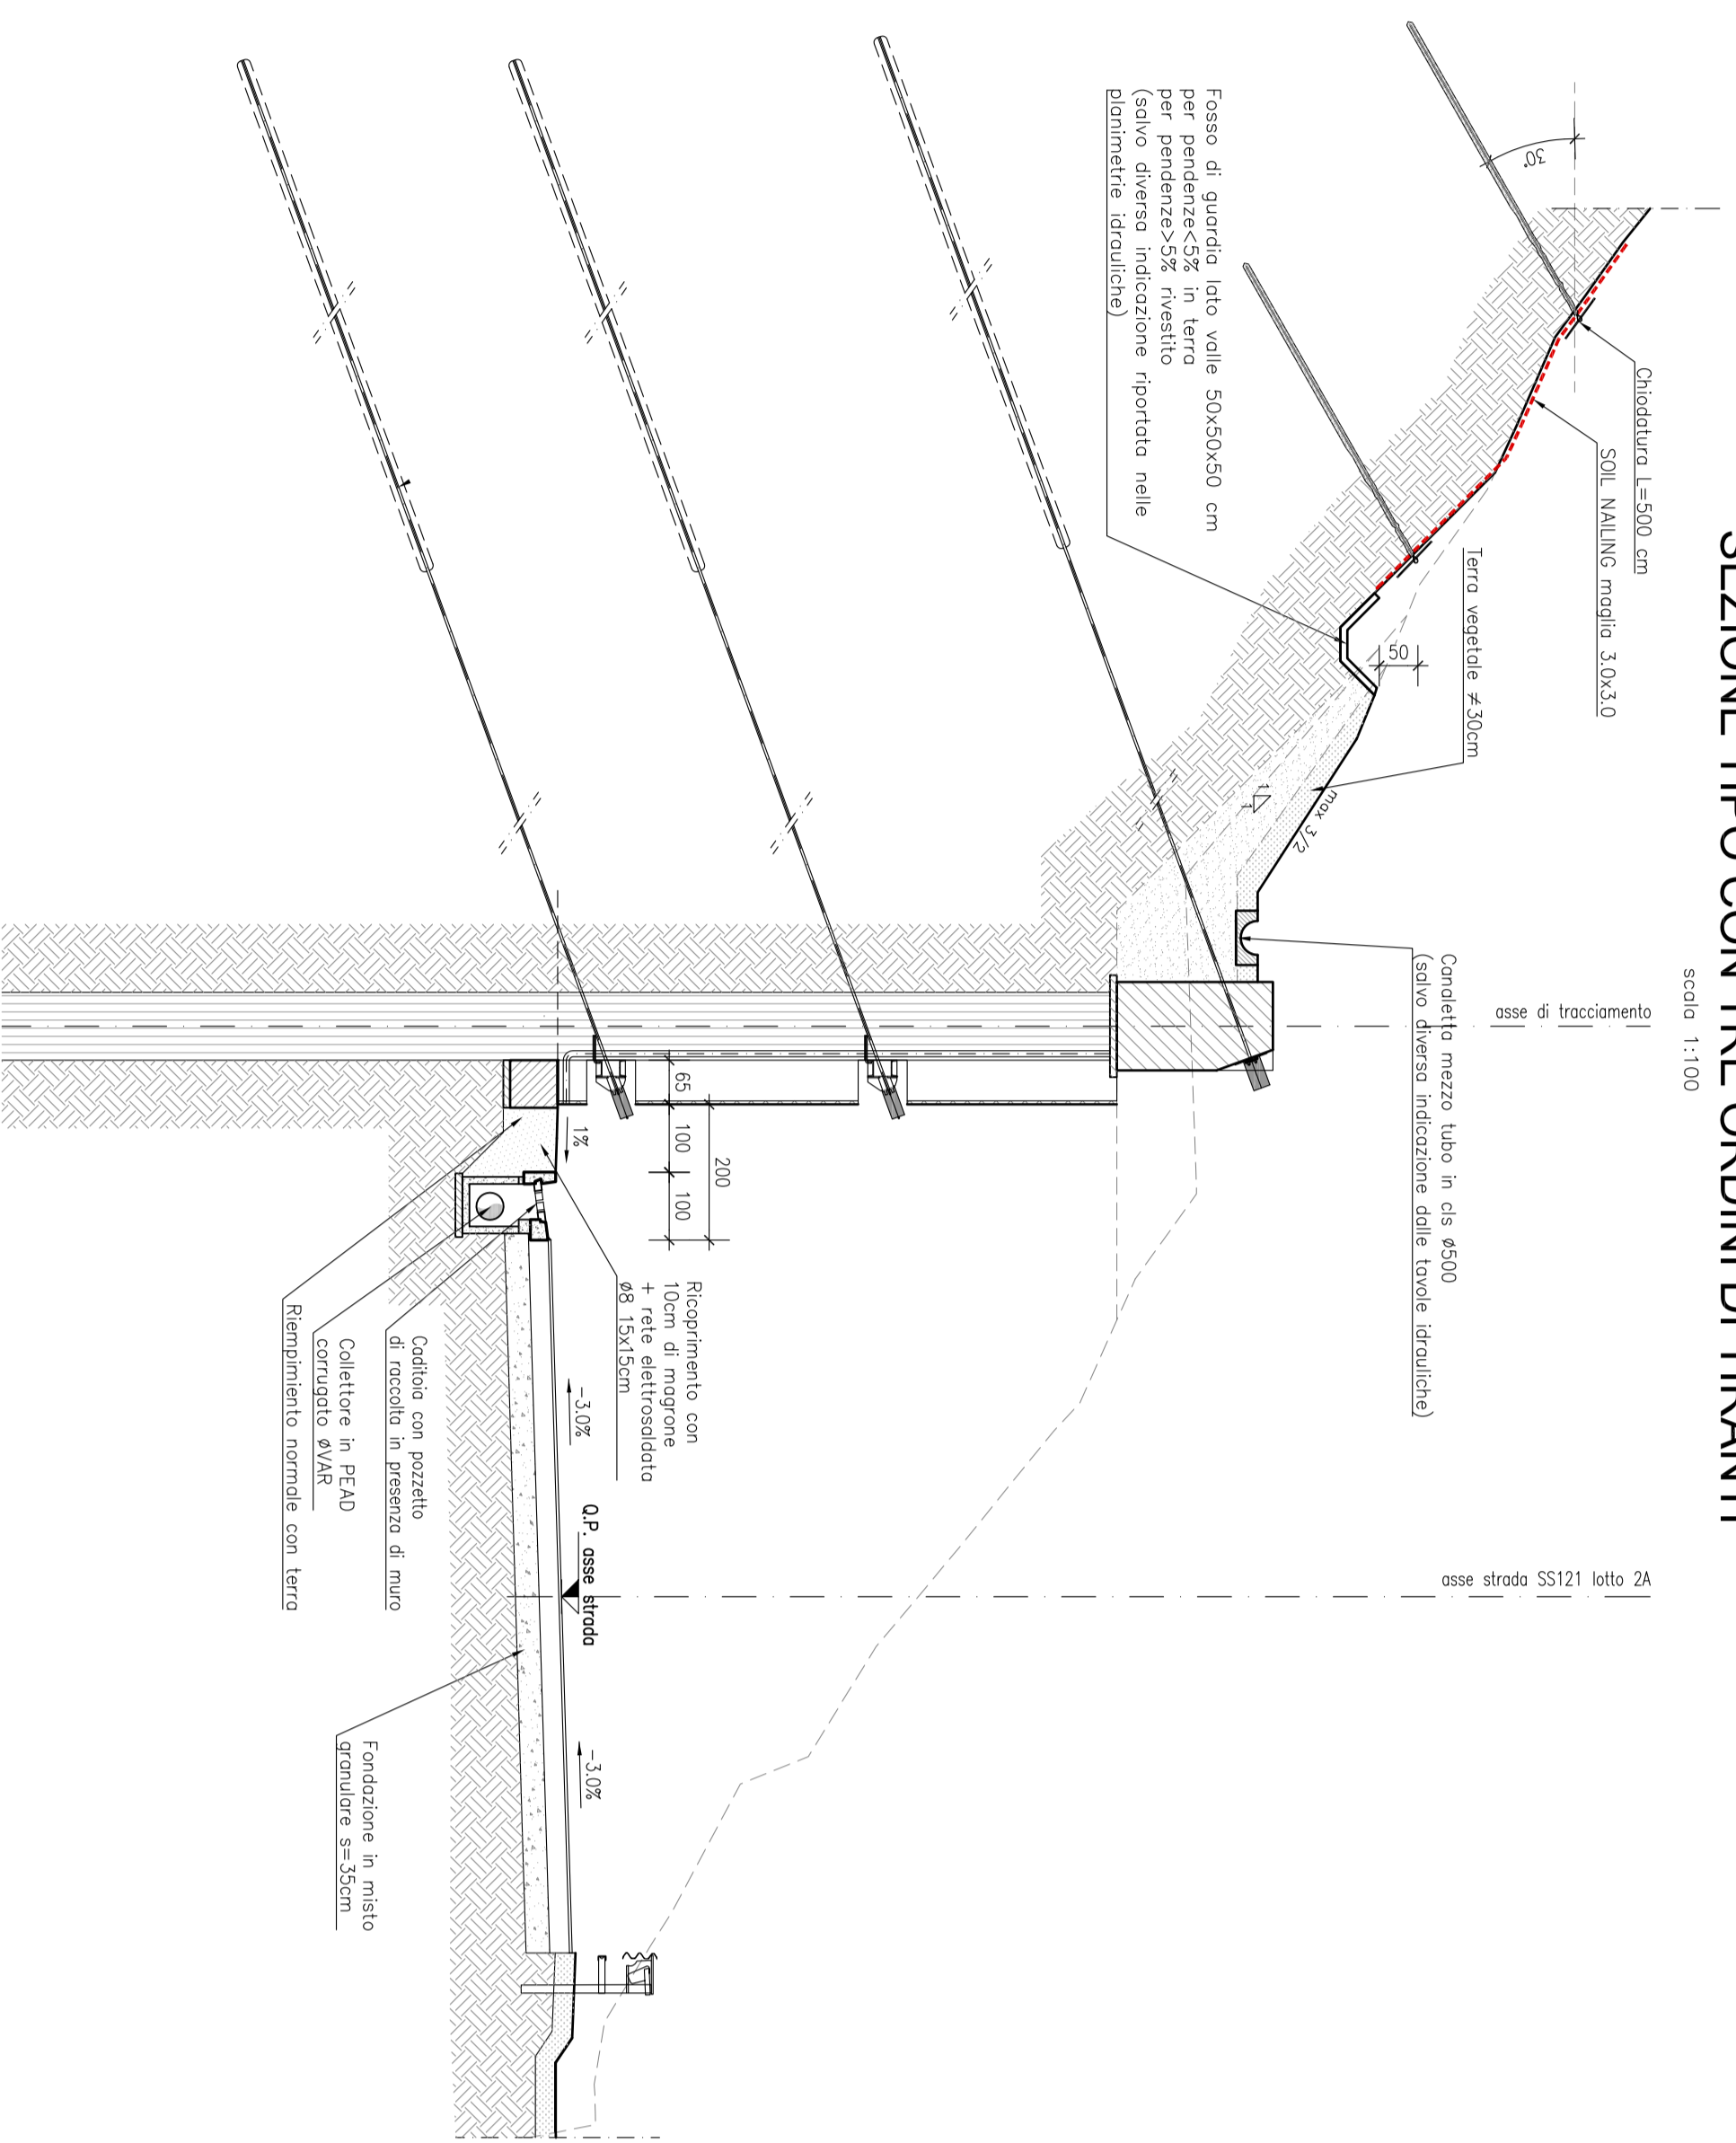

SEZIONE TIPO CON DUE ORDINI DI TIRANTI  
Scala: 1:100

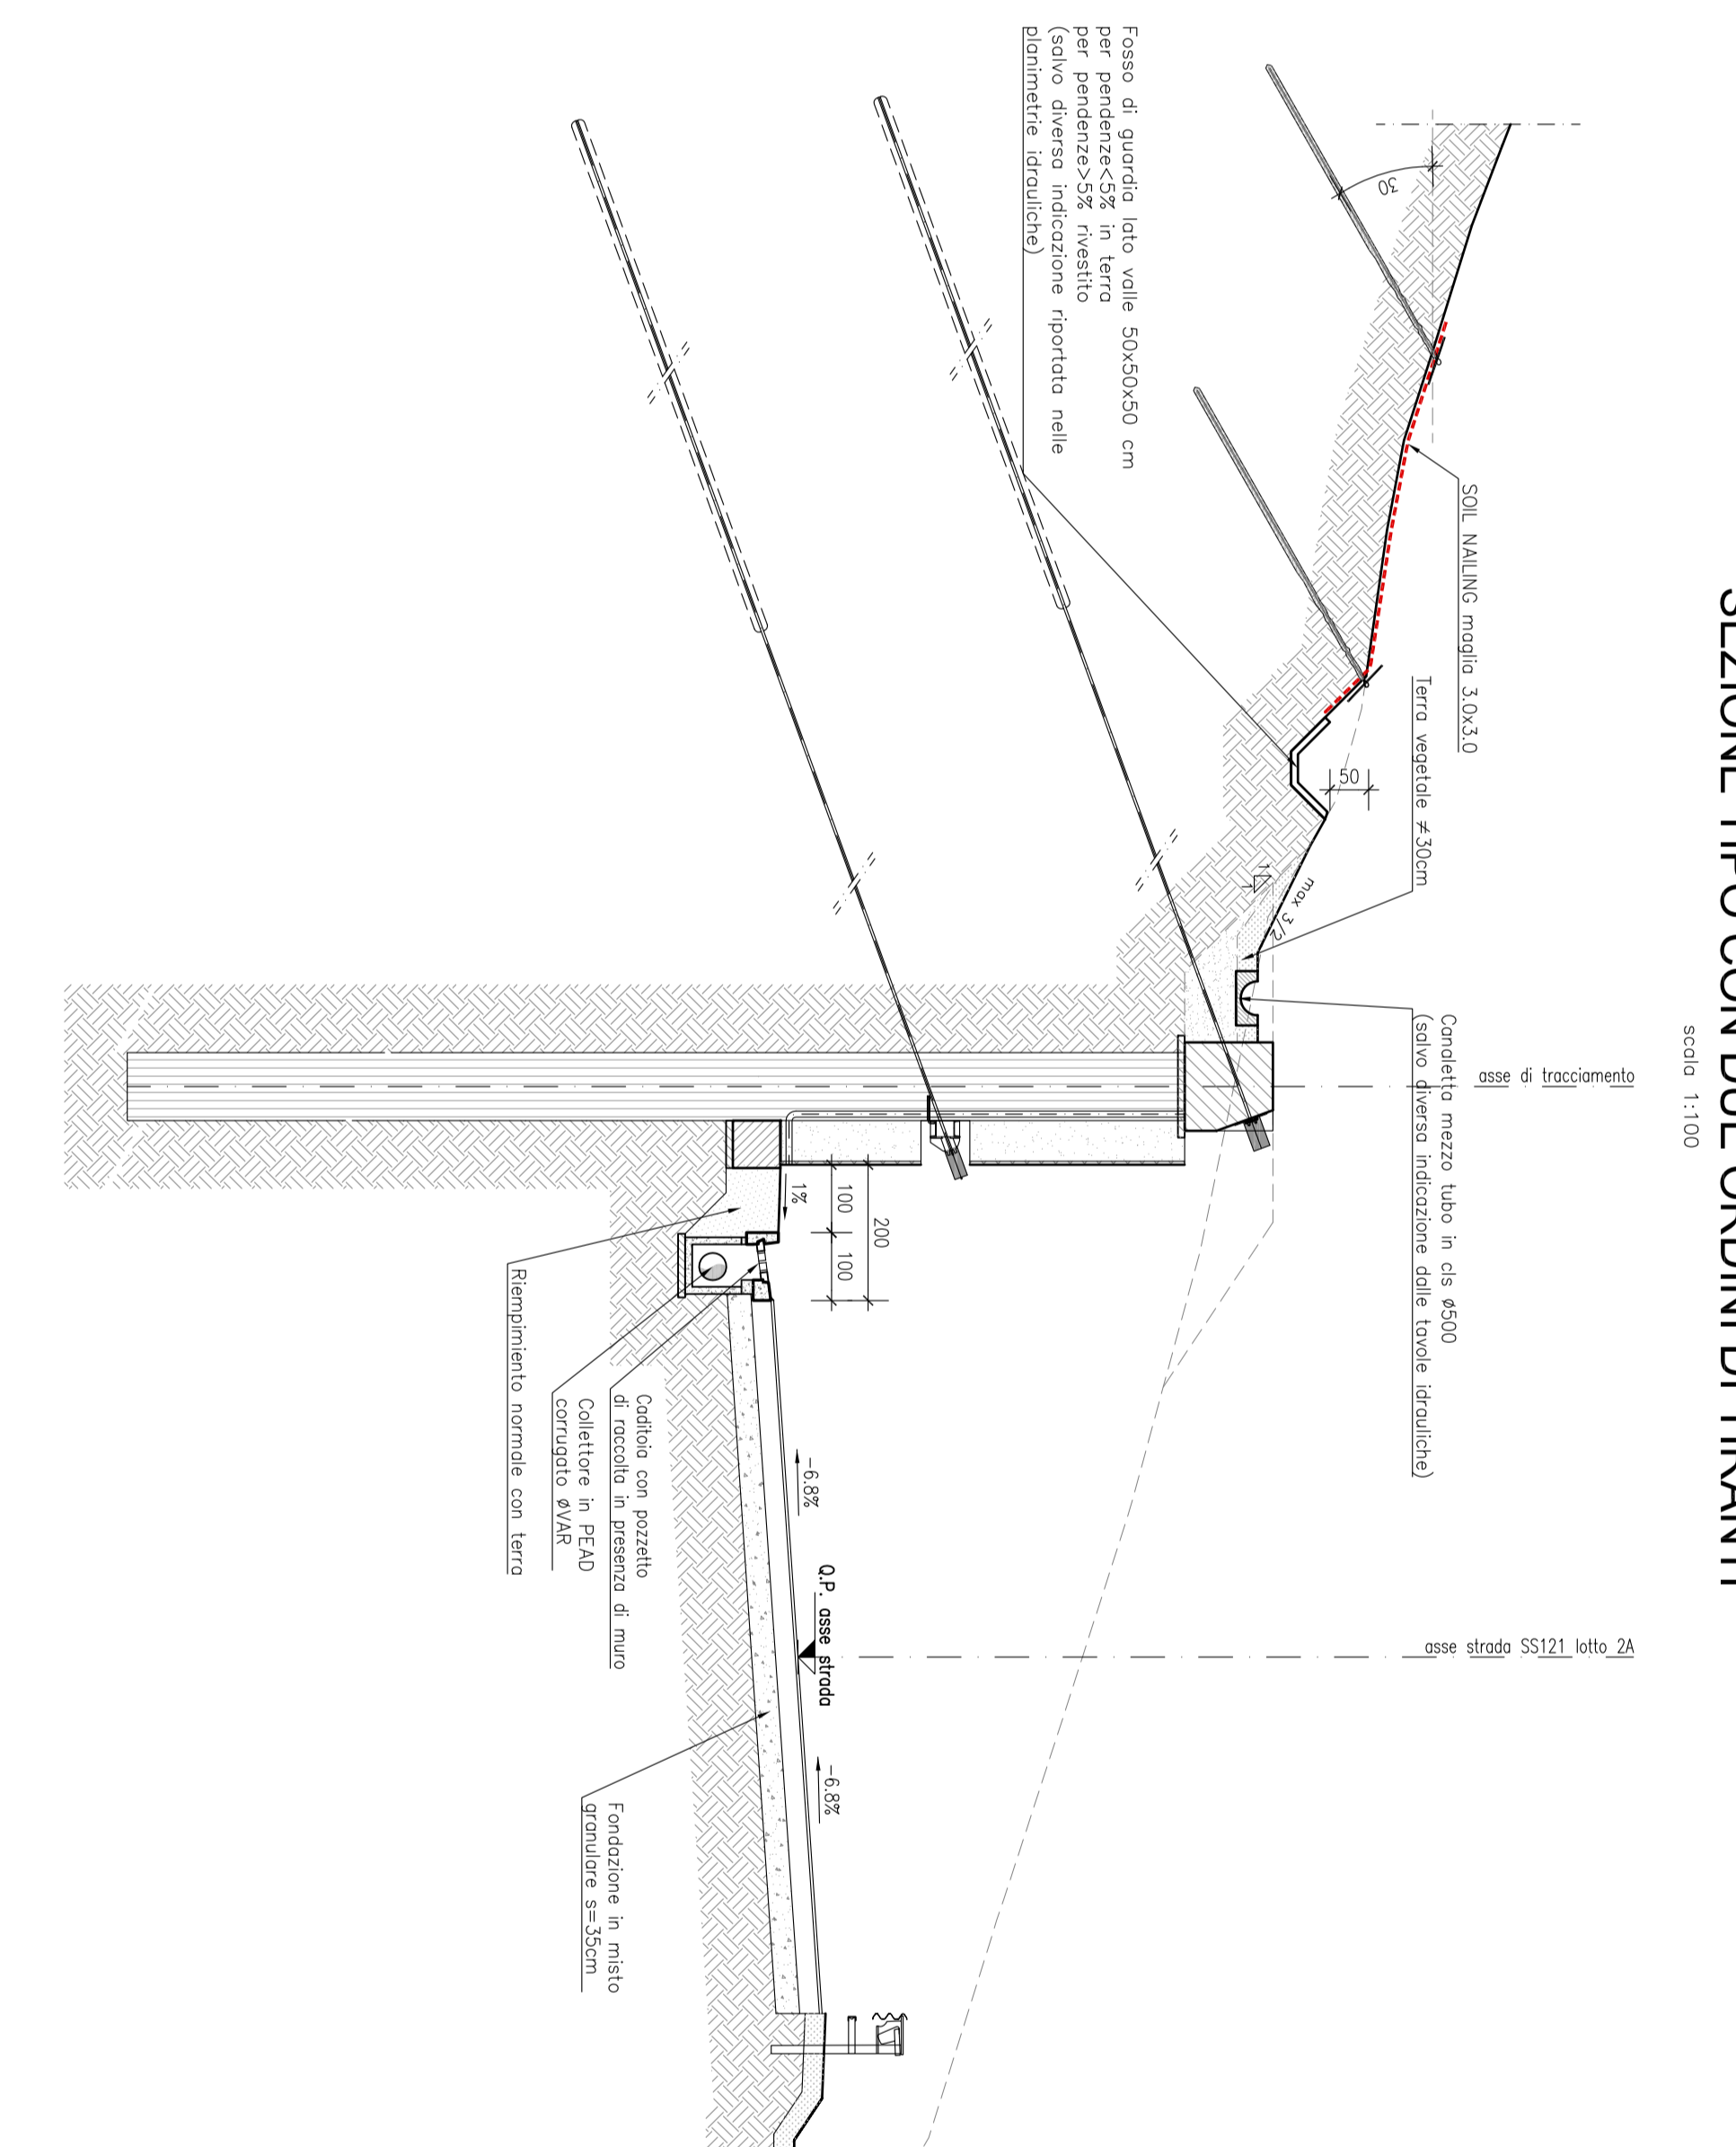

KEY-PLAN  
Lotto 2a  
Scala: 1:50,000

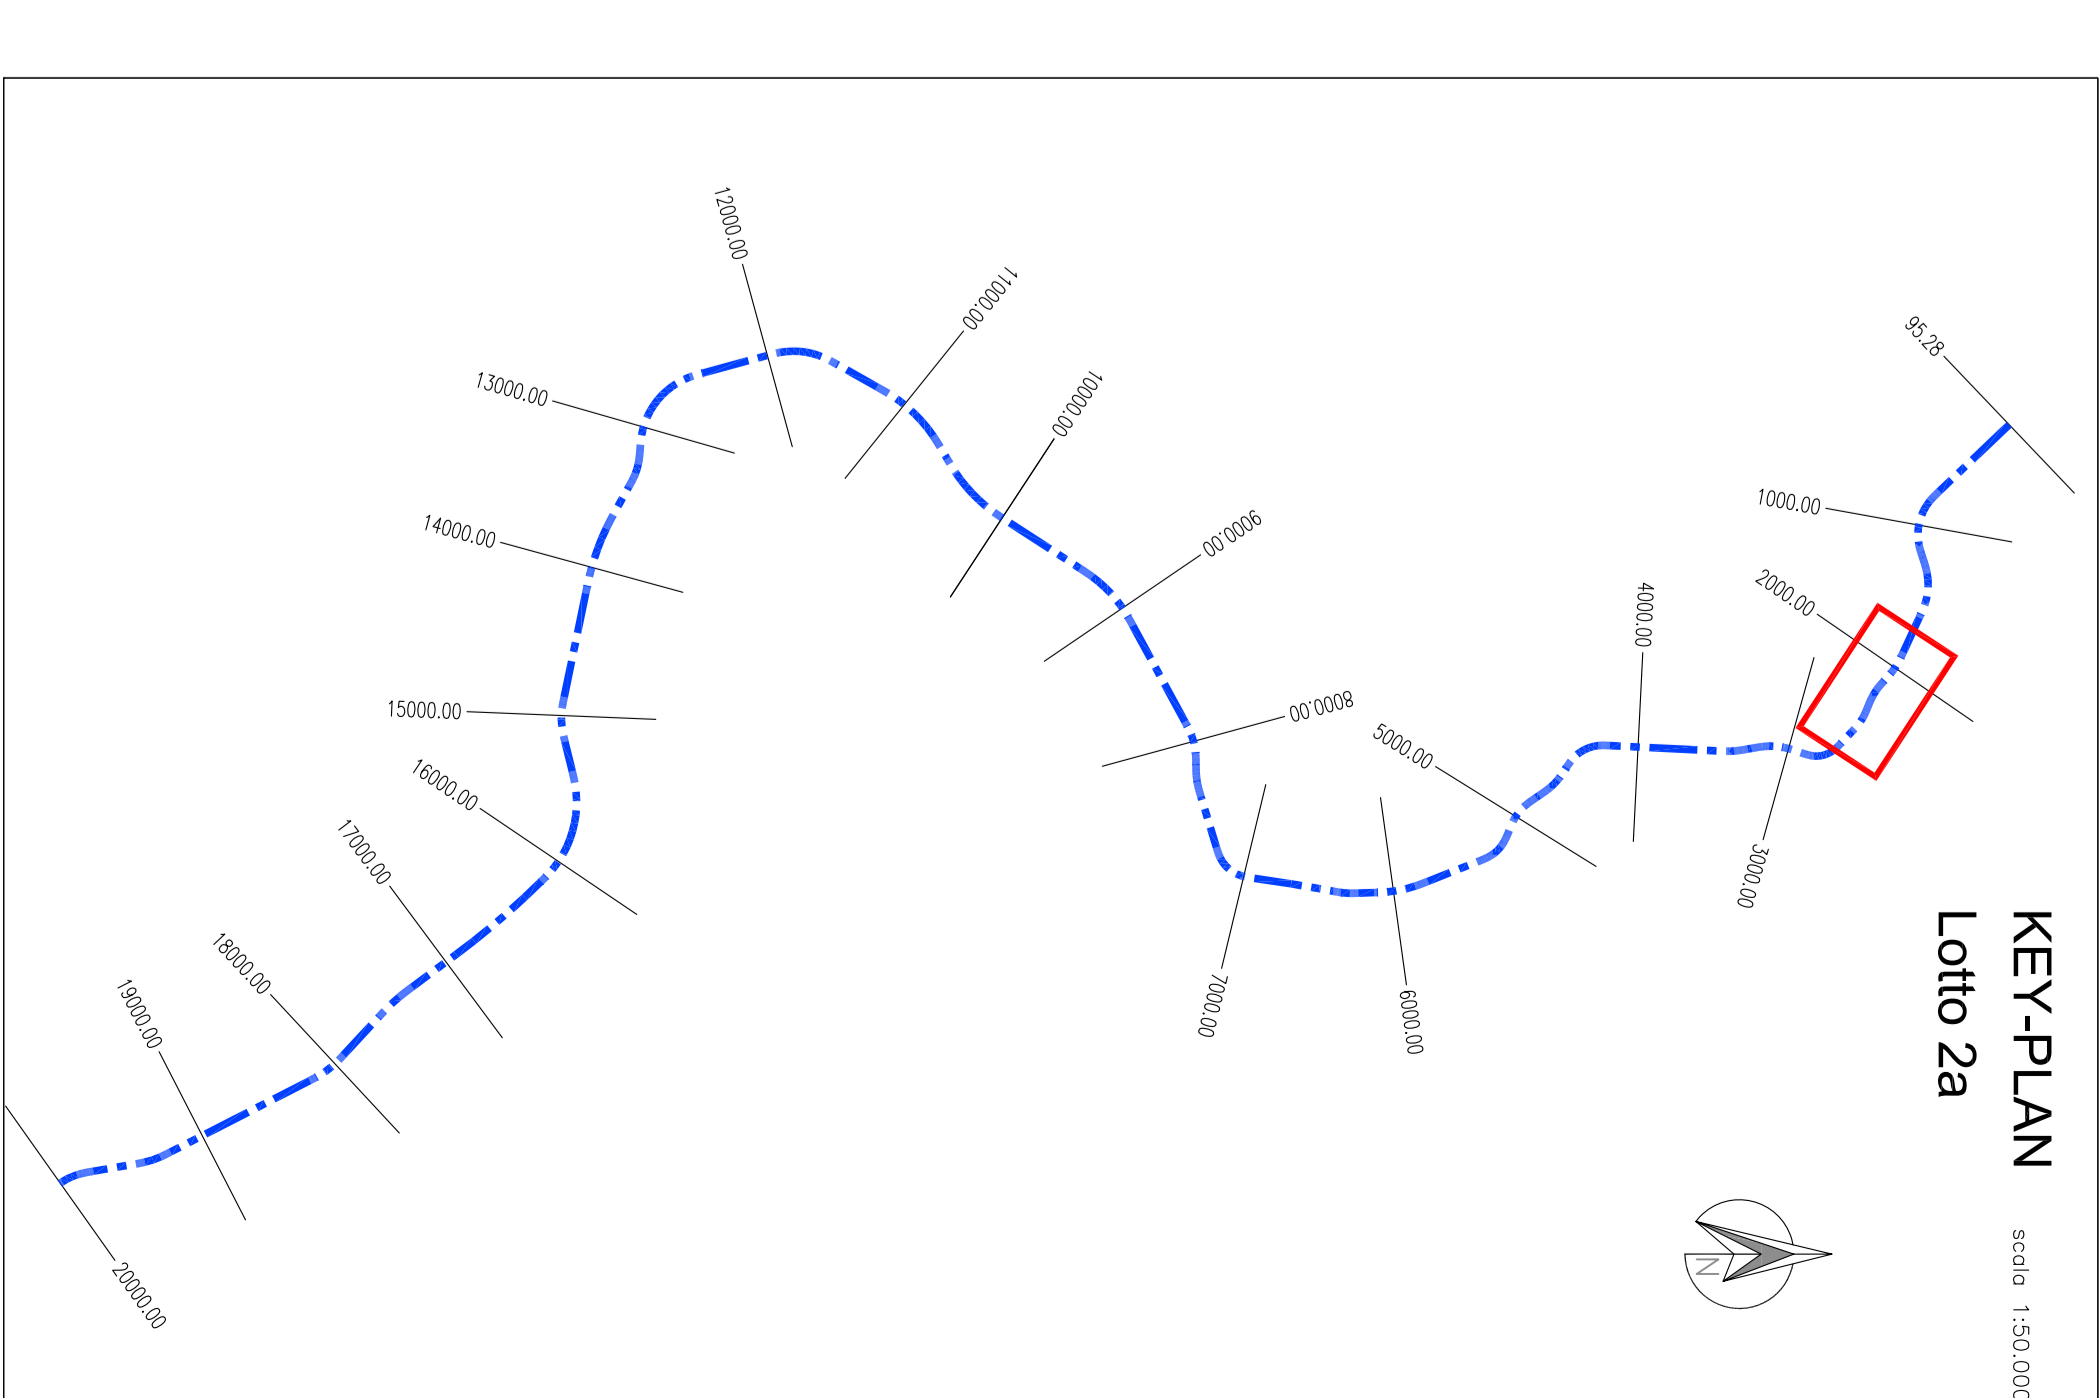

**NOTE:**  

**ANAS S.p.A.**  
P.A.17/08  
MODIFICA TECNICA N. 189  
OPERE DI SOSTEGNO - ASSE PRINCIPALE - LOTTO 2a  
OS05 - Parete di pali sx dal km 2+669,136 al km 2+308,443  
Planimetria, sviluppo e sezioni tipo  
Codice Unico Progetto (CUP): F41B03000230001  
Codice Adesione: PA1708 PV OS05 N0109 6 1


**PROGETTO:**  
1. PROGETTO PRELIMINARE  

