



SEZIONE DI INSIEME 1

SCALA 1:200

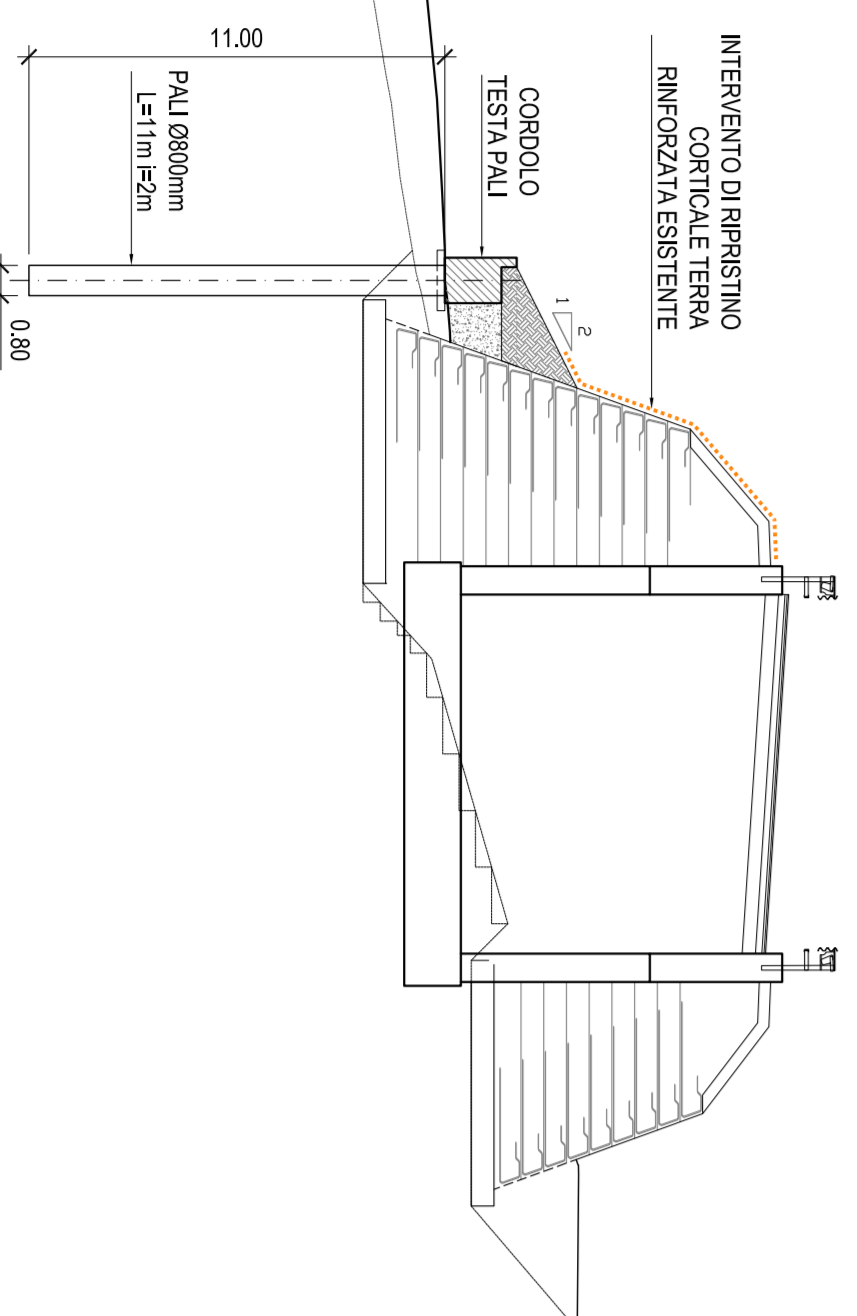



SEZIONE DI INSIEME 2


SCALA 1:200

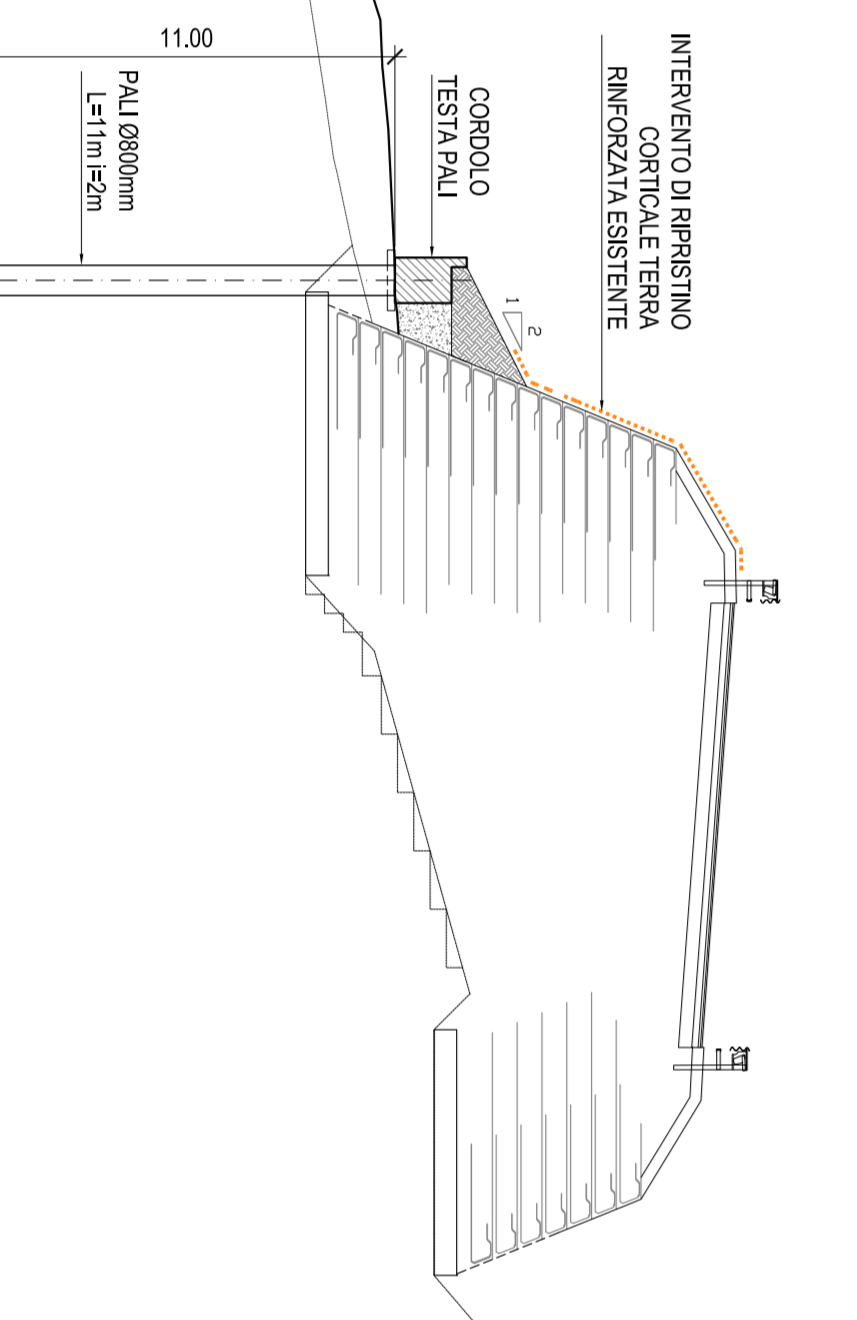

SEZIONE DI INSIEME 3

SCALA 1:200

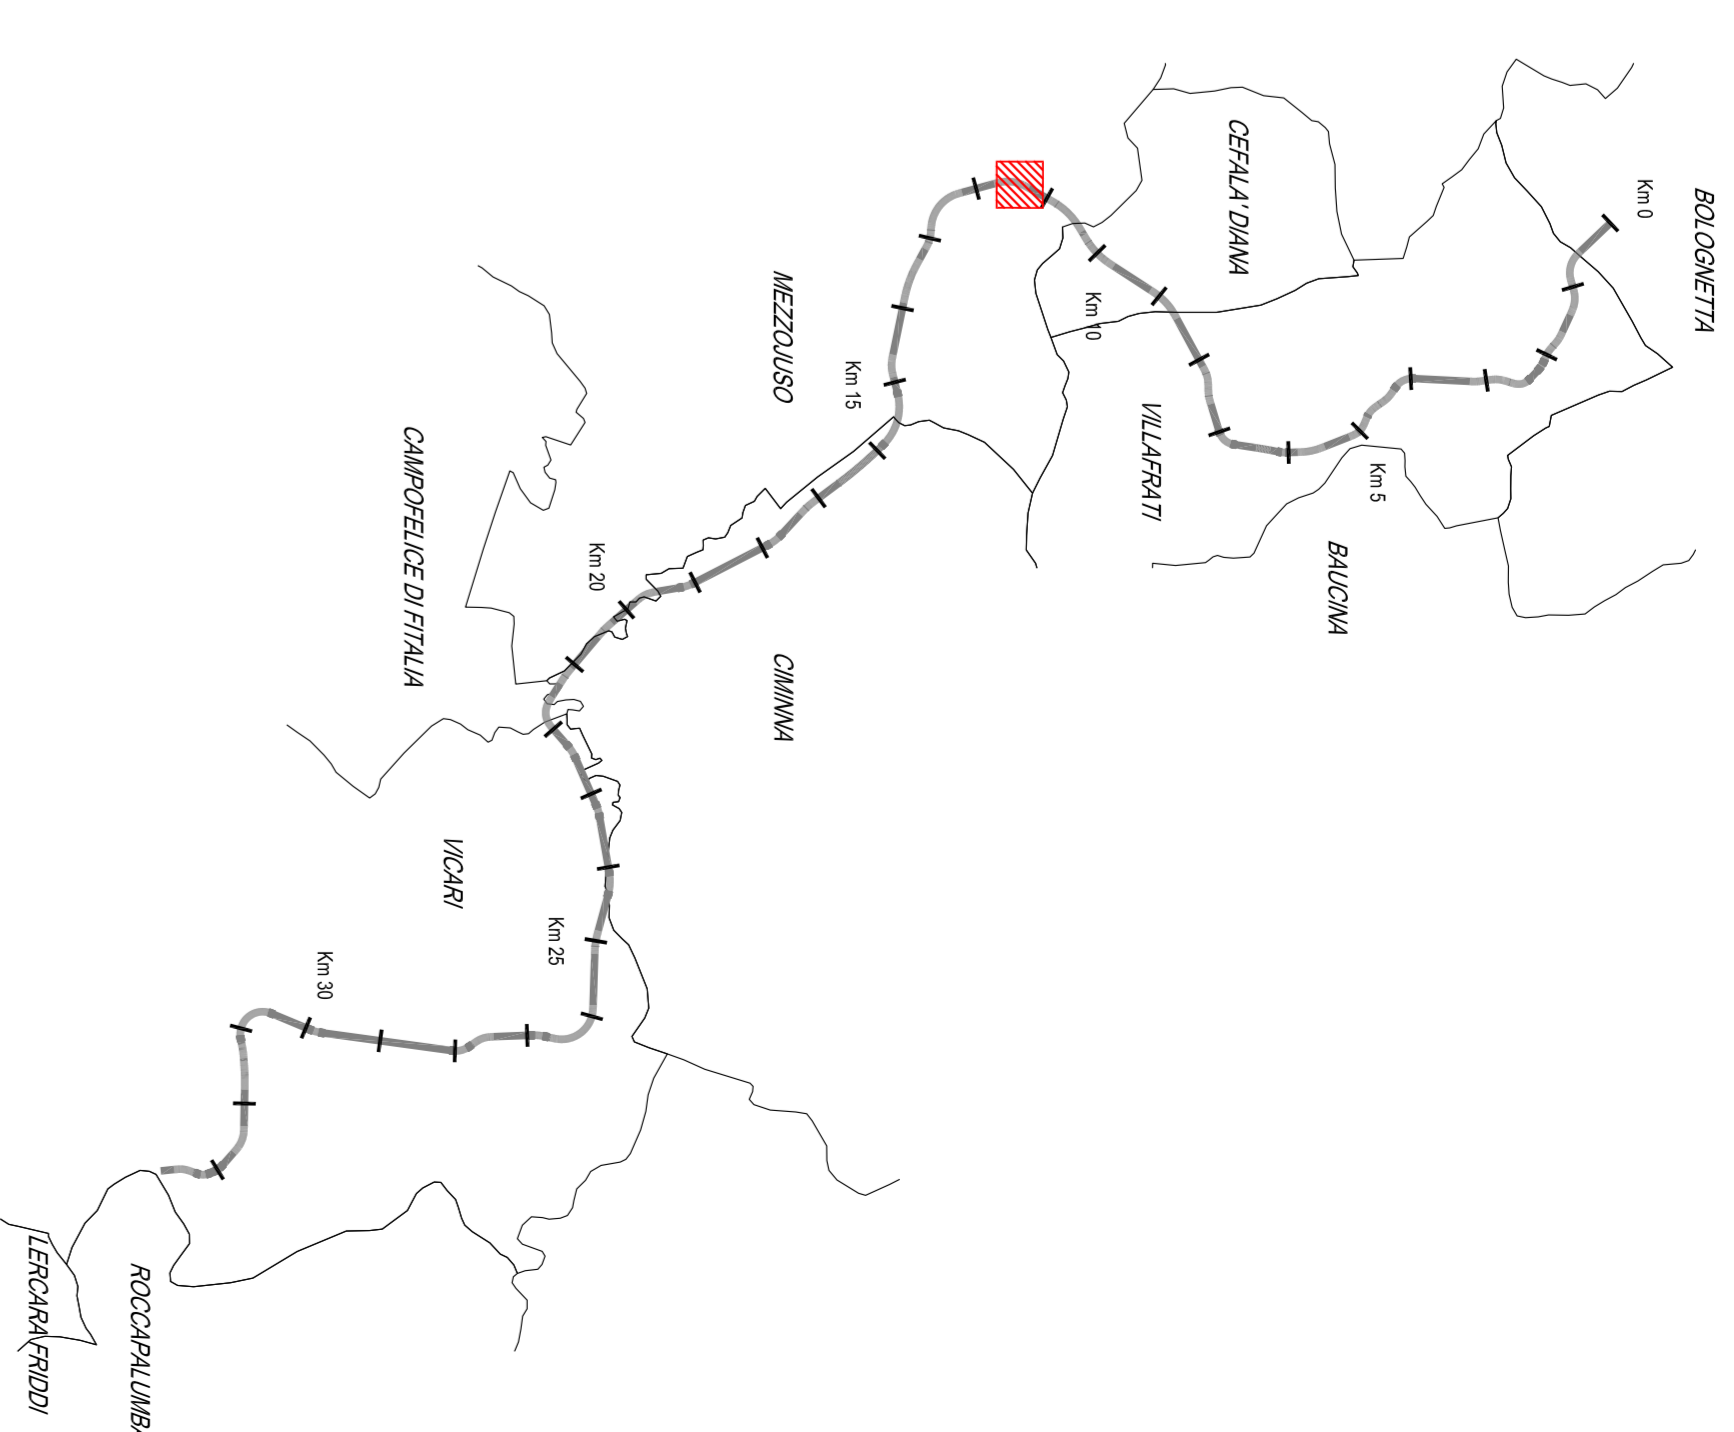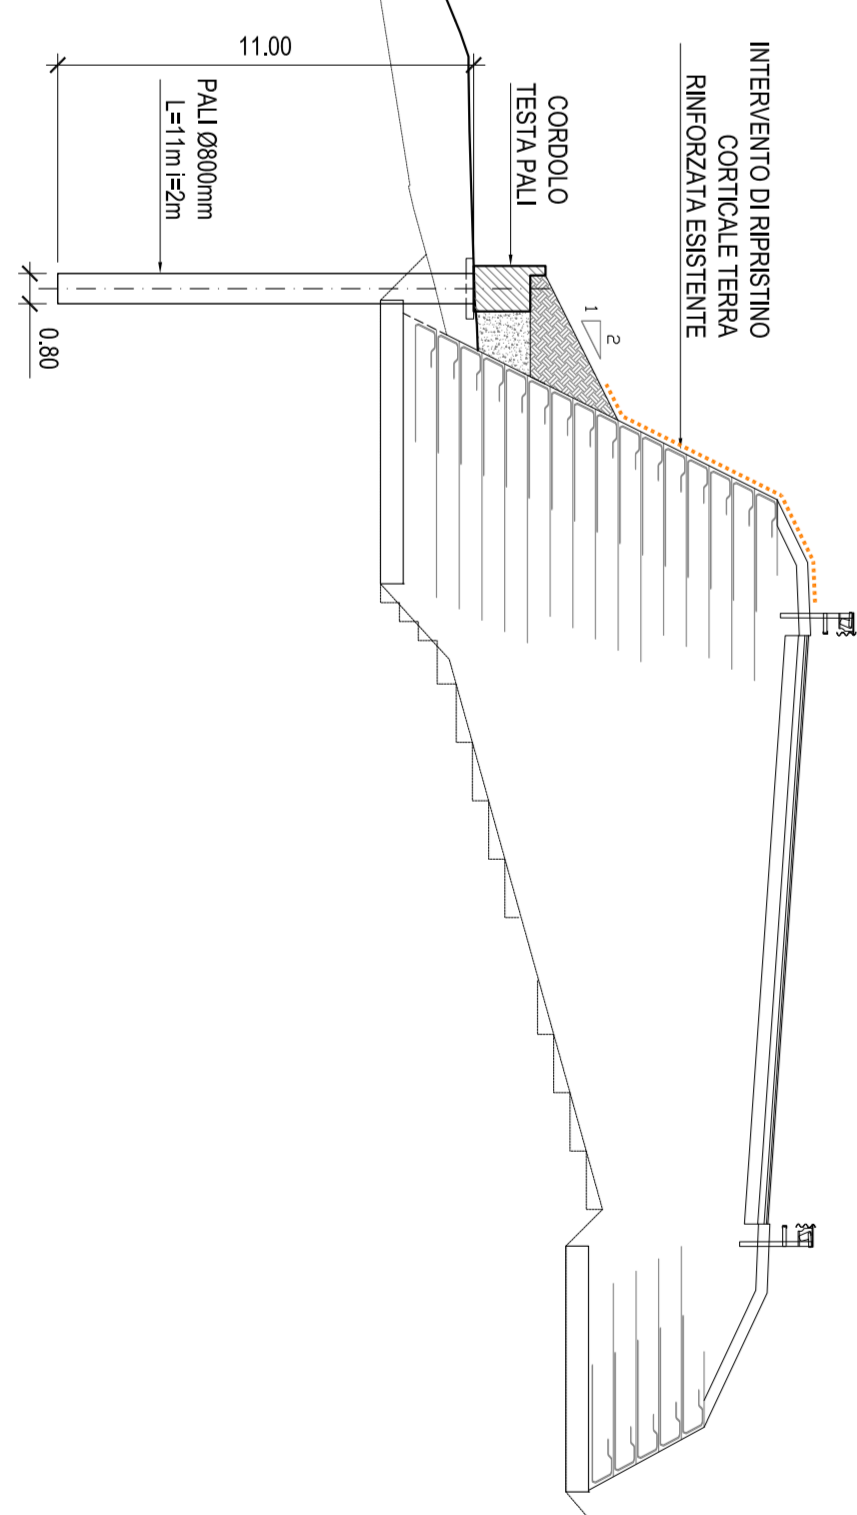

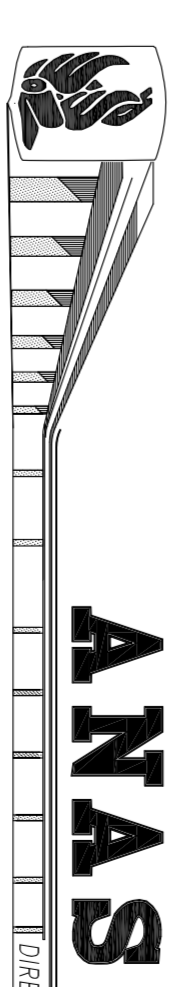

ANAS S.p.A.
 Direzione Regionale Siciliana
 Ufficio di Palermo

MODIFICA TECNICA N. 257
 OS142 - Cordole su pali da pk 11+678 a pk 11+701
 Fianchetta Generale e Sezioni di Insieme
 Codice Unico Progetto (CUP): F41B03000230001





