





Rilievo Stato di fatto

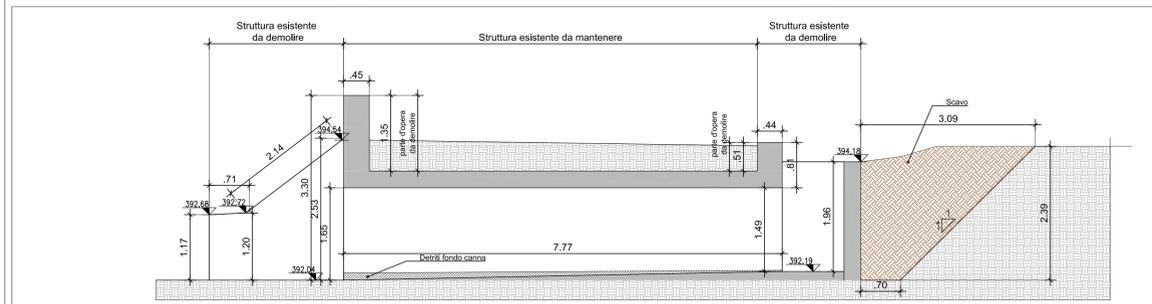


Rilievo fotografico

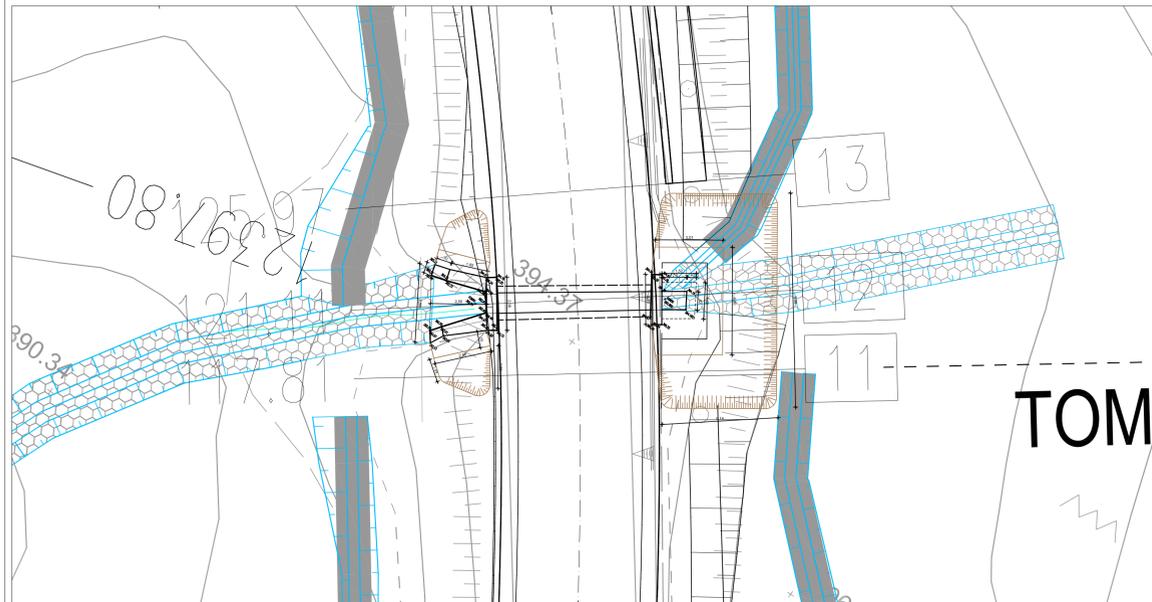


Inserimento nuova struttura in c.a.

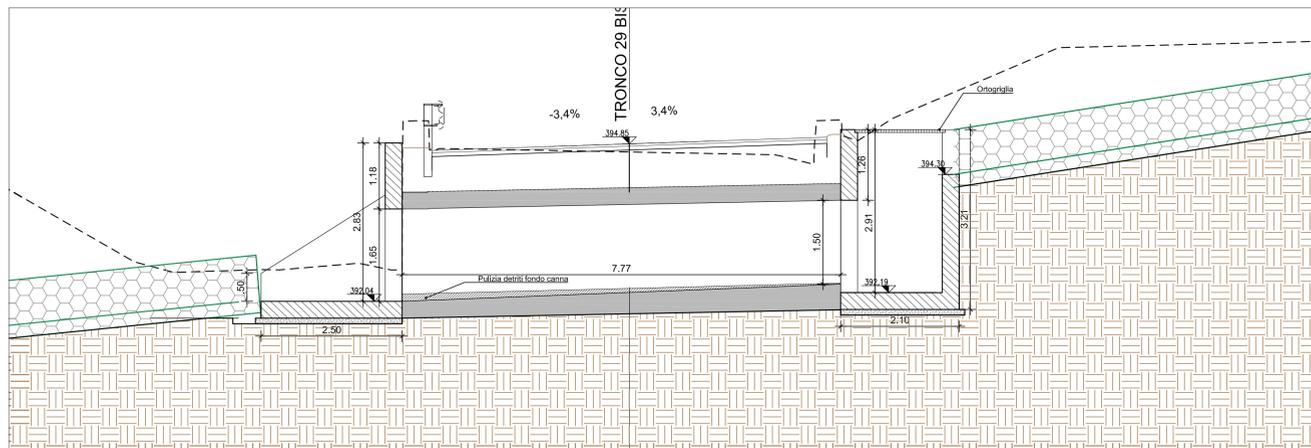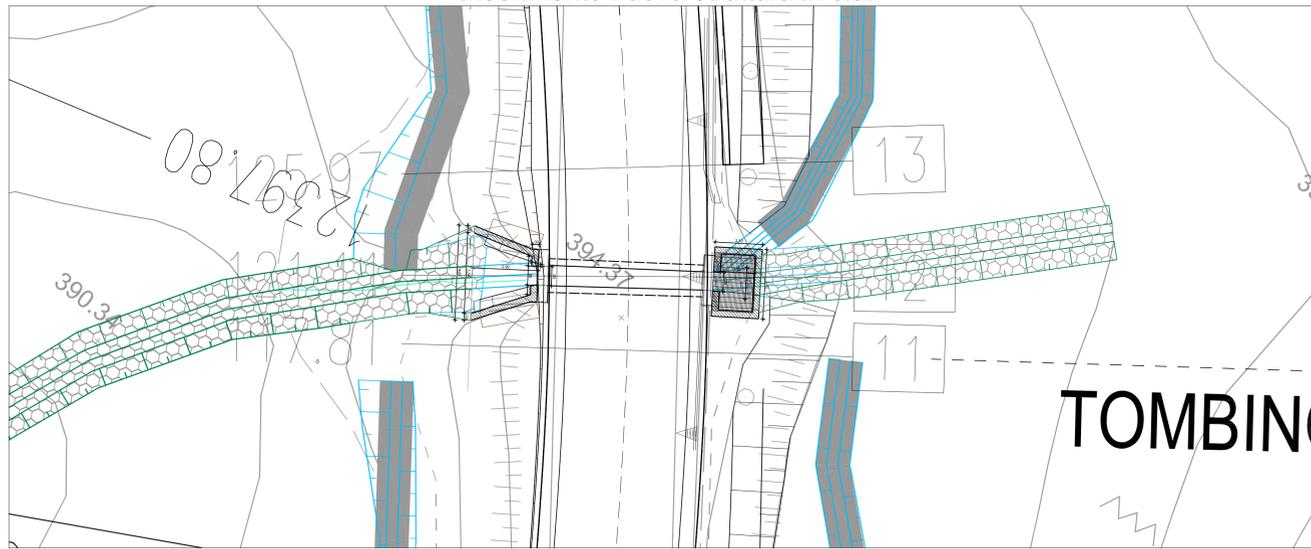


Nuova struttura in c.a.

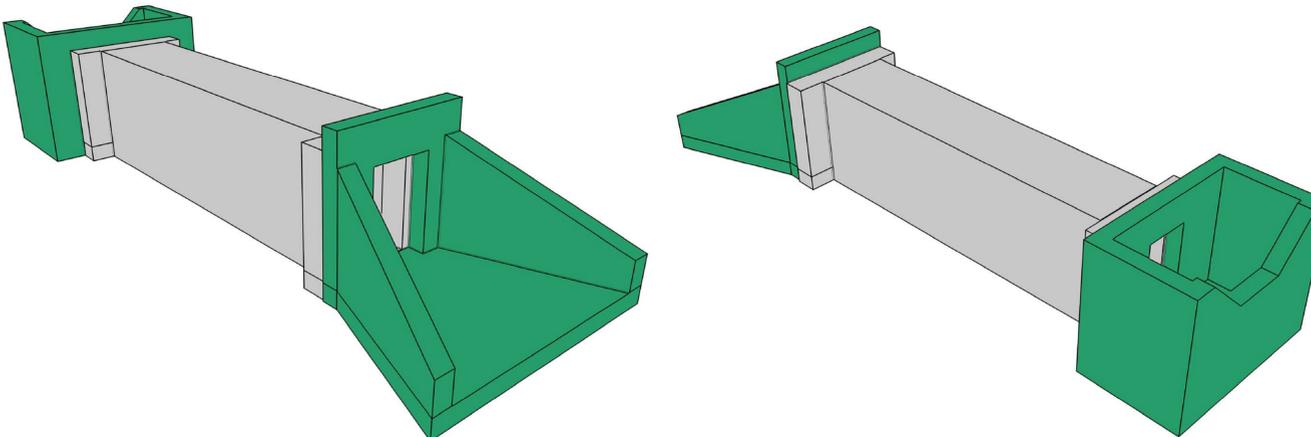

3D tombino esistente
Struttura da demolire

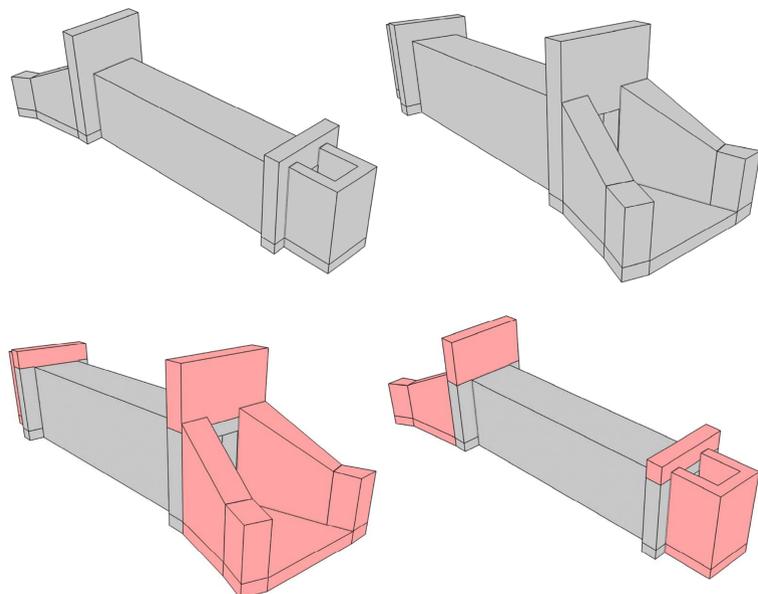

QUADRO DI UNIONE - Scala 1:100.000

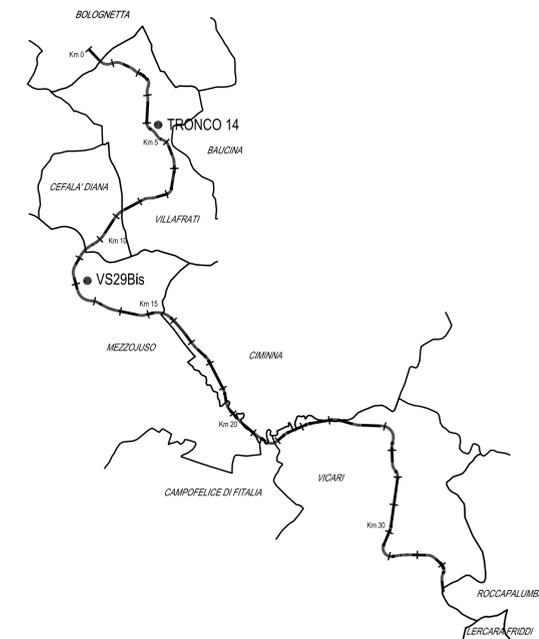

PA17/08
Affidamento a Contraente Generale dei "Lavori di ammodernamento del tratto Palermo - Lercara Friddi, lotto funzionale dal km 14.4 (km. 0.0 del Lotto 2) compreso il tratto di raccordo della rotonda Bolognetta, al km 48.0 (km. 33.6 del Lotto 2 - Svincolo Manganaro incluso) compresi i raccordi con le attuali SS n.189 e SS n.121

Bolognetta S.c.p.a.

- PERIZIA DI VARIANTE N.3 -

Titolo elaborato: MODIFICA TECNICA N. 254
OPERE D'ARTE - TOMBINI IDRAULICI - VIABILITÀ SECONDARIE
Tombino TS29D - Esistente da adeguare
Tav.1 - Pianta, sezioni e rilievo manufatto esistente

Codice Unico Progetto (CUP): F41B03000230001

Codice elaborato: PA17/08 PE TS29D N001 6 0

CARTELLA:	FILE NAME:	NOTE:	PROT.	SCALA:
5	07	PETS29D001_60_4137.dwg	1=1	4 1 3 7
4				
3				
2				
1				
0				

REV.	DESCRIZIONE	DATA	REDAITTO	VERIFICATO	APPROVATO
0	Prima emissione	Maggio 2021	C.Palermo	S. Fortino	N. Bahmann

Il Progettista (S.p.A.)
Il Coordinatore per la Sicurezza in fase di Esecuzione:
Il Coordinatore per la Esecuzione dei Lavori
Il Direttore dei Lavori

ANAS S.p.A.
DATA: _____
CODICE PROGETTO: L0410C E 1101
VISTO: IL RESPONSABILE DEL PROCEDIMENTO
Dott. Ing. Luigi Mapo