

Dati Identificativi Pozzo			
n° di riferimento e denominazione:		P1	
Comune:	Cellino Attanasio		
Località:	Faiete		
CTR:	339150		
Coordinate (WGS84):	Latitudine:	X=42,615057	
	Longitudine:	Y=13,87209	
Quota:	Circa 78,8 m s.l.m.		
Fonte dei dati:	Rilievi in campo		
Posizione rispetto al tracciato:	Monte		
Distanza dal nuovo tracciato:	27 m		
Dati Caratteristici Pozzo			
Stato:	Attivo: ●	Uso:	Acquedottistico:
	Non attivo:		Domestico/ Domestico
	Indisuso:		Igienico-Sanitario:
	Abbandonato ma attivo:		Industriale:
	Sigillato/ Cementato:		Irriguo/ Irriguo area verde: ●
	Altro:		Zootecnico:
			Promiscuo:
	Piezometro:		
	Altro:		
Interferenze con tracciato Metanodotto in progetto:		Lieve	
Note eventuali:		-	
Documentazione Fotografica:		Si	



Dati Identificativi Pozzo			
n° di riferimento e denominazione:		P2	
Comune:	Cellino Attanasio		
Località:	Faiete		
CTR:	339150		
Coordinate (WGS84):	Latitudine:	X=42,615353	
	Longitudine:	Y=13,872632	
Quota:	Circa 78,75 m s.l.m.		
Fonte dei dati:	Rilievo in campo		
Posizione rispetto al tracciato:	Monte		
Distanza dal nuovo tracciato:	25 m		
Dati Caratteristici Pozzo			
Stato:	Attivo: ●	Uso:	Acquedottistico:
	Non attivo:		Domestico/ DomesticoPotabile:
	Indisuso:		Igienico-Sanitario:
	Abbandonato ma attivo:		Industriale:
	Sigillato/ Cementato:		Irriguo/ Irriguoareaverde: ●
	Altro:		Zootecnico:
			Promiscuo:
			Piezometro:
			Altro:
Interferenze con tracciato Metanodotto in progetto:	Lieve		
Note eventuali:	-		
Documentazione Fotografica:	Si		



Dati Identificativi Pozzo			
n° di riferimento e denominazione:		P3	
Comune:	Cellino Attanasio		
Località:	Faiete		
CTR:	339150		
Coordinate (WGS84_UTM33):	Latitudine:	X=42,615386	
	Longitudine:	Y=13,872779	
Quota:	Circa 79,18 s.l.m.		
Fonte dei dati:	Rilievi in campo		
Posizione rispetto al tracciato:	Monte		
Distanza dal nuovo tracciato:	28 m		
Dati Caratteristici Pozzo			
Stato:	Attivo: ●	Uso:	Acquedottistico:
	Non attivo:		Domestico/ DomesticoPotabile:
	Indisuso:		Igienico-Sanitario:
	Abbandonato ma attivo:		Industriale:
	Sigillato/ Cementato:		Irriguo/ Irriguoareaverde: ●
	Altro:		Zootecnico:
			Promiscuo:
			Piezometro:
			Altro:
Interferenze con tracciato Metanodotto in progetto:	Lieve		
Note eventuali:	-		
Documentazione Fotografica:	Si		



Dati Identificativi Pozzo			
n° di riferimento e denominazione:		P4	
Comune:	Atri		
Località:	Pisciarelle		
CTR:	339160		
Coordinate (WGS84):	Latitudine:	X=42,62232	
	Longitudine:	Y=13,9442	
Quota:	Circa 47,31 m s.l.m.		
Fonte dei dati:	Rilievi in campo		
Posizione rispetto al tracciato:	Monte		
Distanza dal nuovo tracciato:	115 m		
Dati Caratteristici Pozzo			
Stato:	Attivo:	Uso:	Acquedottistico:
	Non attivo:		Domestico/ DomesticoPotabile:
	Indisuso:		Igienico-Sanitario:
	Abbandonato ma attivo:		Industriale:
	Sigillato/ Cementato:		Irriguo/ Irriguoareaverde: ●
	Altro: ●		Zootecnico:
			Promiscuo:
			Piezometro:
			Altro:
Interferenze con tracciato Metanodotto in progetto:	Lieve		
Note eventuali:	-		
Documentazione Fotografica:	Si		




Dati Identificativi Pozzo			
n° di riferimento e denominazione:		P5	
Comune:	Atri		
Località:	Casabianca		
CTR:	339160		
Coordinate (WGS84):	Latitudine:	X=42,62525	
	Longitudine:	Y=13,96	
Quota:	Circa 46 m s.l.m.		
Fonte de dati:	Rilievi in campo		
Posizione rispetto al tracciato:	Monte		
Distanza dal nuovo tracciato:	103 m		
Dati Caratteristici Pozzo			
Stato:	Attivo: ●	Uso:	Acquedottistico:
	Non attivo:		Domestico/ DomesticoPotabile:
	Indisuso:		Igienico-Sanitario:
	Abbandonato ma attivo:		Industriale:
	Sigillato/ Cementato:		Irriguo/ Irriguoareaverde: ●
	Altro:		Zootecnico:
			Promiscuo:
			Piezometro:
			Altro:
Interferenze con tracciato Metanodotto in progetto:	Lieve		
Note eventuali:	-		
Documentazione Fotografica:	Si		




Dati Identificativi Pozzo			
n° di riferimento e denominazione:		P6	
Comune:	Atri		
Località:	Casabianca		
CTR:	339160		
Coordinate (WGS84):	Latitudine:	X=42,62605	
	Longitudine:	Y=13,96271	
Quota:	Circa 41,37 m s.l.m.		
Fonte dei dati:	Rilievi in campo		
Posizione rispetto al tracciato:	Valle		
Distanza dal nuovo tracciato:	9 m		
Dati Caratteristici Pozzo			
Stato:	Attivo:	Uso:	Acquedottistico:
	Non attivo:		Domestico/ DomesticoPotabile:
	Indisuso:		Igienico-Sanitario:
	Abbandonato ma attivo:		Industriale:
	Sigillato/ Cementato:		Irriguo/ Irriguoareaverde: ●
	Altro: ●		Zootecnico:
			Promiscuo:
			Piezometro:
		Altro:	
Interferenze con tracciato Metanodotto in progetto:	Alta		
Note eventuali:	-		
Documentazione Fotografica:	Si		



Dati Identificativi Pozzo			
n° di riferimento e denominazione:		P7	
Comune:	Atri		
Località:	Casabianca		
CTR:	339160		
Coordinate (WGS84):	Latitudine:	X=42,626264	
	Longitudine:	Y=13,964995	
Quota:	Circa 40,73 m s.l.m.		
Fonte dei dati:	Rilievi in campo		
Posizione rispetto al tracciato:	Valle		
Distanza dal nuovo tracciato:	12 m		
Dati Caratteristici Pozzo			
Stato:	Attivo:	Uso:	Acquedottistico:
	Non attivo:		Domestico/ Domestico Potabile:
	Indisuso:		Igienico-Sanitario:
	Abbandonato ma attivo:		Industriale:
	Sigillato/ Cementato:		Irriguo/ Irriguo area verde: ●
	Altro: ●		Zootecnico:
			Promiscuo:
			Piezometro:
		Altro:	
Interferenze con tracciato Metanodotto in progetto:		Alta	
Note eventuali:		-	
Documentazione Fotografica:		Si	

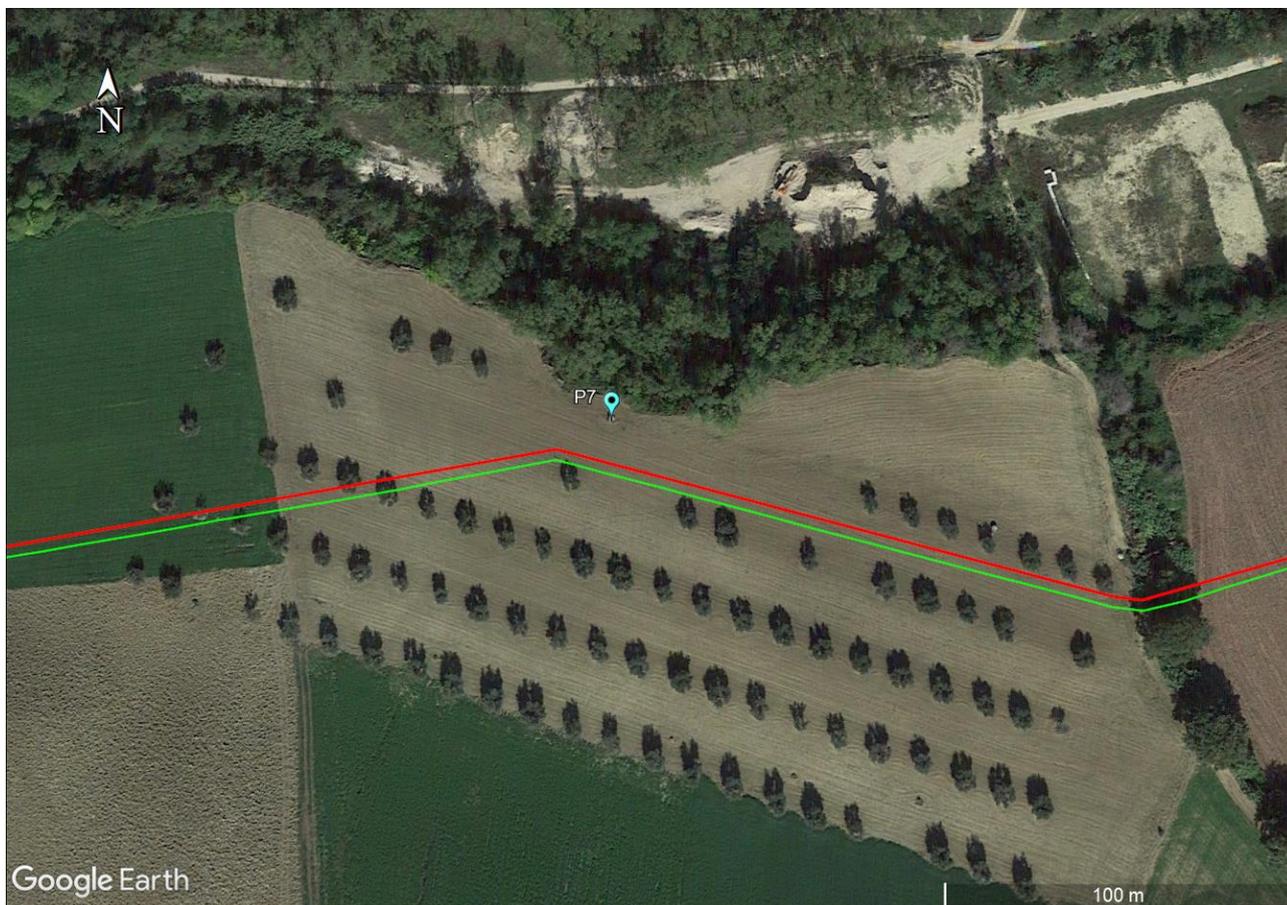


Dati Identificativi Pozzo			
n° di riferimento e denominazione:		P8	
Comune:	Atri		
Località:	Casabianca		
CTR:	339160		
Coordinate (WGS84):	Latitudine:	X=42,62598	
	Longitudine:	Y=13,96633	
Quota:	Circa 42,71 m s.l.m.		
Fonte dei dati:	Rilievi in campo		
Posizione rispetto al tracciato:	Valle		
Distanza dal nuovo tracciato:	10 m		
Dati Caratteristici Pozzo			
Stato:	Attivo:	Uso:	Acquedottistico:
	Non attivo:		Domestico/ DomesticoPotabile:
	Indisuso:		Igienico-Sanitario:
	Abbandonato ma attivo:		Industriale:
	Sigillato/ Cementato:		Irriguo/ Irriguo areaverde: ●
	Altro: ●		Zootecnico:
			Promiscuo:
			Piezometro:
		Altro:	
Interferenze con tracciato Metanodotto in progetto:		Alta	
Note eventuali:		-	
Documentazione Fotografica:		Si	

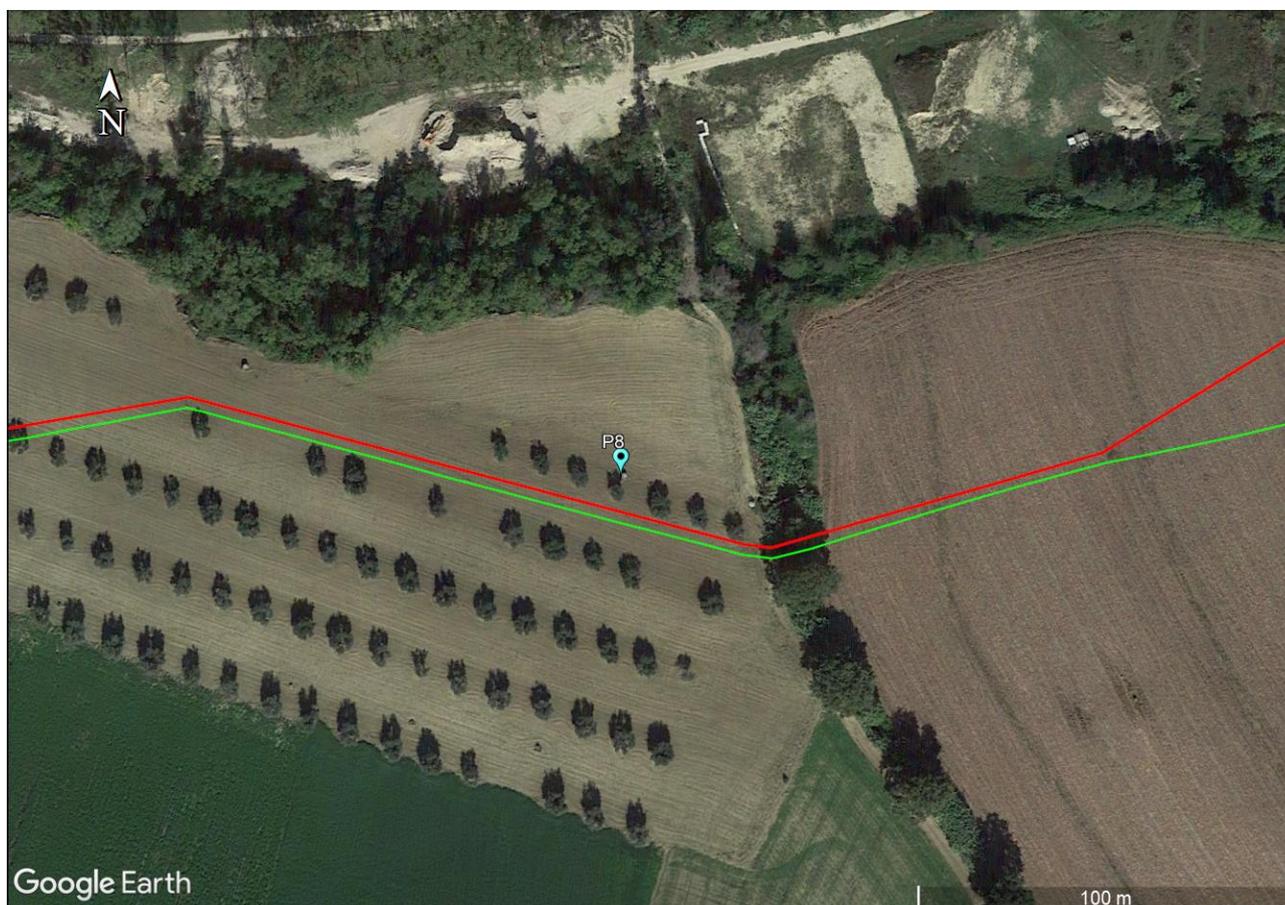

Dati Identificativi Pozzo			
n° di riferimento e denominazione:		P9	
Comune:	Atri		
Località:	Casabianca		
CTR:	339160		
Coordinate (WGS84):	Latitudine:	X=42,6259	
	Longitudine:	Y=13,96679	
Quota:	Circa 41,52 m s.l.m.		
Fonte dei dati:	Rilievi in campo		
Posizione rispetto al tracciato:	Valle		
Distanza dal nuovo tracciato:	11 m		
Dati Caratteristici Serbatoio/Abbeveratoio			
Stato:	Attivo:	Usò:	Acquedottistico:
	Non attivo:		Domestico/ Domestico Potabile:
	Indisuso:		Igienico-Sanitario:
	Abbandonato ma attivo:		Industriale:
	Sigillato/ Cementato:		Irriguo/ Irriguo area verde: ●
	Altro: ●		Zootecnico:
			Promiscuo:
	Piezometro:		
	Altro:		
Interferenze con tracciato Metanodotto in progetto:		Alta	
Note eventuali:		-	
Documentazione Fotografica:		Si	




Dati Identificativi Pozzo			
n° di riferimento e denominazione:		P10	
Comune:	Atri		
Località:	Casabianca		
CTR:	339160		
Coordinate(WGS84):	Latitudine:	X=42,625416	
	Longitudine:	Y=13,968082	
Quota:	Circa 48 m s.l.m.		
Fonte dei dati:	Rilievi in campo		
Posizione rispetto al tracciato:	Monte		
Distanza dal nuovo tracciato:	68 m		
Dati Caratteristici Pozzo			
Stato:	Attivo:	Uso:	Acquedottistico:
	Non attivo:		Domestico/ Domestico Potabile:
	Indisuso:		Igienico-Sanitario:
	Abbandonato ma attivo:		Industriale:
	Sigillato/ Cementato:		Irriguo/ Irriguo area verde: ●
	Altro: ●		Zootecnico:
			Promiscuo:
			Piezometro:
		Altro:	
Interferenze con tracciato Metanodotto in progetto:		Lieve	
Note eventuali:		-	
Documentazione Fotografica:		Si	

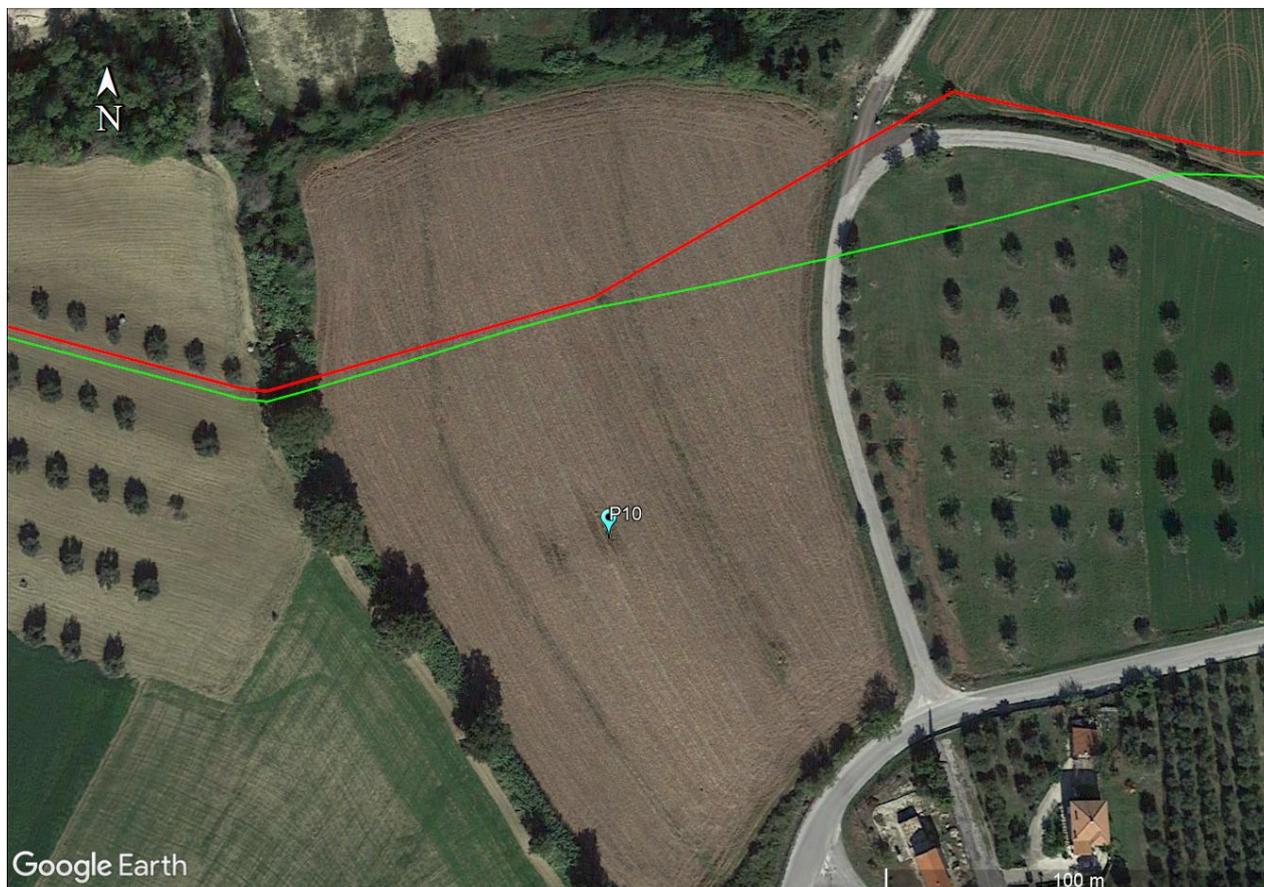

Dati Identificativi Pozzo			
n° di riferimento e denominazione:		P11	
Comune:	Atri		
Località:	Cavallo Morto		
CTR:	339160		
Coordinate (WGS84):	Latitudine:	X=42,626434	
	Longitudine:	Y=13,978962	
Quota:	Circa 34,51 m s.l.m.		
Fonte dei dati:	Rilievi in campo		
Posizione rispetto al tracciato:	Monte		
Distanza dal nuovo tracciato:	7 m		
Dati Caratteristici Pozzo			
Stato:	Attivo:	Uso:	Acquedottistico:
	Non attivo:		Domestico/ Domestico Potabile:
	Indisuso:		Igienico-Sanitario:
	Abbandonato ma attivo:		Industriale:
	Sigillato/ Cementato:		Irriguo/ Irriguo area verde: ●
	Altro: ●		Zootecnico:
			Promiscuo:
		Piezometro:	
		Altro:	
Interferenze con tracciato Metanodotto in progetto:	Alta		
Note eventuali:	-		
Documentazione Fotografica:	Si		



Dati Identificativi Pozzo			
n° di riferimento e denominazione:		P12	
Comune:	Atri		
Località:	Cavallo Morto		
CTR:	339160		
Coordinate (WGS84):	Latitudine:	X=42,626421	
	Longitudine:	Y=13,981628	
Quota:	Circa 31,47 m s.l.m.		
Fonte dei dati:	Rilievi in campo		
Posizione rispetto al tracciato:	Valle		
Distanza dal nuovo tracciato:	28 m		
Dati Caratteristici Pozzo			
Stato:	Attivo:	Uso:	Acquedottistico:
	Non attivo:		Domestico/ Domestico Potabile:
	Indisuso:		Igienico-Sanitario:
	Abbandonato ma attivo:		Industriale:
	Sigillato/ Cementato:		Irriguo/ Irriguo area verde: ●
	Altro: ●		Zootecnico:
			Promiscuo:
	Piezometro:		
	Altro:		
Interferenze con tracciato Metanodotto in progetto:		Lieve	
Note eventuali:		-	
Documentazione Fotografica:		Si	

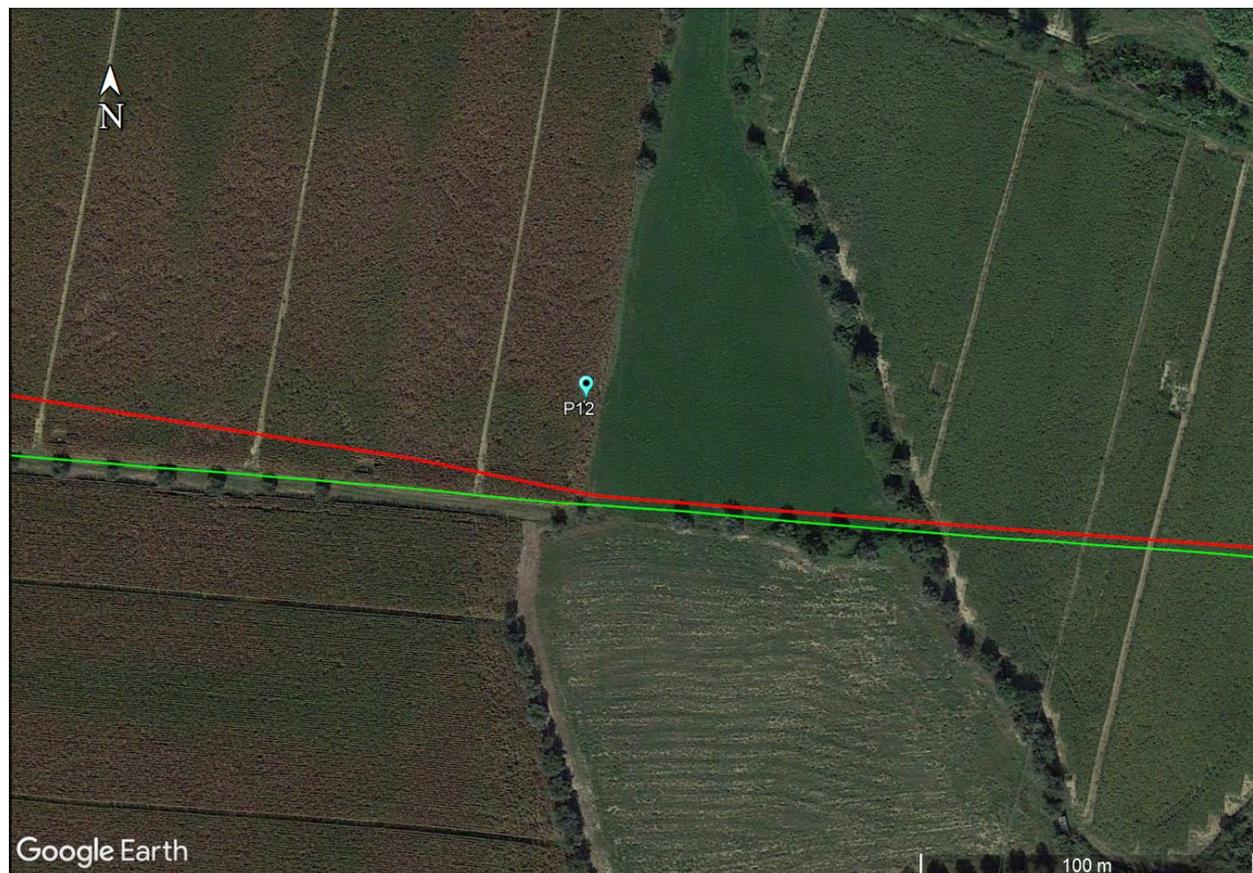

Dati Identificativi Pozzo			
n° di riferimento e denominazione:		P13	
Comune:	Pineto		
Località:	Capitolo		
CTR:	340130		
Coordinate (WGS84):	Latitudine:	X=42,633054	
	Longitudine:	Y=14,03244	
Quota:	Circa 23 m s.l.m.		
Fonte dei dati:	Rilievi in campo		
Posizione rispetto al tracciato:	Valle		
Distanza dal nuovo tracciato:	10 m		
Dati Caratteristici Pozzo			
Stato:	Attivo:	Usò:	Acquedottistico:
	Non attivo:		Domestico/ Domestico Potabile:
	Indisuso:		Igienico-Sanitario:
	Abbandonato ma attivo:		Industriale:
	Sigillato/ Cementato:		Irriguo/ Irriguo area verde: ●
	Altro: ●		Zootecnico:
			Promiscuo:
			Piezometro:
		Altro:	
Interferenze con tracciato Metanodotto in progetto:		Alta	
Note eventuali:		-	
Documentazione Fotografica:		Si	

