PIANTA FONDAZIONI e PROFILO LONGITUDINALE - VN 50 _ PROGETTO APPROVATO

Scala 1:400

PLANIMETRIA
scala 1:200

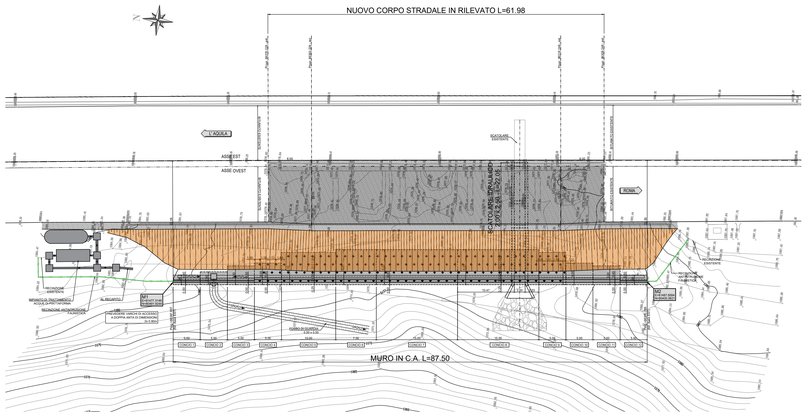

PROFILO LONGITUDINALE

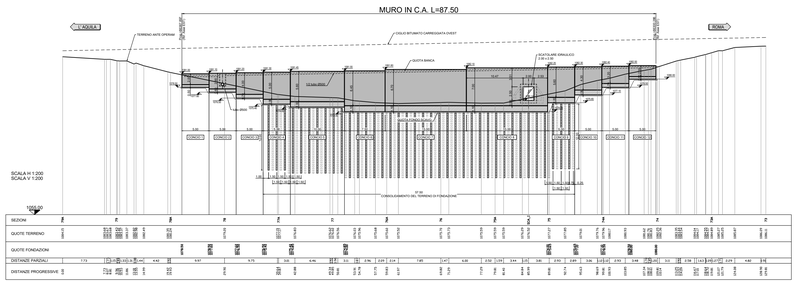

PIANTA FONDAZIONI e PROFILO LONGITUDINALE - VN 100 _ PROGETTO ESECUTIVO DI VARIANTE

Scala 1:400

PLANIMETRIA

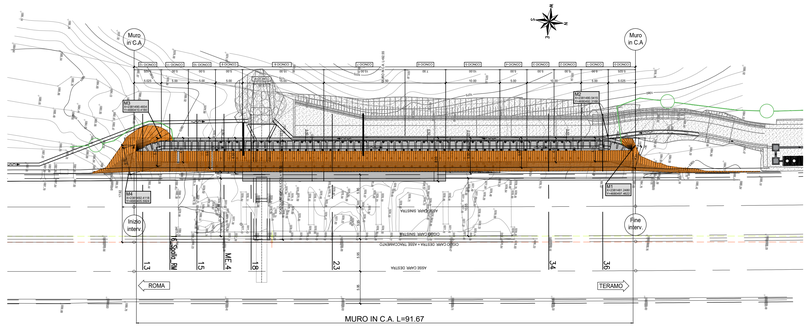

PROFILO LONGITUDINALE
scala 1:200

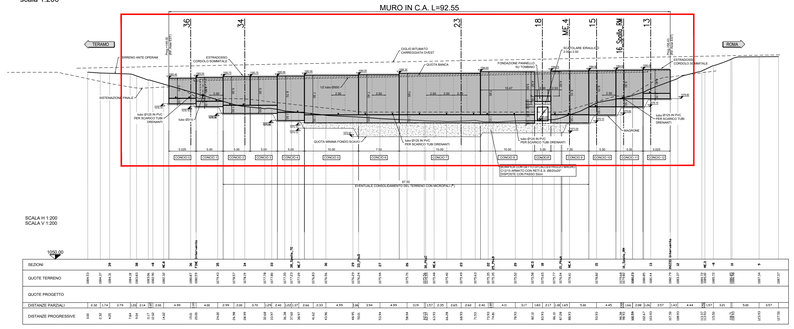

PARTI D'OPERA VARIATE

SEZIONE TIPO
scala 1:50

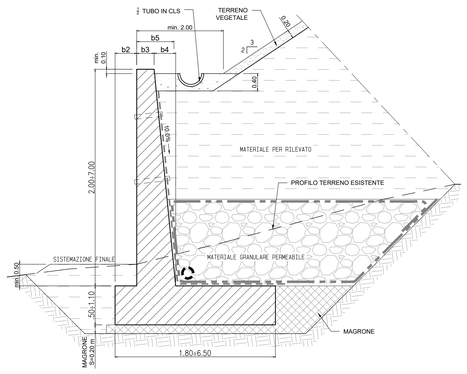

SEZIONE TIPO
scala 1:50

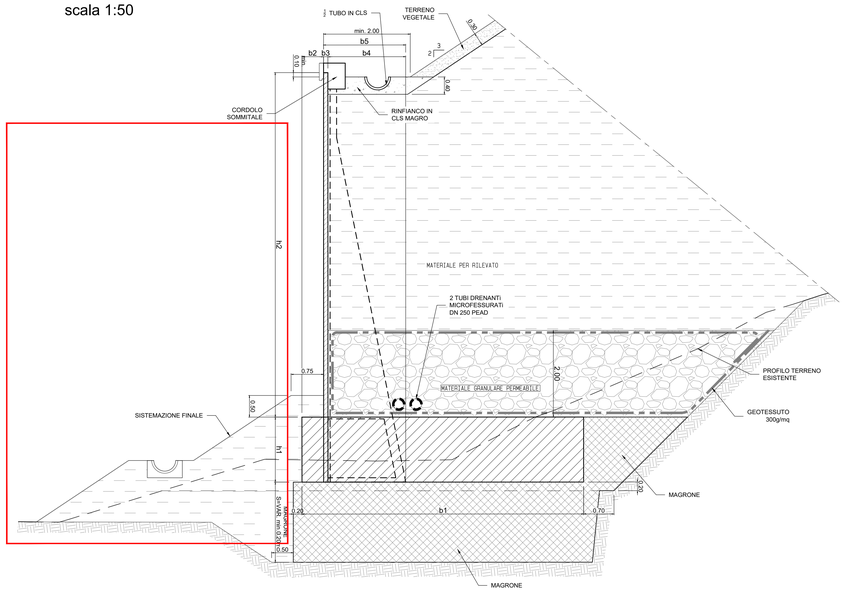

strada dei PARCHI spa
A24 autostrade A25

M.I.T.
D.G. SVCA

AUTOSTRADE A24/A25
ROMA - L'AQUILA - TERAMO
TRATTA TORNIMPARTE - L'AQUILA OVEST

INTERVENTI DI ADEGUAMENTO AI SENSI DELLA LEGGE 228/2012 ART.1 COMMA 183

INTERVENTI DI ADEGUAMENTO ALLA NORMA NTC 2018
VIADOTTI: PILETTA, FUGGETO
E LE MONACHE
1° Stralcio - Viadotto FUGGETO

PROGETTO ESECUTIVO

DOCUMENTAZIONE INTEGRATIVA PER ENTI

CONFRONTO TRA LE PARTI DI OPERA VARIATE CON VN100, RISPETTO ALLA VN50
PLANIMETRIA, PROFILO LONGITUDINALE E SEZIONE TIPO

COMMESSA	FASE	MACRO OPERA	AMBITO/OPERA	DISCIPLINA	TIPO	PROGR.	REV.	SCALA
25002	E	001	VI067	DIE	DI	001	A	VARIE

Rev.	Data	Descrizione	Redatto	Verificato	Approvato
A	Giugno 2021	Emissione	Sorgiacomo		Sacco

GRUPPO DI PROGETTAZIONE:
Infra Engineering

OP. STRUTTURALI: Ing. Giulio Rombelli (Ord. Ing. Ravenna n.1347)
OP. GEOTECNICHE: Ing. Paolo Ricci (Ord. Ing. Roma n.12975)
OP. STRADALI: Ing. Francesco Desiderio (Ord. Ing. Chieti n.2273)
OP. IDRAULICHE: Ing. Roberta Gaudenzi (Ord. Ing. Roma n.A23683)
GEOLOGIA: Geol. Gino Aribaldi (Ord. Geo. Lazio n.1941)
SICUREZZA (CSP): Ing. Riccardo Del Re (Ord. Ing. Chieti n.1799)
COMPUTI: Geom. Stefano Ferrari

CONSULENTE SPECIALISTICO:

IL RESPONSABILE INTEGRAZIONE PRESTAZIONI SPECIALISTICHE
Ing. Walter Savini
Ord. Ing. Palermo n. 2083/A

IL DIRETTORE TECNICO:
Ing. Fabrizio Bescozzi
Ordine degli Ingegneri di Roma n.13164

IL RESPONSABILE DEL PROCEDIMENTO:
VISTO
Dott. Ing. Tonino Russo

IL PRESENTE DOCUMENTO NON POTRA' ESSERE COPIATO, RIPRODOTTO O ALTRIMENTI PUBBLICATO, IN TUTTO O IN PARTE, SENZA IL CONSENSO SCRITTO DELLA SOC. STRADA DEI PARCHI S.P.A. CHE UTILIZZA NON AUTORIZZATO SARA' PERSEGUITO A NORMA DI LEGGE.
THIS DOCUMENT MAY NOT BE COPIED, REPRODUCED OR PUBLISHED, EITHER IN PART OR IN ITS ENTIRETY, WITHOUT THE WRITTEN PERMISSION OF SDC, STRADA DEI PARCHI S.P.A. UNAUTHORIZED USE WILL BE PROSECUTED BY LAW.